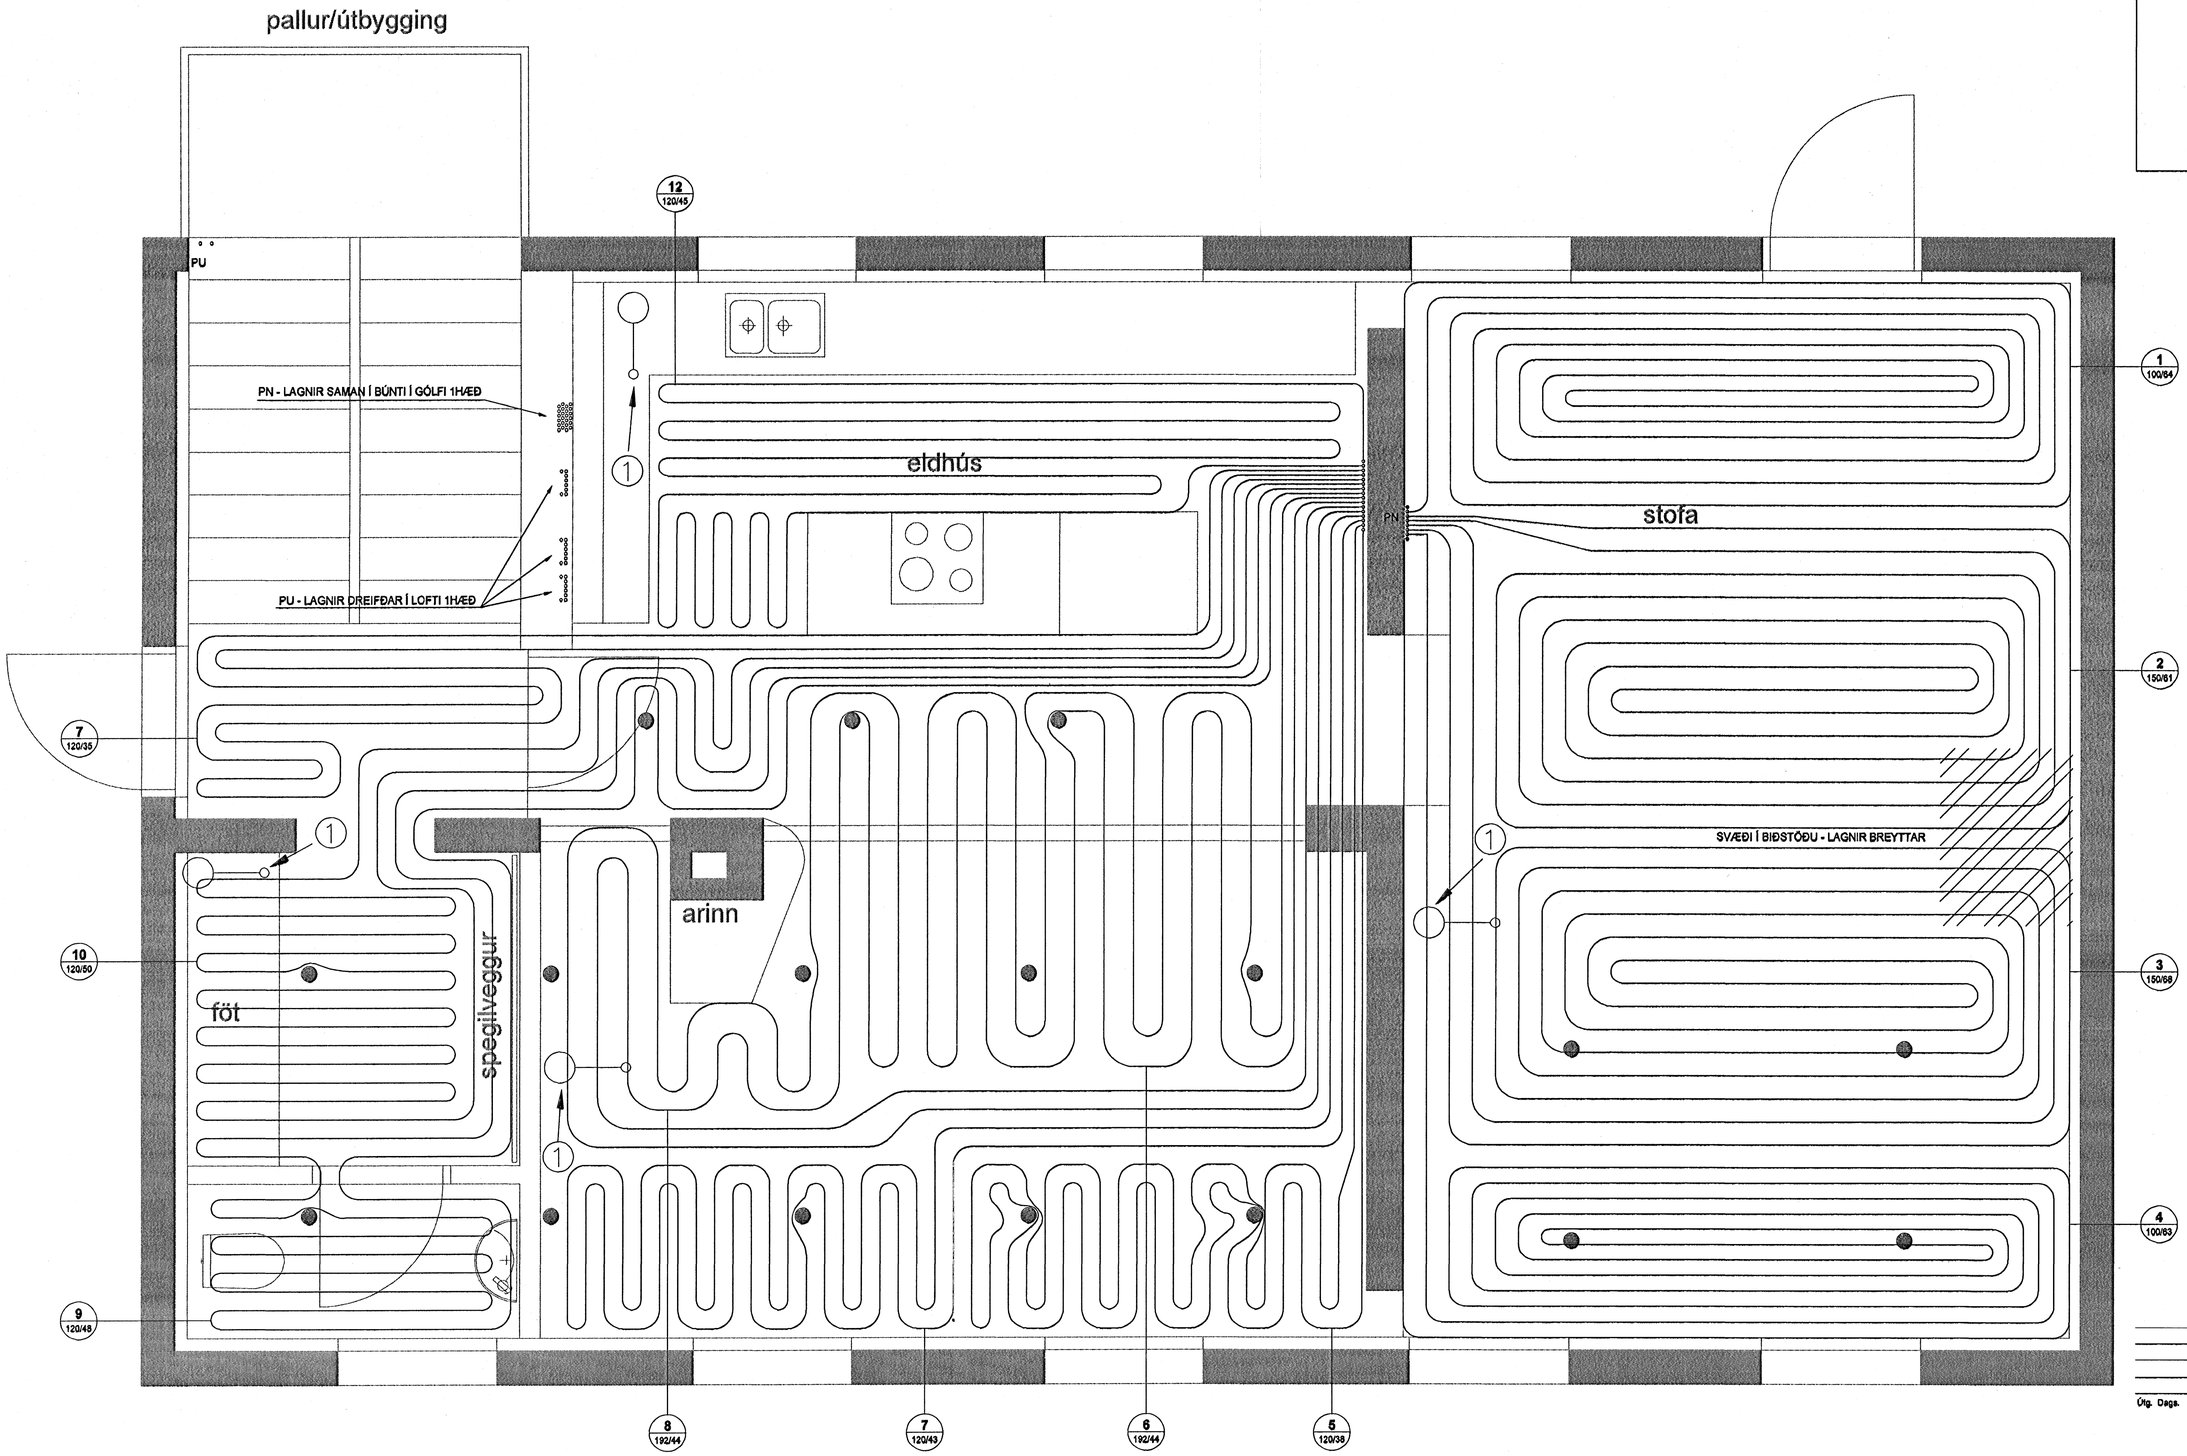

AUSTURGATA 11 1 HÆÐ

Byggingafulltrúi Hafnarfjarðar
Afgreitt þann
26 MAY 2006

Útg. Dags. Skýring Hannað/Yfirfarið

VSB
VERKFRÆÐISTOFA
BÆJARHRAUN 20 · 220 HAFNARFJÖRÐUR · KENNIT. 710796-2899
vsb@vsb.is · Sími 585 8600 · Fax 585 8610 · www.vsb.is

Áritun ábyrgðarmanns: Sveinn Áki Sverrisson, kt. 230855-5609

Verkheiti: AUSTURGATA 11 HAFNARFIRÐI

Verkhluti: LAGNIR GÓLFHITALAGNIR GRUNNMYND 1. HÆÐ

Hannað	Teiknað	Yfirfarið	Kvarði		Síða
BL	BL	SÁS	1:20	/ A1	-
Dags.		Verkefni	Teikning		Útgáfa
24.03.2006		05871	P06		-

V:\2005\05871\VINNA\P06.dwg