




Þakkantar. á hliðarveggjum. 1:5

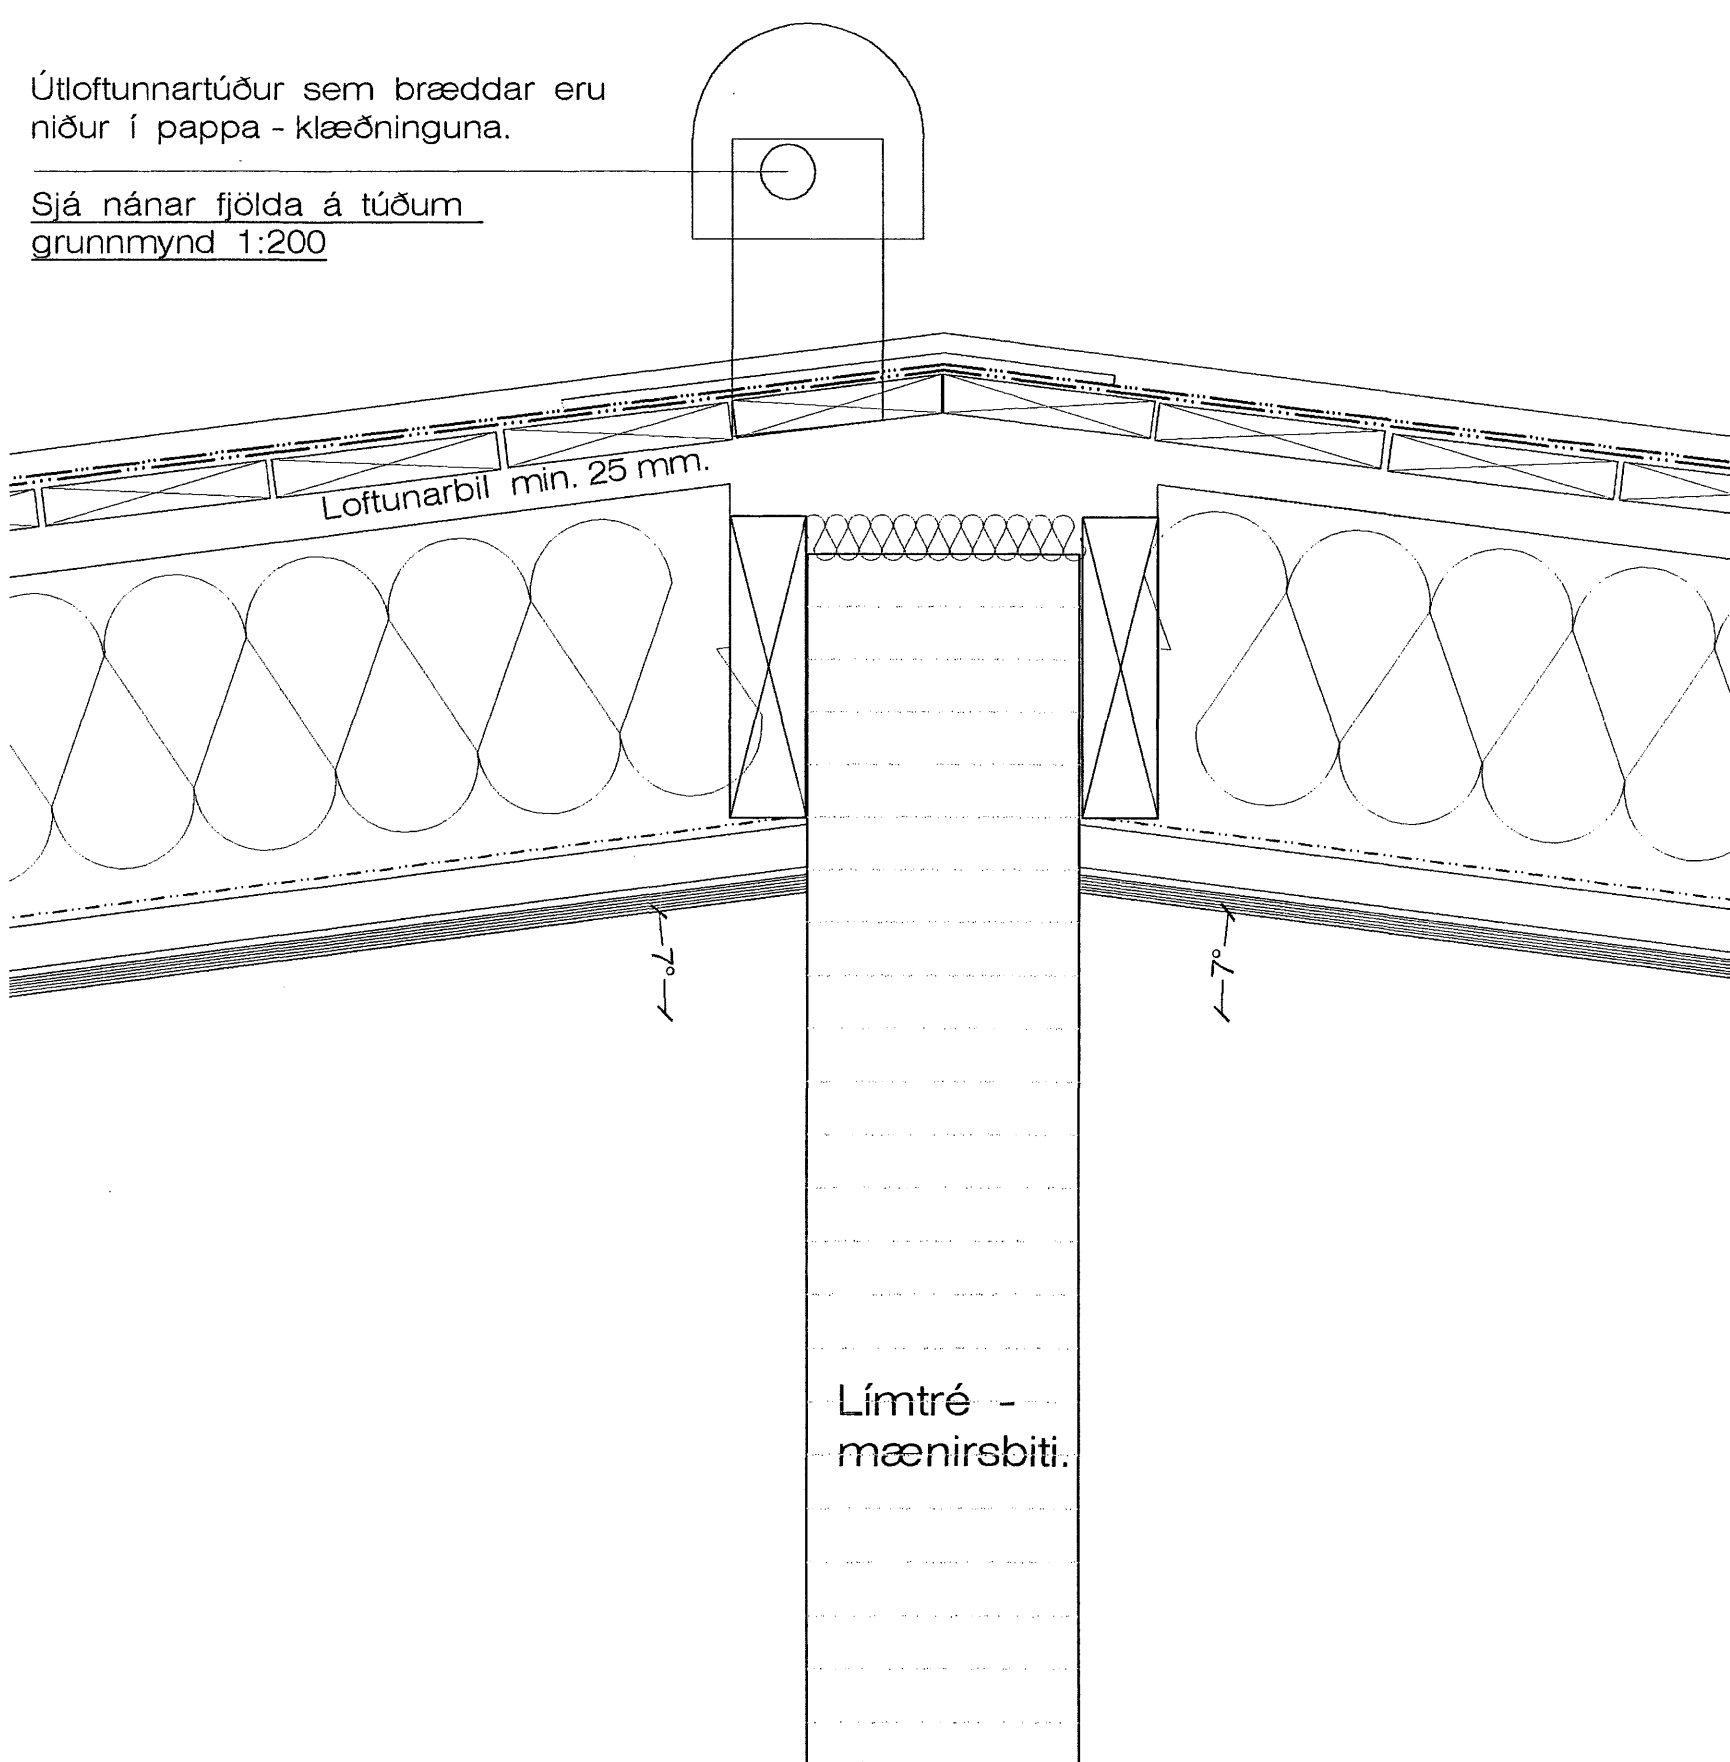


Frágangur við mænir. 1:5

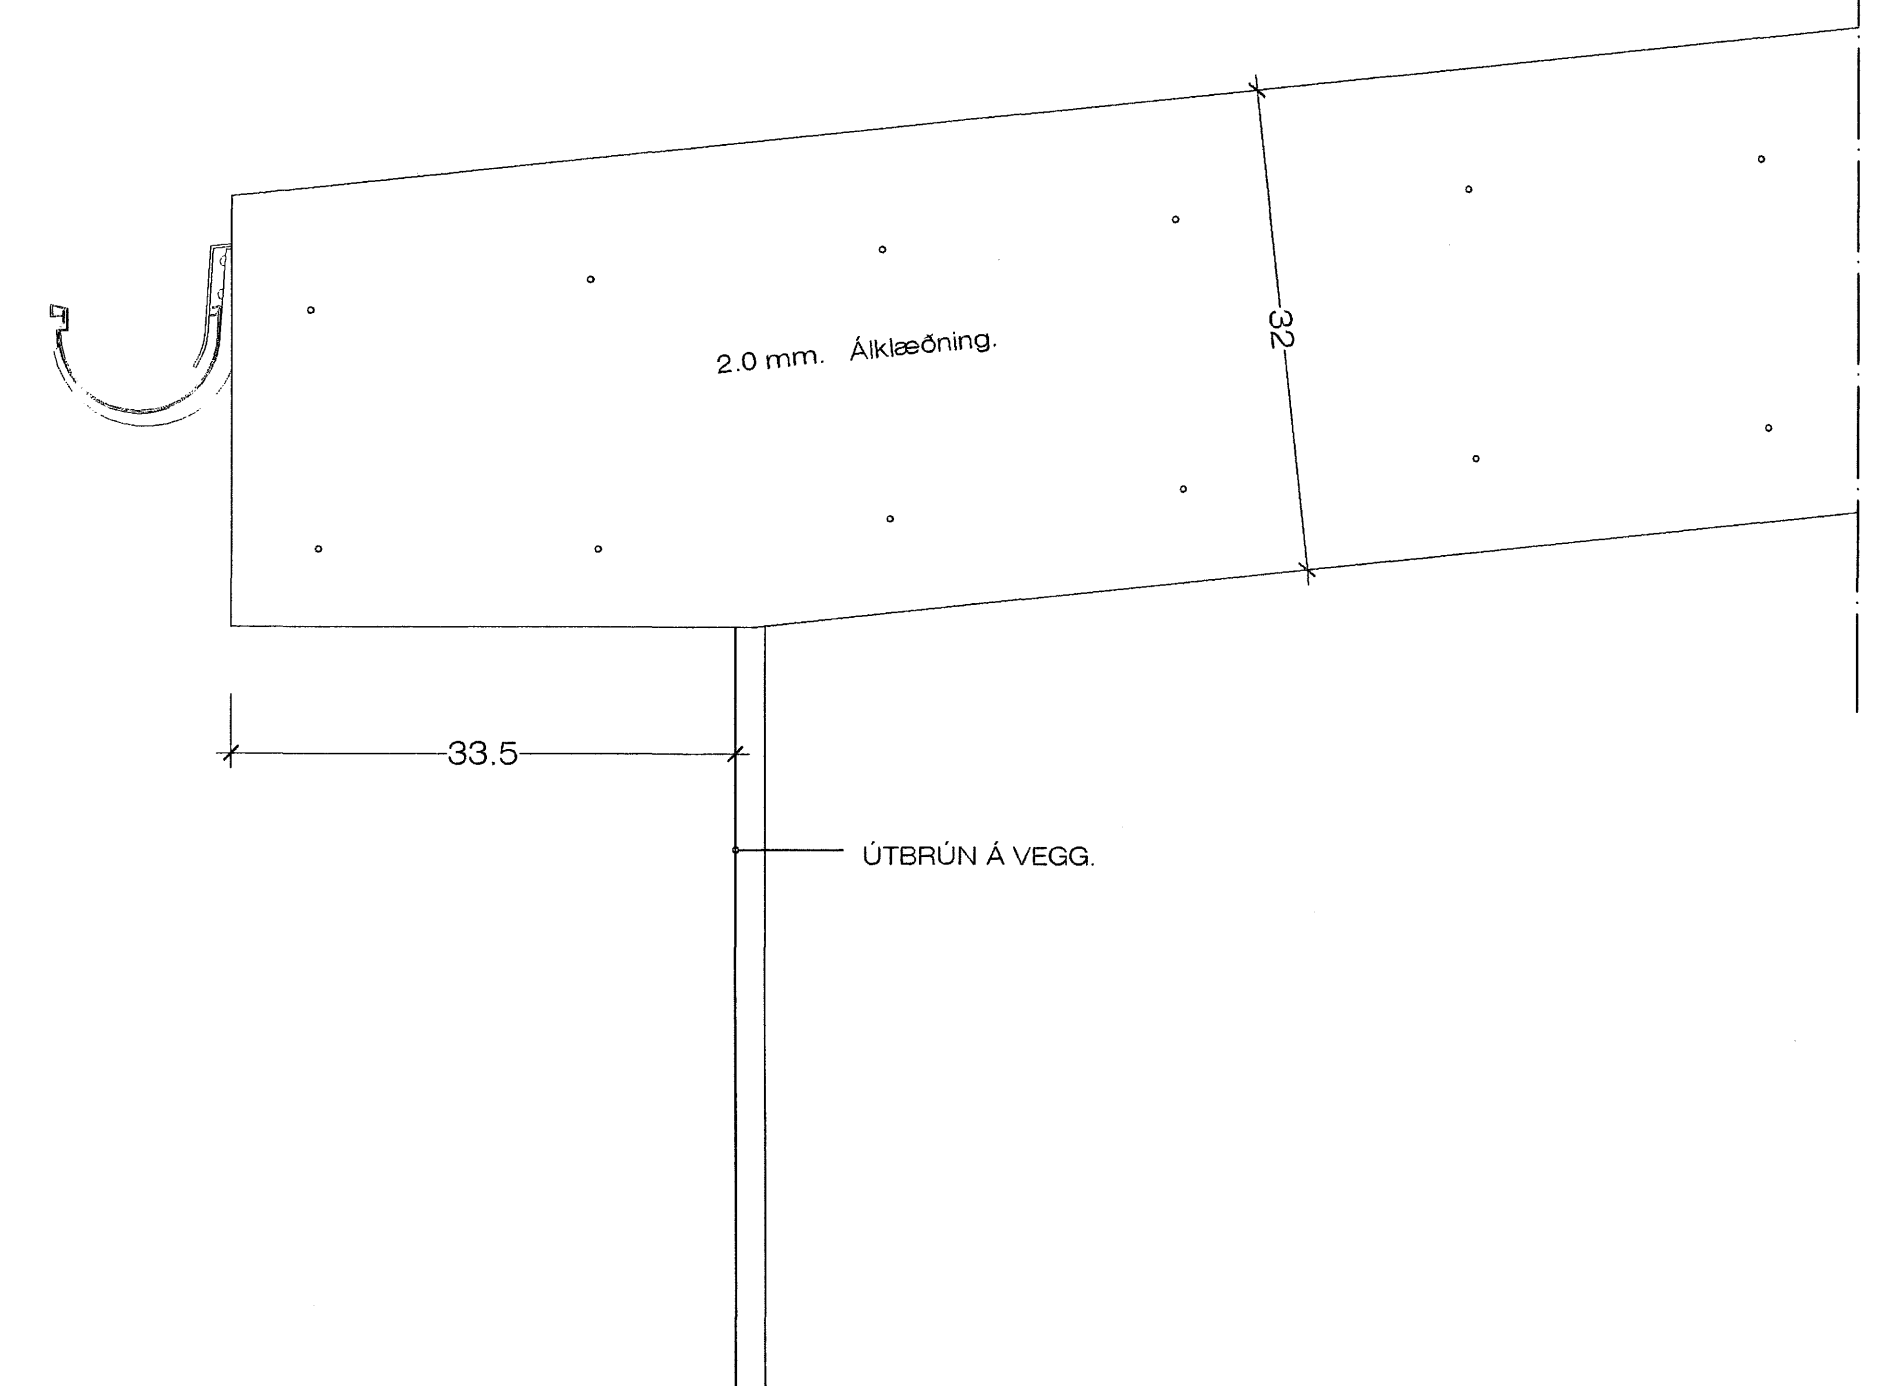

Hliðarmynd af þakköntum. 1:5

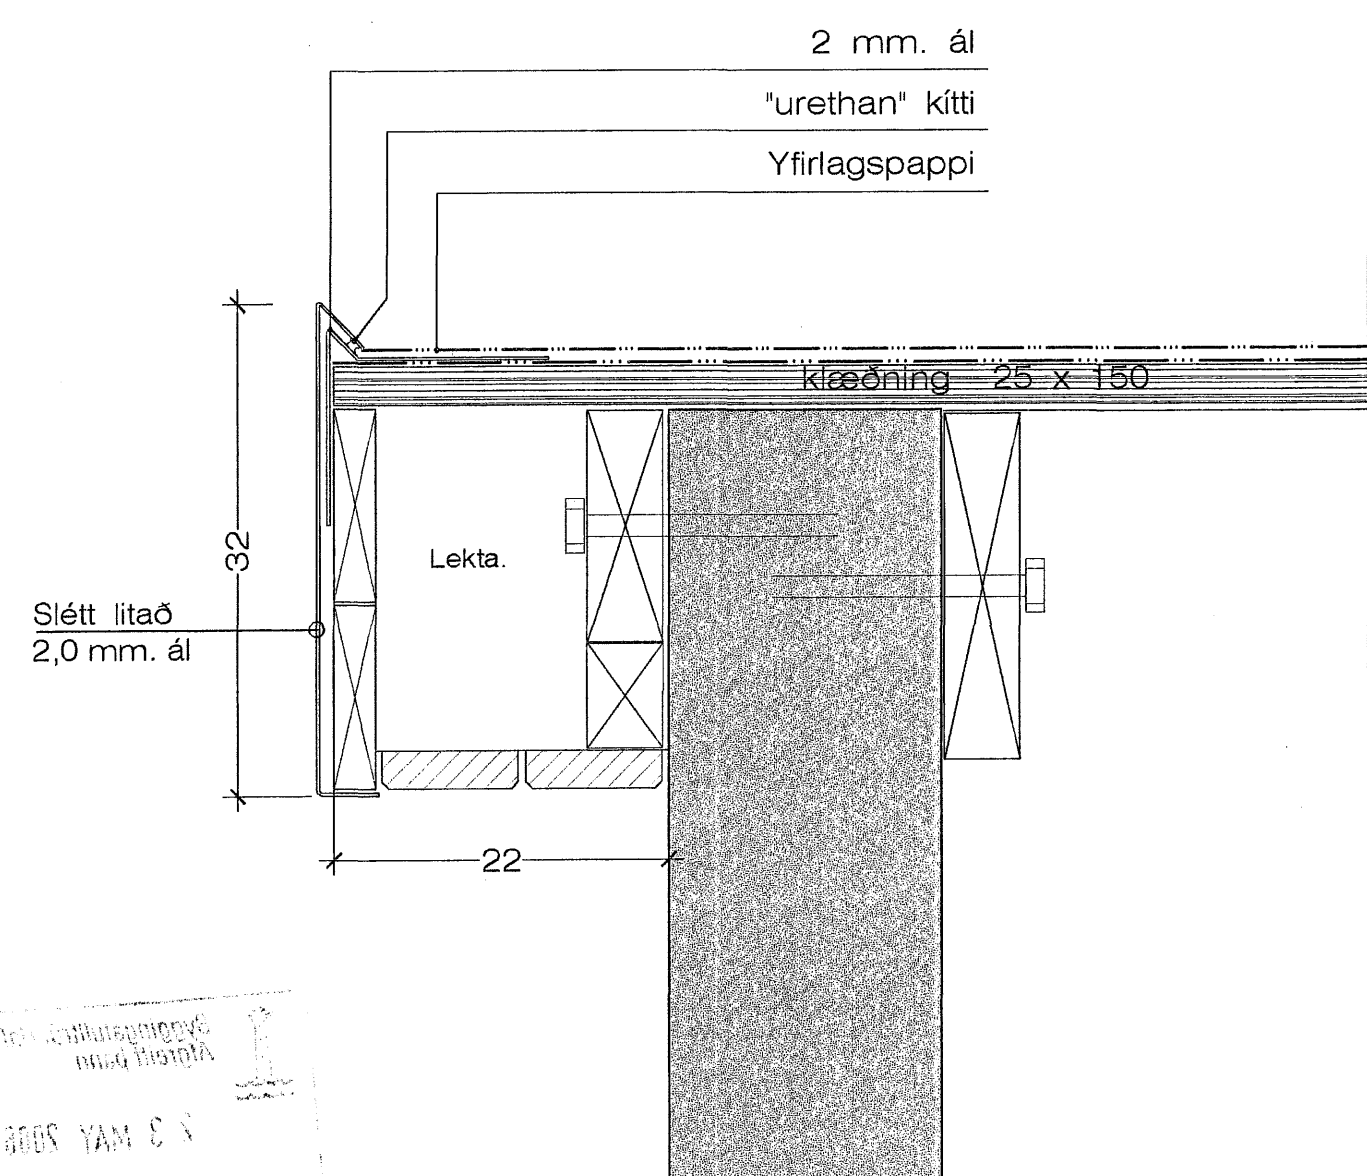

Þakkantur á göflum. 1:5

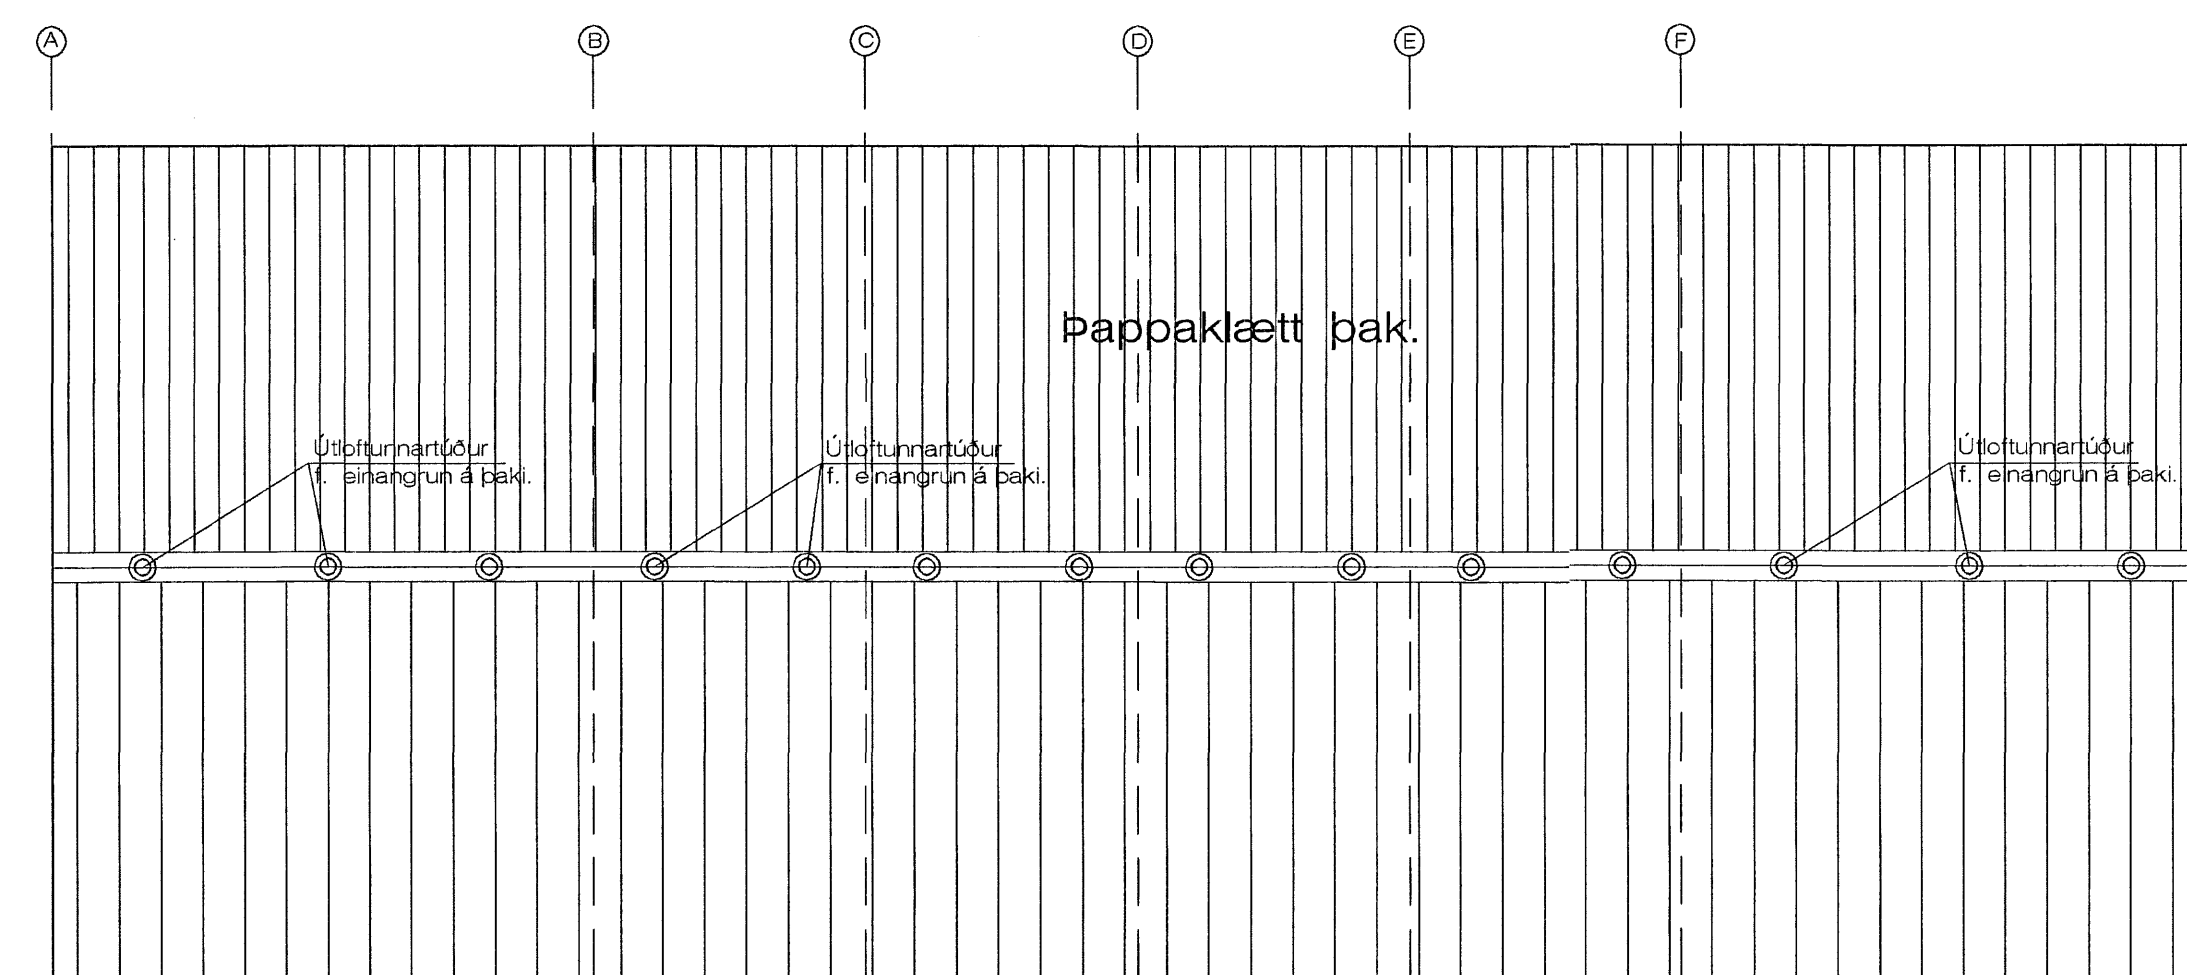

Þakmynd. 1:200

Byggingatillitrið Hafnarfjarðar
 Afgreitt þann
 23. MAJ. 2006

Breytt. 30. - 3. - 2006
 Breytt mænirsbita.