




AUSTURGAFL. 1:100

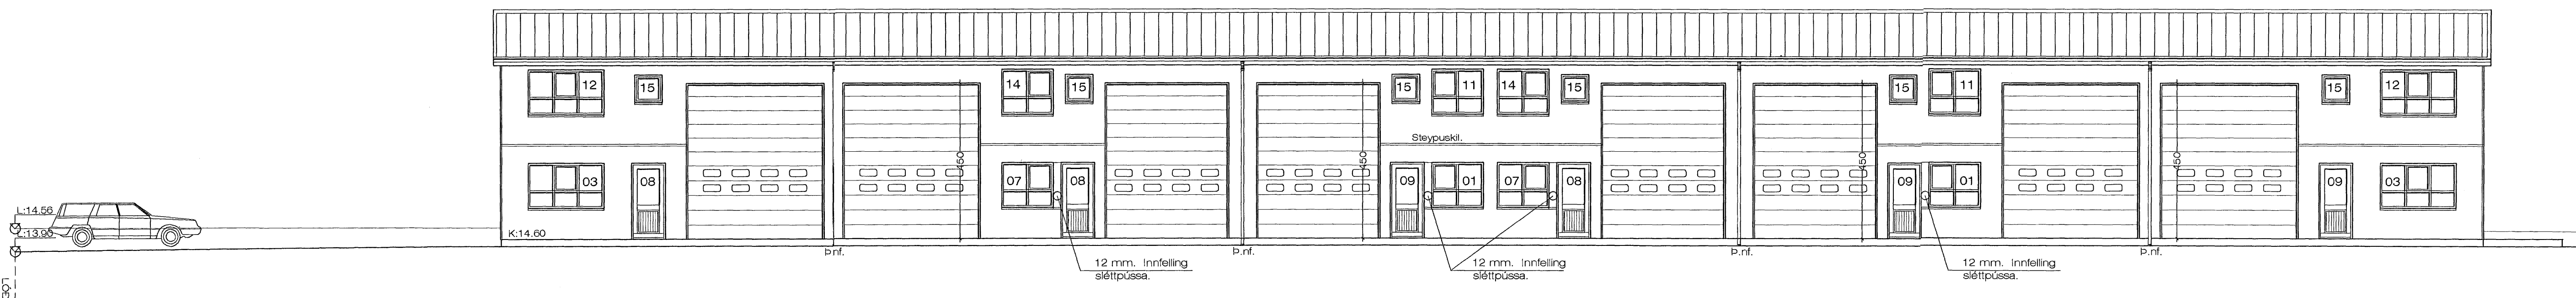

NORDURHLID. 1:100

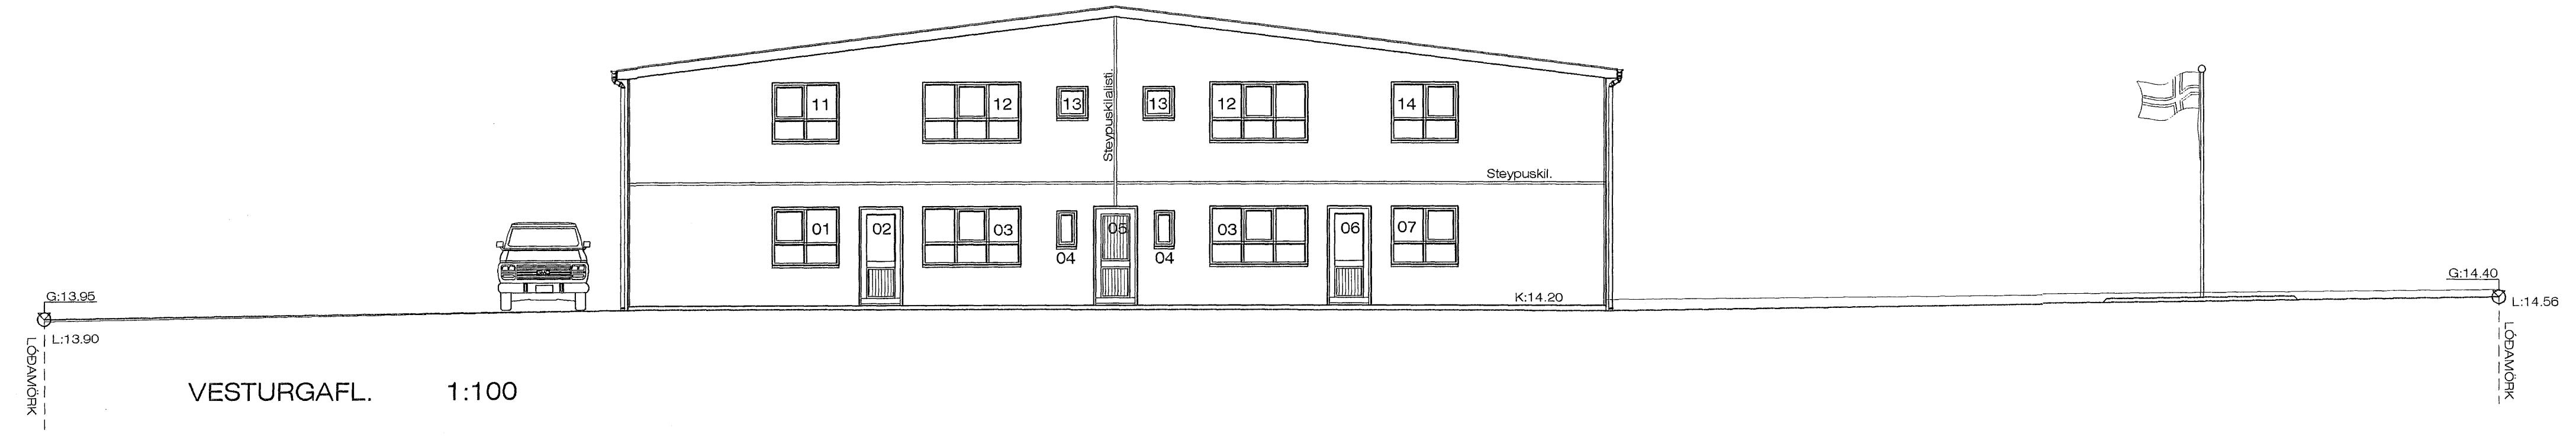

VESTURGAFL. 1:100

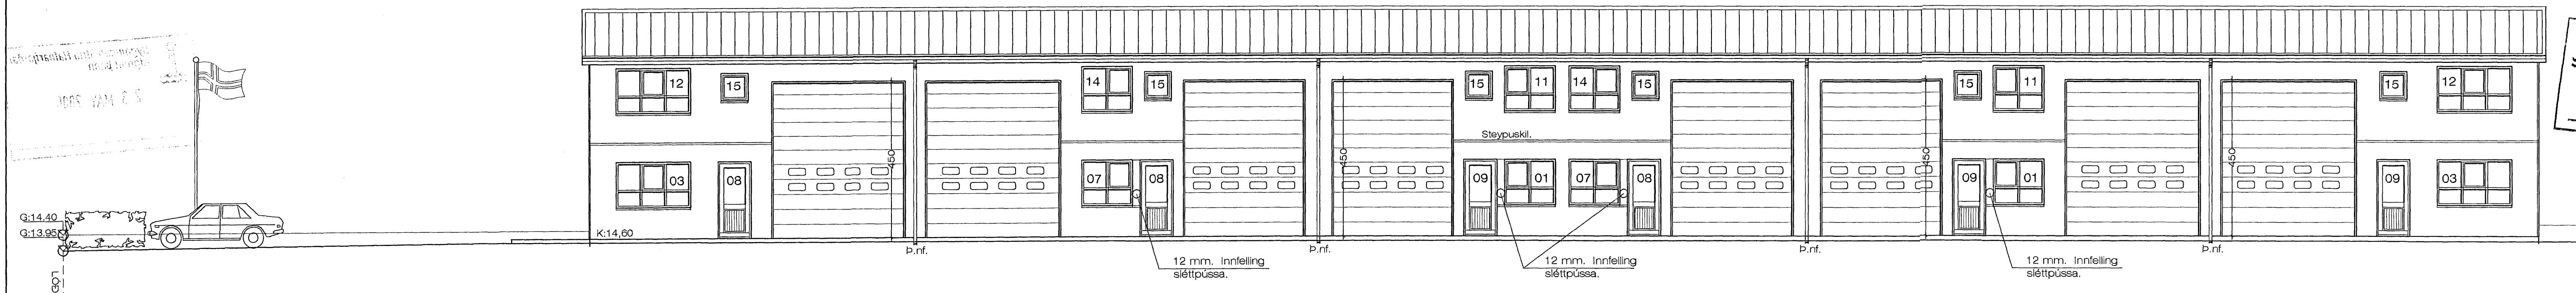

SUDURHLID. 1:100

Byggingaútrúð Hafnarfjarðar
Afgreitt þann
23 MAY 2006
S

Jón Guðmundsson arkitekt. Suðurlandsbraut. 16. Raud. 11.2002.dwg. 30.3.2006 22:33

Breytt, 30.-3.-2006.
Breytt hæðarkóta á húsinu í samræmi við
mæliblað af húsinu.
Breytt hæðum á innkeyrsluhurðum.

Rauðhella 11 Hafnarfirði. Útlit.

VERK. NÚ. 281 DAGS. 19.-8.-2005 MÁL. 1:100
TEKNI. NÚ. 205 BREYTT.

JÓN GUÐMUNDSSON ARKITEKT Jón Guðmundsson
VINNUSTOFA SUÐURLANDSBRÁUT 16 REYKJAVÍK Sími 592 8088