


Sneiðing. A - A 1:50

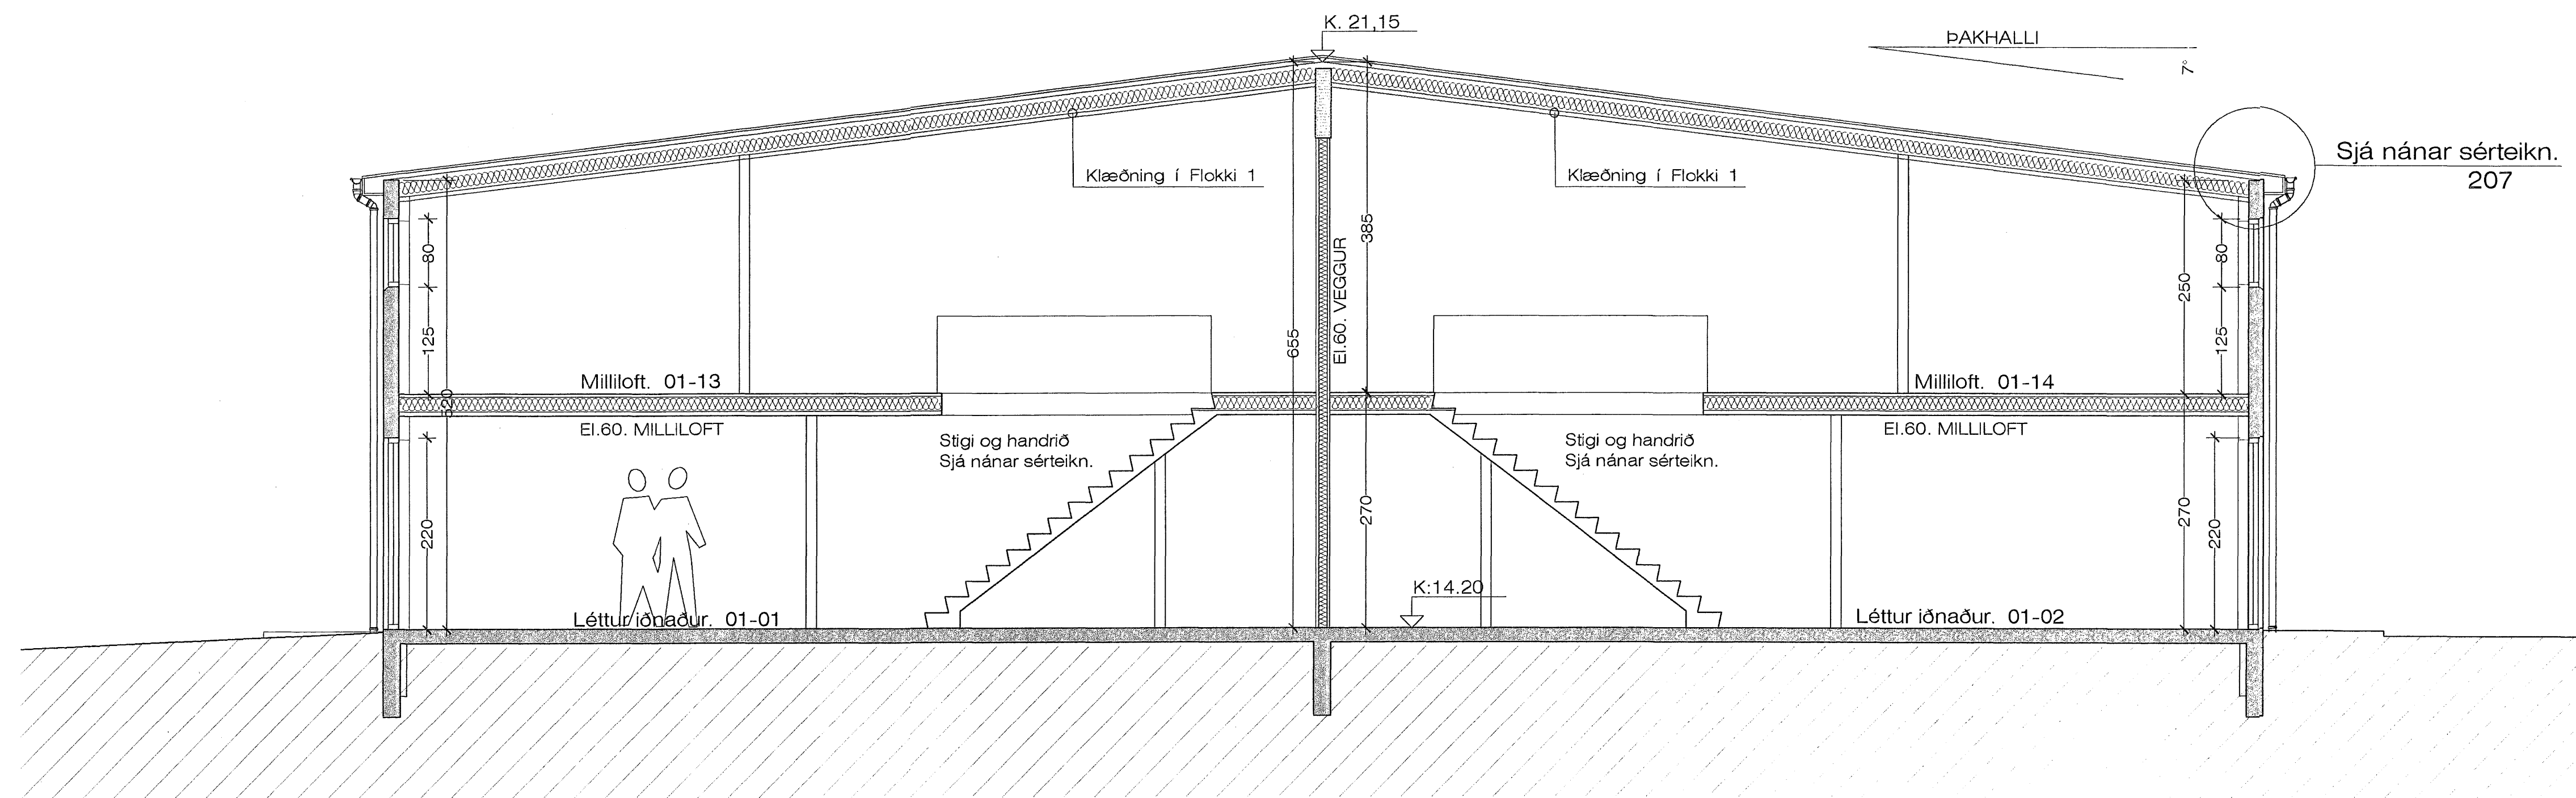

Sneiðing. B - B 1:50

23 MAY 2006
Si

Breytt, 30. - 3. - 2006
Breytt hæðarkóta á húsinu í samræmi við
mæliblað af húsinu.
Breytt hæðum á innkeyrsluhörðum.

Jón Guðmundsson arkitekt. Suðurlandsbraut. 16. 30.3.2006 22:33. Raud. 11.2002.dwg