


A

B

C

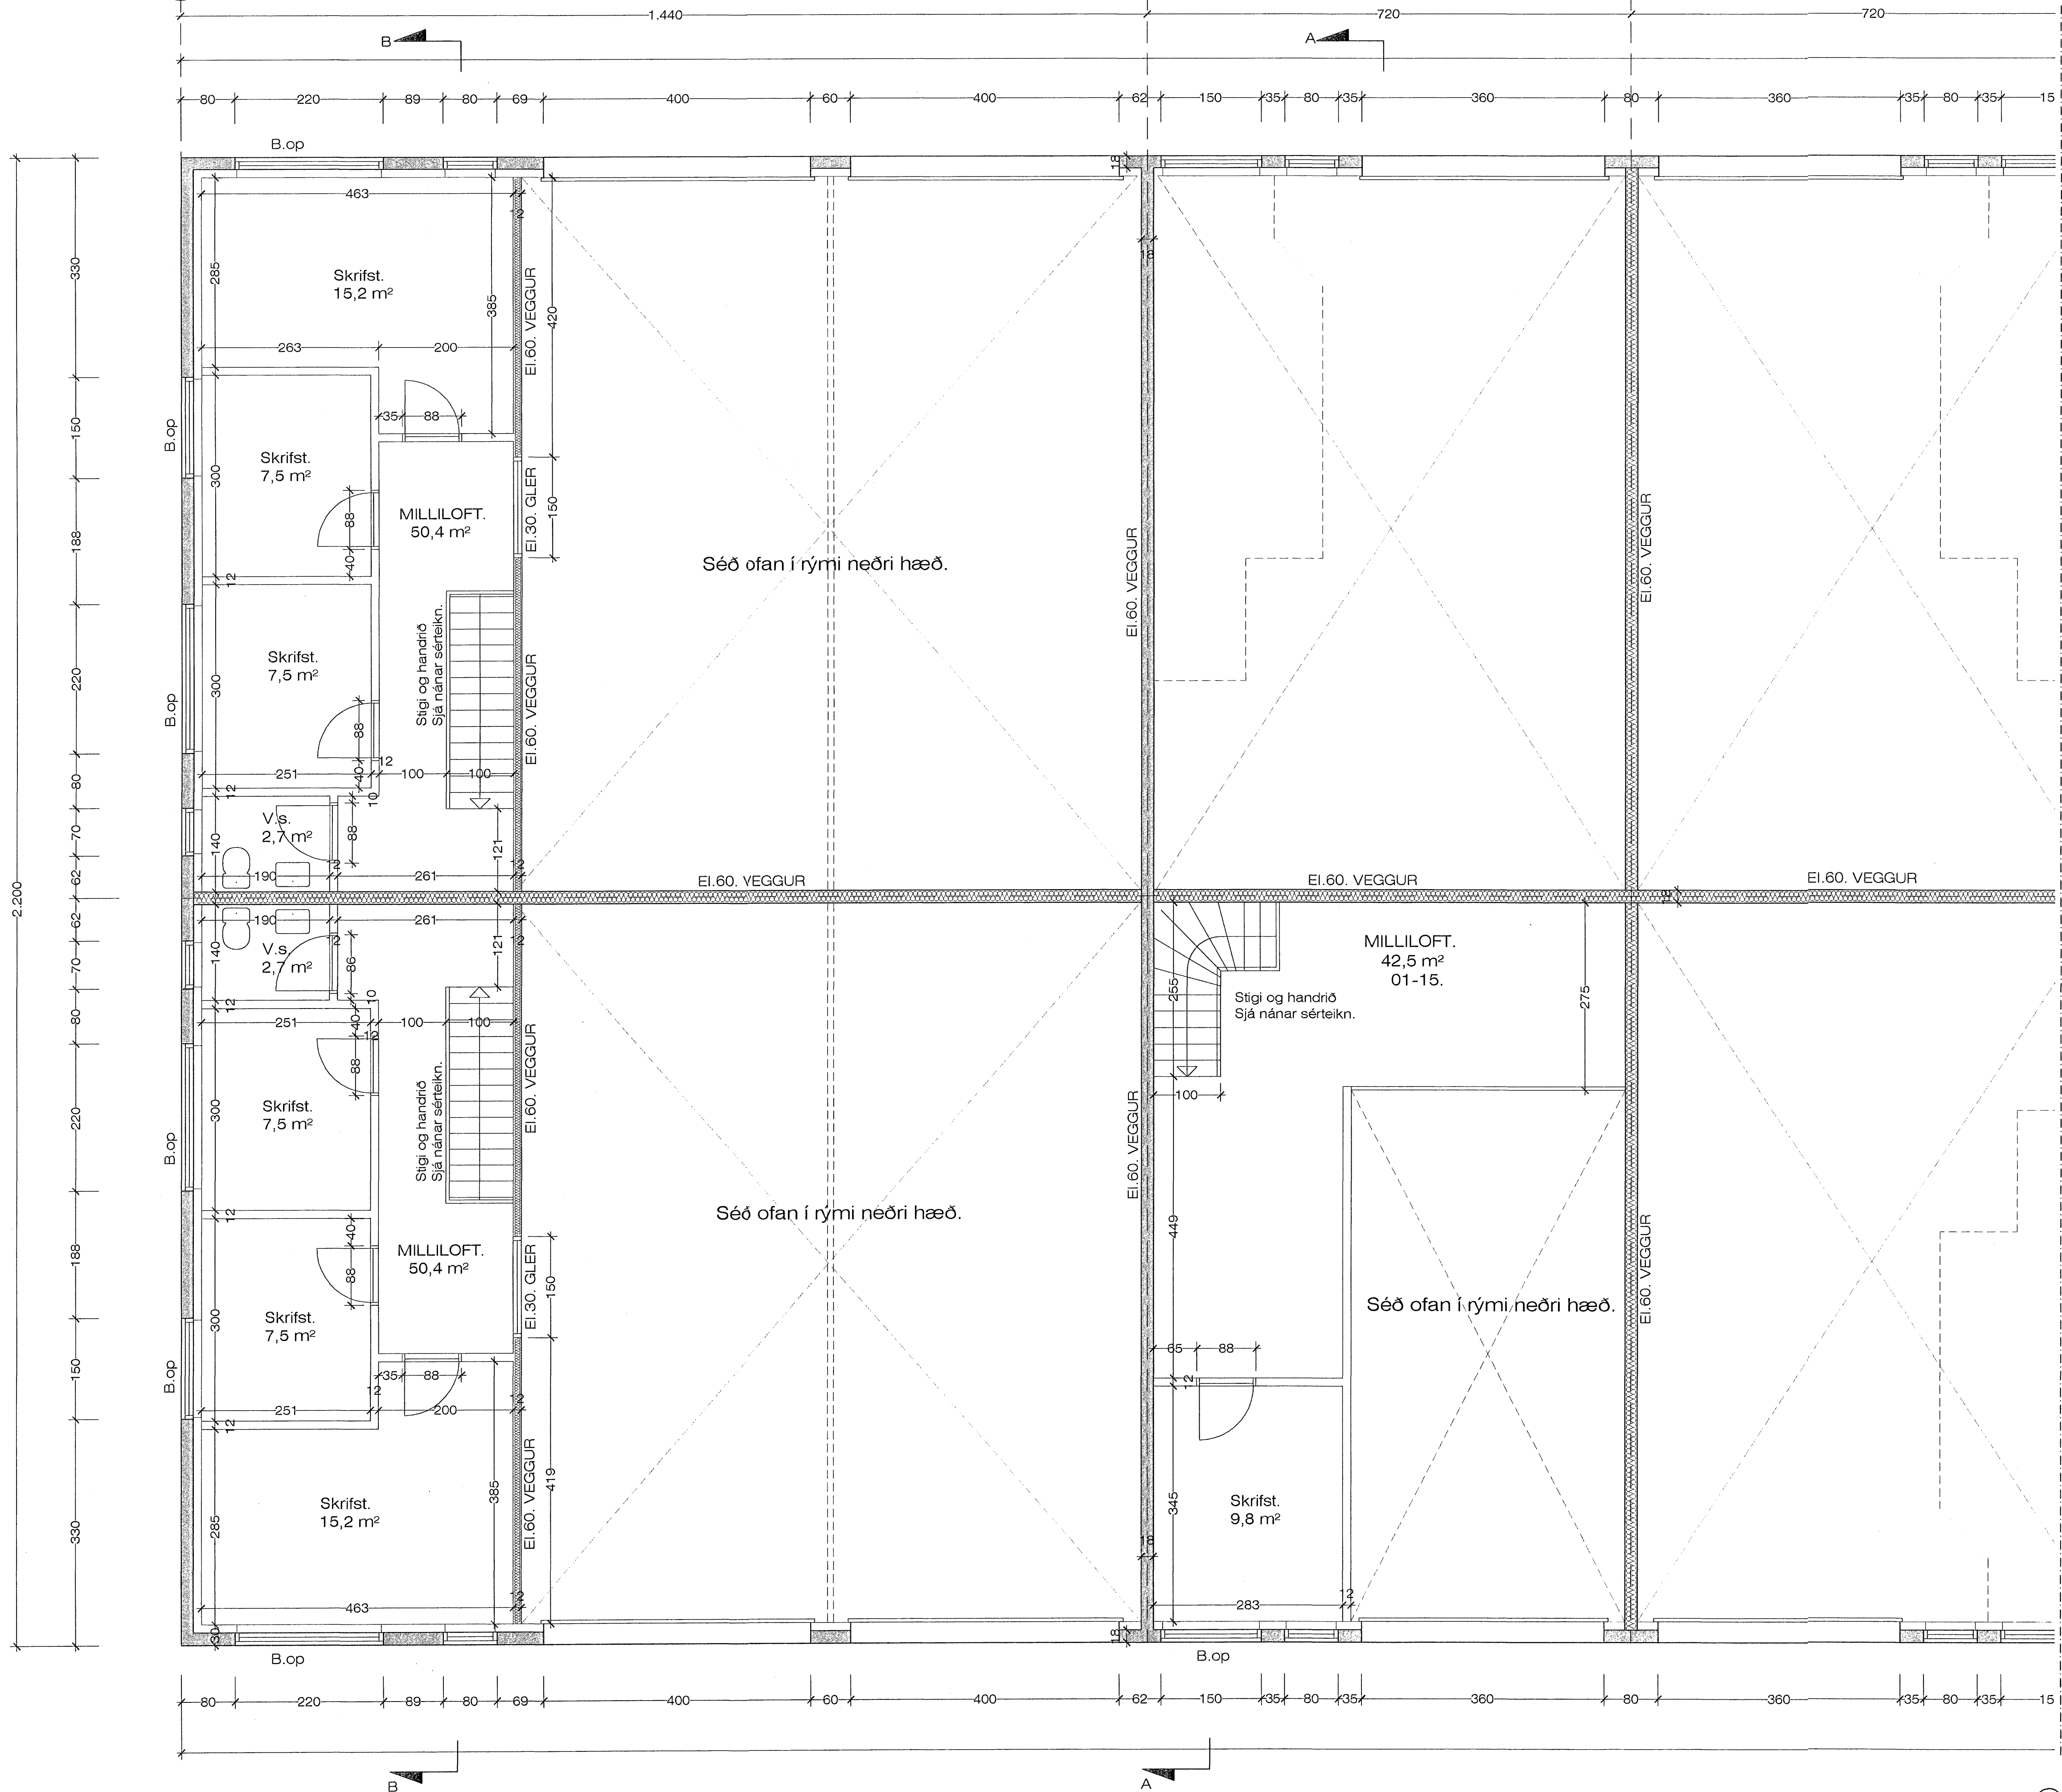

Byggingatillit HAFNARFIRÐI  
Algreitt þann  
23 MAY 2006  
Sj

Breytt 30.-3.-2006  
Breytt hluta af innveggjum í steypta veggj.  
Sama veggþykkt er á veggjunum.

GRUNNMYND MILLILOFTA. 1:50

RAUÐHELLA 11 Hafnarfirði. Milliloft.

VERK. NR. 281 DAGS. 19.-8.-2006 MÁL. 1:50  
TEIKN. NR. 203 BREYTT.

JÓN GUÐMUNDSSON ARKITEKT  
VINNUSTOFA SUÐURLANDSBRAUT 16 REYKJAVÍK  
Sími 882 5085

Jón Guðmundsson arkitekt. Suðurlandsbraut. 16 30.3.2006 22:33 Raud. 11.2002.dwg