


Grunnlagnir 1:50

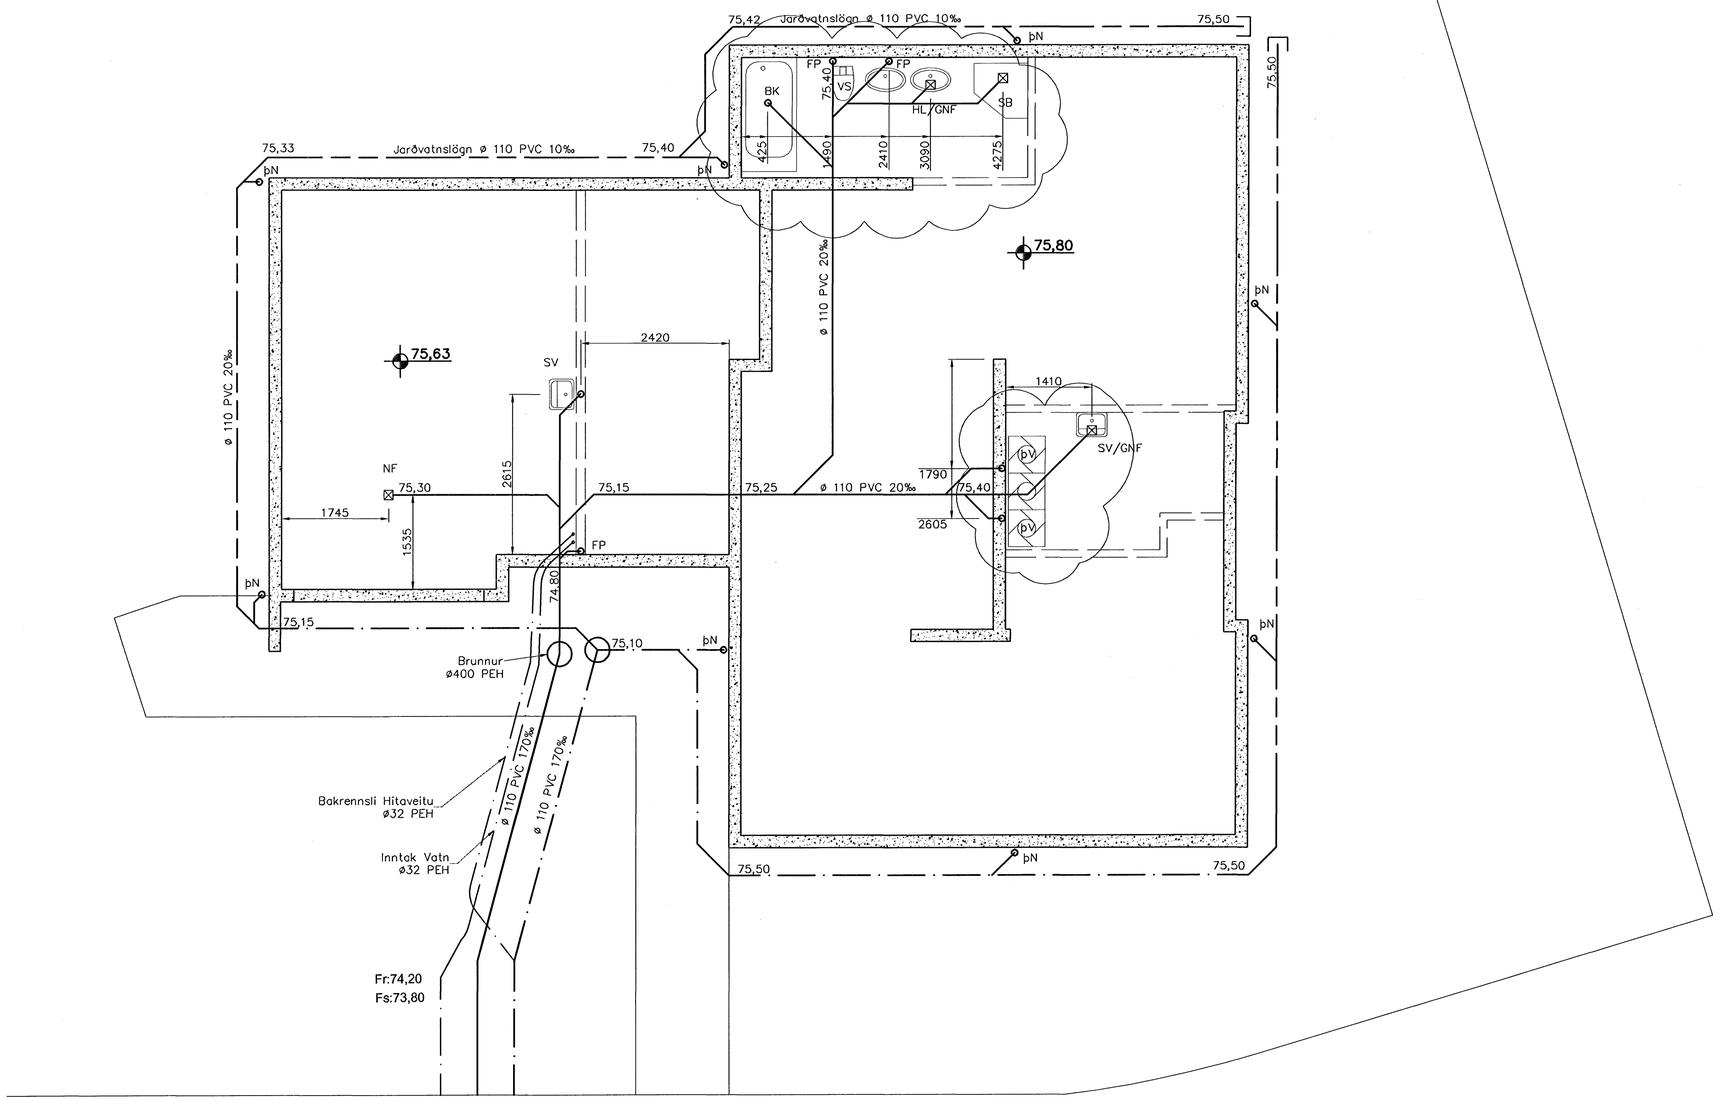


Afstöðumynd 1:500

Samþykkt þann
07 AUG. 2007
Byggingfulltrúinn í Hafnarfirði
F.h.Sigurbjartur Halldórsson

## Tákn fyrir lagnir

- Skólplögn
- Regnvatnslögn
- Jarðvatnslögn
- Jarðvatns+Regnvatnslögn
- Neysluvatn
- Bakrennsli Hitaveitu
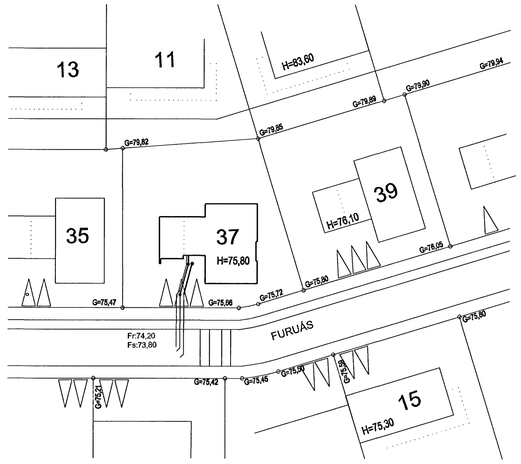
| | |
|---|---|
| VS | Vatnssalerni |
| HL | Handlaug |
| BK | Baðkar |
| SB | Steypibað |
| EV | Eldúsvaskur |
| þV | þvottavél |
| SV | Skolvaskur |
| GNF | Gegnumstreymisniðurfall |
| NF | Niðurfall |
| FP | Fallpípa |
| þN | þakniðurfall |

DOTTUR Í SKÓLP.

## Skýringar

Fráveitulagnir undir botnplötu og utan með húsi skulu vera úr PVC.
Grafa skal fyrir lögnum í fullþjappað fyllingaefni.
Undir og umhverfis rörin skal vera minnst 150 mm sandlag.
Lagnir skulu liggja á belgnum ekki á múffum.
Skeyta skal rör með þar til gerðum þéttihringjum.
þess skal gætt að rör geti þanist eðlilega.

| Útgáfa | Breyting | Dagsetning | Hannað |
|---|---|---|---|
| | | | |
| | | | |
| B1 | Tæki færð til | 25.07.2007 | S.H. |


Sveinbjörn Hinriksson
Byggingatæknifræðingur
Kt. 160851-2529
Brekkugötu 8 Hafnarfirði
Sími: 555-4008, 861-6651
Netfang: svennih@internet.is


| Staður | Furuás 37 Hafnarfirði | | | |
|---|---|---|---|---|
| Skýring | Grunnlagnir | | | |
| Hannað / Teiknað | Kvarði | Dagsetning | Verknr. | Teikn.nr. |
| | 1:50 1:500 | 26. 7. 07 | 23-07 | 2-01 |