GRUNNMYND 1:50

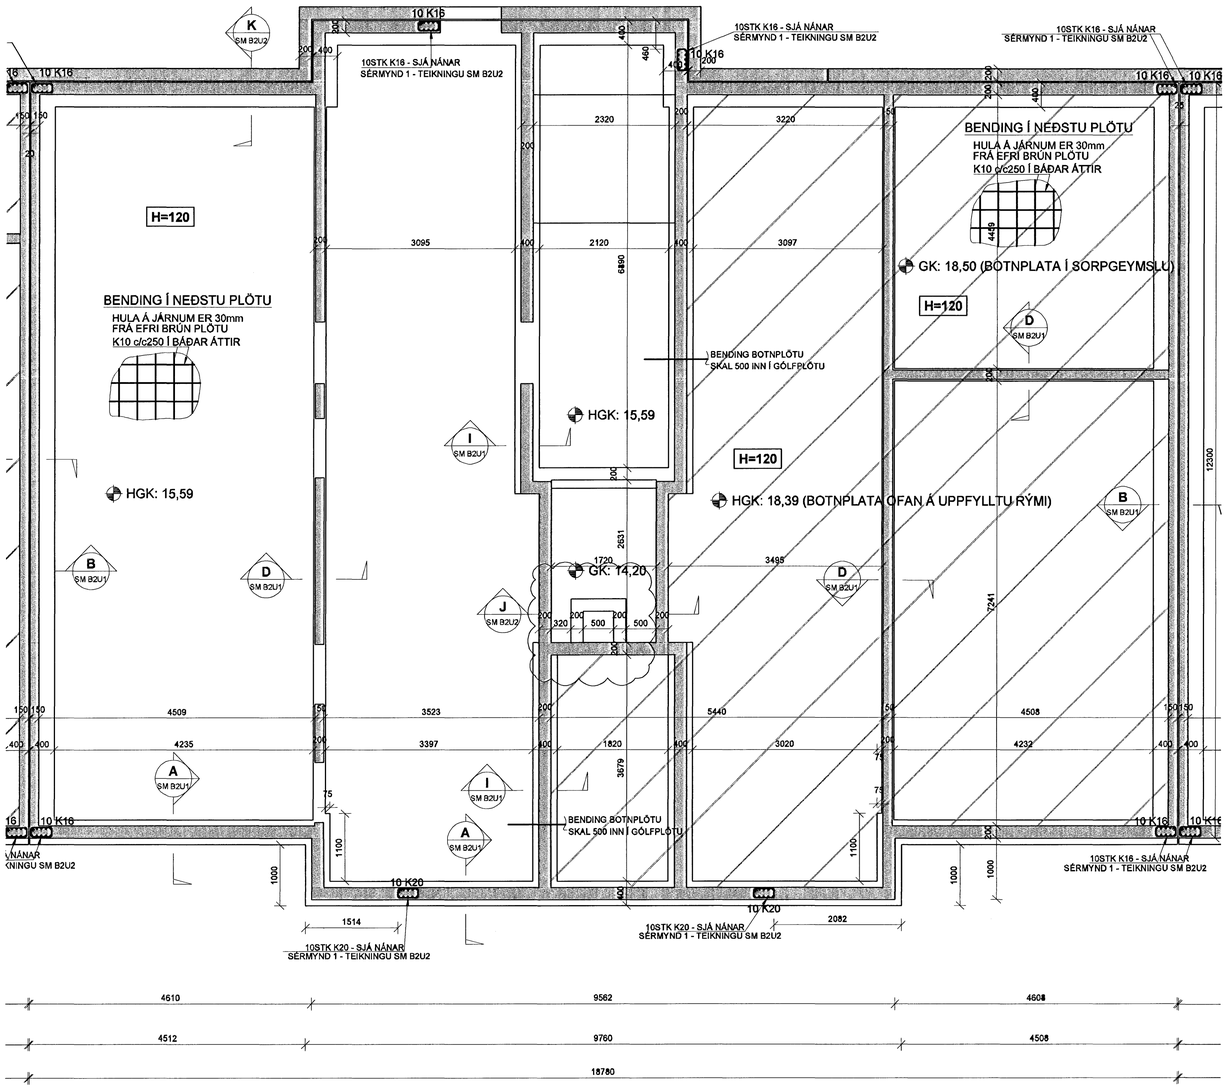

Samþykkt þann
31 JÚLÍ 2007
Byggingafulltrúinn í Hafnarfirði
F.h.Sigurbjartur Halldórsson

SKÝRINGAR

SKYGGÐ SVÆÐI TÁKNA VEGGI FYRIR OFAN BOTNPLÖTU.

MÁLSETNINGAR Á VEGGJUM OFAN BOTNPLÖTU ERU GRÓFLEGAR MÁLSETNINGAR VEGNA TENGIJÁRNA. NÁNARI MÁLSETNINGAR Á HURÐUM OG VEGGJUM SJÁ TEIKNINGAR ARKITEKTS.

BENDING:

TENGIJÁRN UPP Í KJALLARAVEGGI STANDA MINNST 700 mm UPP ÚR UNDIRSTÖÐUKLOSSA, SJÁ NÁNAR SÉRMYND 1, SM B2U2

Í ALLA 200mm VEGGENDA OG KRINGUM ÖLL OP KOMI
2K16 BUNDINN Í LYKKJUR
Í ALLA 150mm VEGGENDA OG KRINGUM ÖLL OP KOMI
2K12 BUNDINN Í LYKKJUR
LYKKJUR K10 c/c 500

VEGG<250 500

EINANGRUNN:
ALLT EINANGRUNARPLAST UNDIR ÍBÚÐUM OG SAL SKAL VERA 100MM.
ALLT EINANGRUNARPLAST UNDIR GEYMSLURÝMI OG ÖÐRUM SVÆÐUM EN ÍBÚÐUM OG SAL SKAL VERA 75MM.

KÓTAR - SJÁ TEIKNINGU ARKITEKTS

HGK-STEYPTUR GÓLFKÓTI

TILVÍSANIR:

ALMENNAR SKÝRINGAR:
SJÁ BL.NR.06729-B000

MÁLSETNINGAR Á VEGGJUM:
TEIKNING ARKITEKTS

GÖT Í UNDIRSTÖÐU VEGGJUM:
SJÁ NÁNAR Á TEIKNINGU S-01
BROTÞOLSFLOKKUR STEYPU C25

SKIPALÓN 16-20

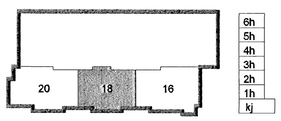

Útg.	Dags.	Skýring	Hannað/Yfirfarið
A	06.06.07	Dælubrunnur í lyftugryfju færist	SÞJ

VSB
VERKFRÆÐISTOFA

BÆJARHRAUN 20 · 220 HAFNARFJÖRÐUR · KENNIT. 710796-2899
vsb@vsb.is · Sími 585 8600 · Fax 585 8610 · www.vsb.is

Áritun sérhönnuðar
Björn Gústafsson Kt: 180550 4889

Verkheiti
SKIPALÓN 16-20
HAFNARFIRÐI

Verkhluti
BURÐARVIRKI
UNDIRSTÖÐUR HÚSS NR. 18
GRUNNMYND

Hannað	Teiknað	Yfirfarið	Kvarði		Síða
BG/HJ	HJ/GD	BG	1:50	/ A1	-
Dags.		Verkefni	Teikning		Útgáfa
25.05.2007		06729	18 B2U1		A

V:\2000\06857\06729-Skipalón 16-20\Sheets\Bú\06729 B2-Undirstöður.dwg