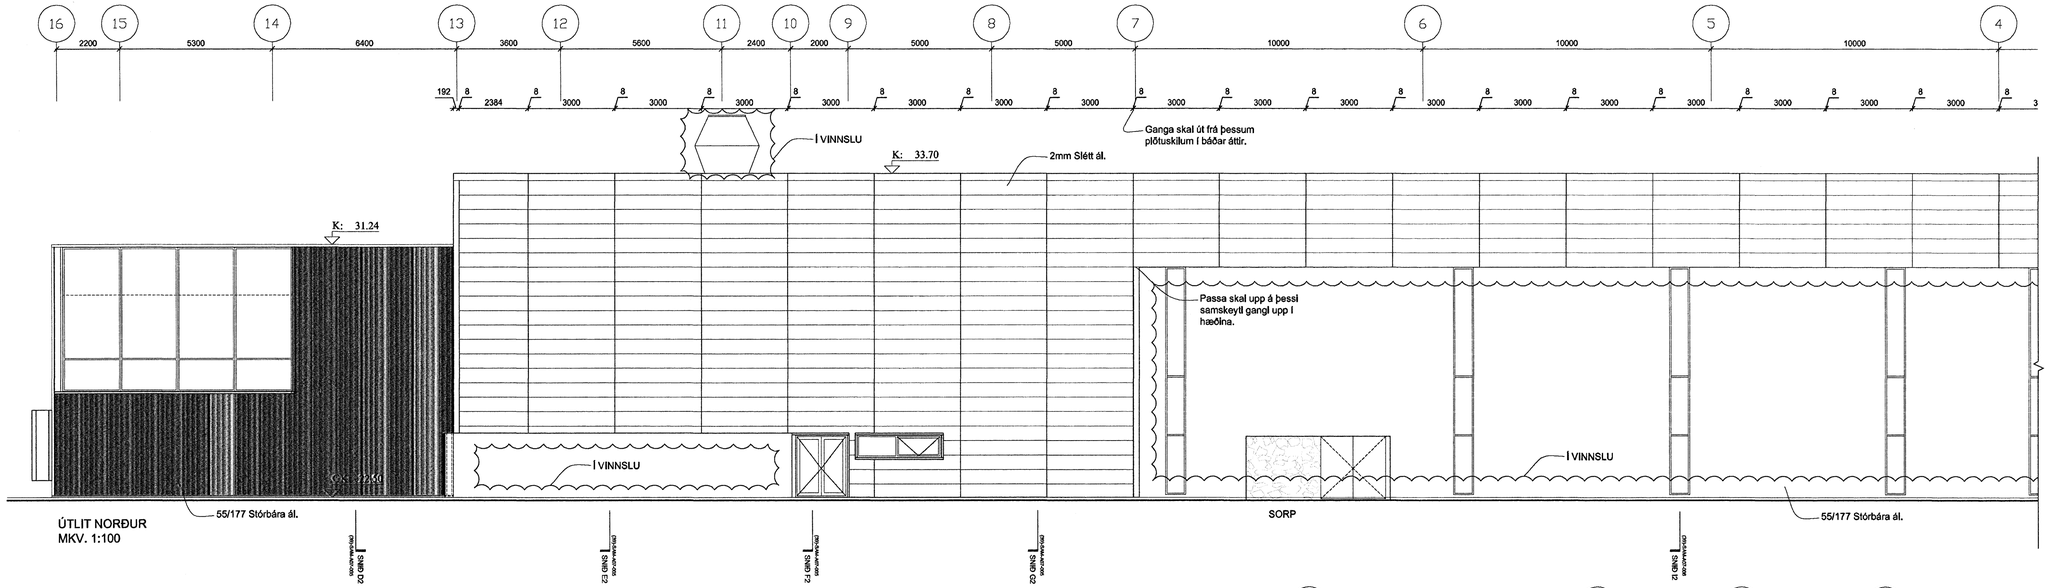

ÚTLIT NORÐUR
MKV. 1:100

Upprunalegurhöfundur: Batteriið ehf.

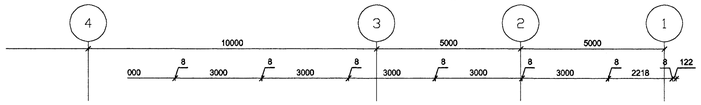

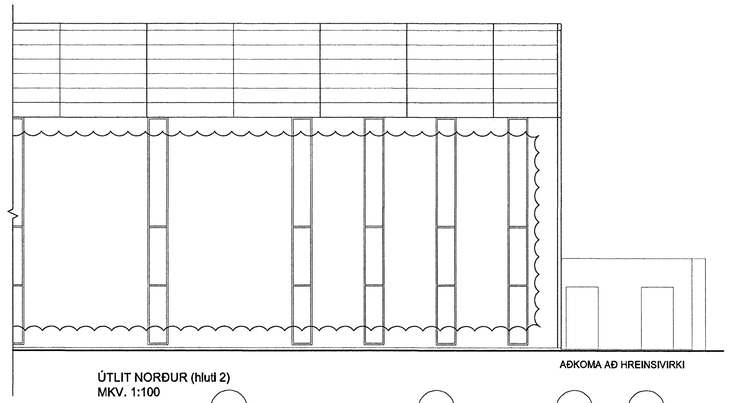

ÚTLIT NORÐUR (hluti 2)
MKV. 1:100

AÐKOMA AÐ HREINSIVIRKI

SKÝRINGARTEXTI:

- 55/177 Stórbára (litur RAL7016)
- 55/177 Stórbára (litur RAL5009)
- 55/177 Stórbára (litur RAL5018)
- 2mm Slétt álklæðning (litur RAL9006)

STAÐFESTA SKAL ÖLL MÁL Á BYGGINGARSVÆÐI FYRIR SMÍÐI Á FLASNINGUM SEM OG ÖÐRU SEM TILHEYRIR UTANHÚSKLÆÐNINGUNNI.

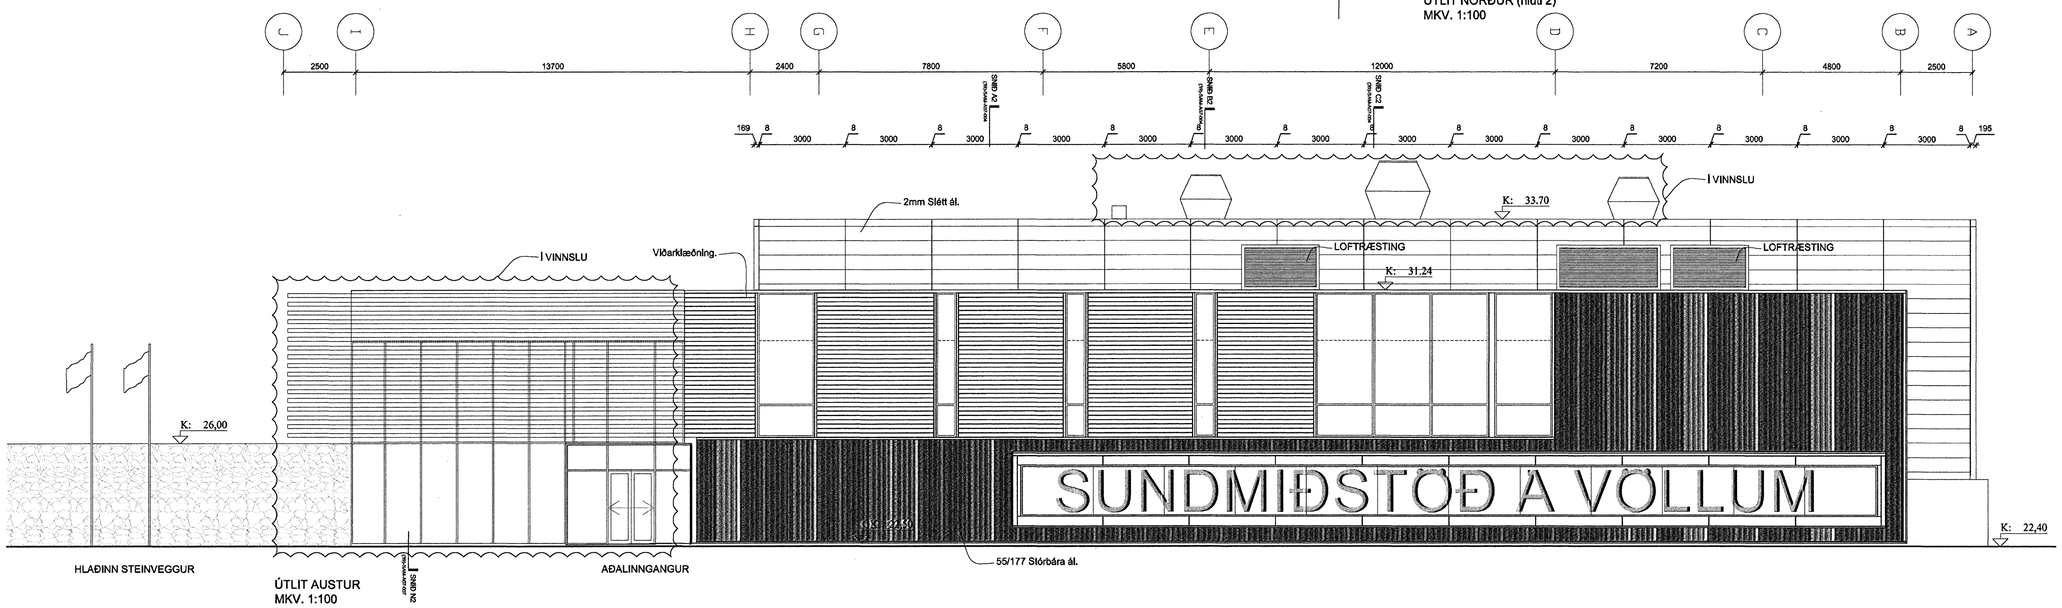

ÚTLIT AUSTUR
MKV. 1:100

Öll mál eru í mm. Mælið ekki af teikningum. Öll mál athuglst á staðnum. Ósamræmi í teikningum og vafaatriði skal tíkynna arkitektum strax.

VIÐHENGI: —.dwg

Samþykkt þann
25 JAN. 2008
Byggingafulltrúinn í Hafnarfirði
F.h.Sigurbjartur Halldórsson

Útg.	Dags.	Teikn.	Breyting	Samþ. af verkkaupa	Dags.
00	26.02.2007	SL	Fyrsta útgáfa	-	-

FEDGAR ehf.
byggingaverktakar
Fjóluhlíð 13 • 221 Hafnarfjörður
Sími 892 3490 • Fax 565 0483
Netfang fedgarehf@simnet.is

Fasteignafélag Hafnarfjarðar

SUNDMIÐSTÖÐ Á VÖLLUM

ÁSVELLIR 2 **0617**
Landnúmer: 172880
Stgr. 0440-0020, Mhl. 01

FRÁGANGSTEIKNINGAR

ÚTLIT
-

(39)-SAM-A05-029

MKV.: 1:50
TEIKNAÐ: SL
ÚTGÁFA DAGS: 26.02.2007
STOFN. DAGS: 18.02.2007

ÚTGÁFA 00

BATTERÍIÐ ARKITEKTAR
Jón Ólafur Ólafsson FAÍ
kt: 090658-4099
Sigurður Einarsson FAÍ
kt: 110457-2769
Sigurður Harðarson FAÍ
kt: 030446-3999
kt: 521291-1259
Trönuhrauni 1
220 Hafnarfirði
S: 54 54 700 F: 54 54 701
Netfang: batteri@arkitekt.is
Heimasíða: www.arkitekt.is

© BATTERÍIÐ EHF
ÖLL AFNOT OG AFRITUN TEIKNINGAR ÁÐ HLUTA EÐA Í HEILD ER HÁÐ SKRIFLEGU LEYFI HÖFUNDA