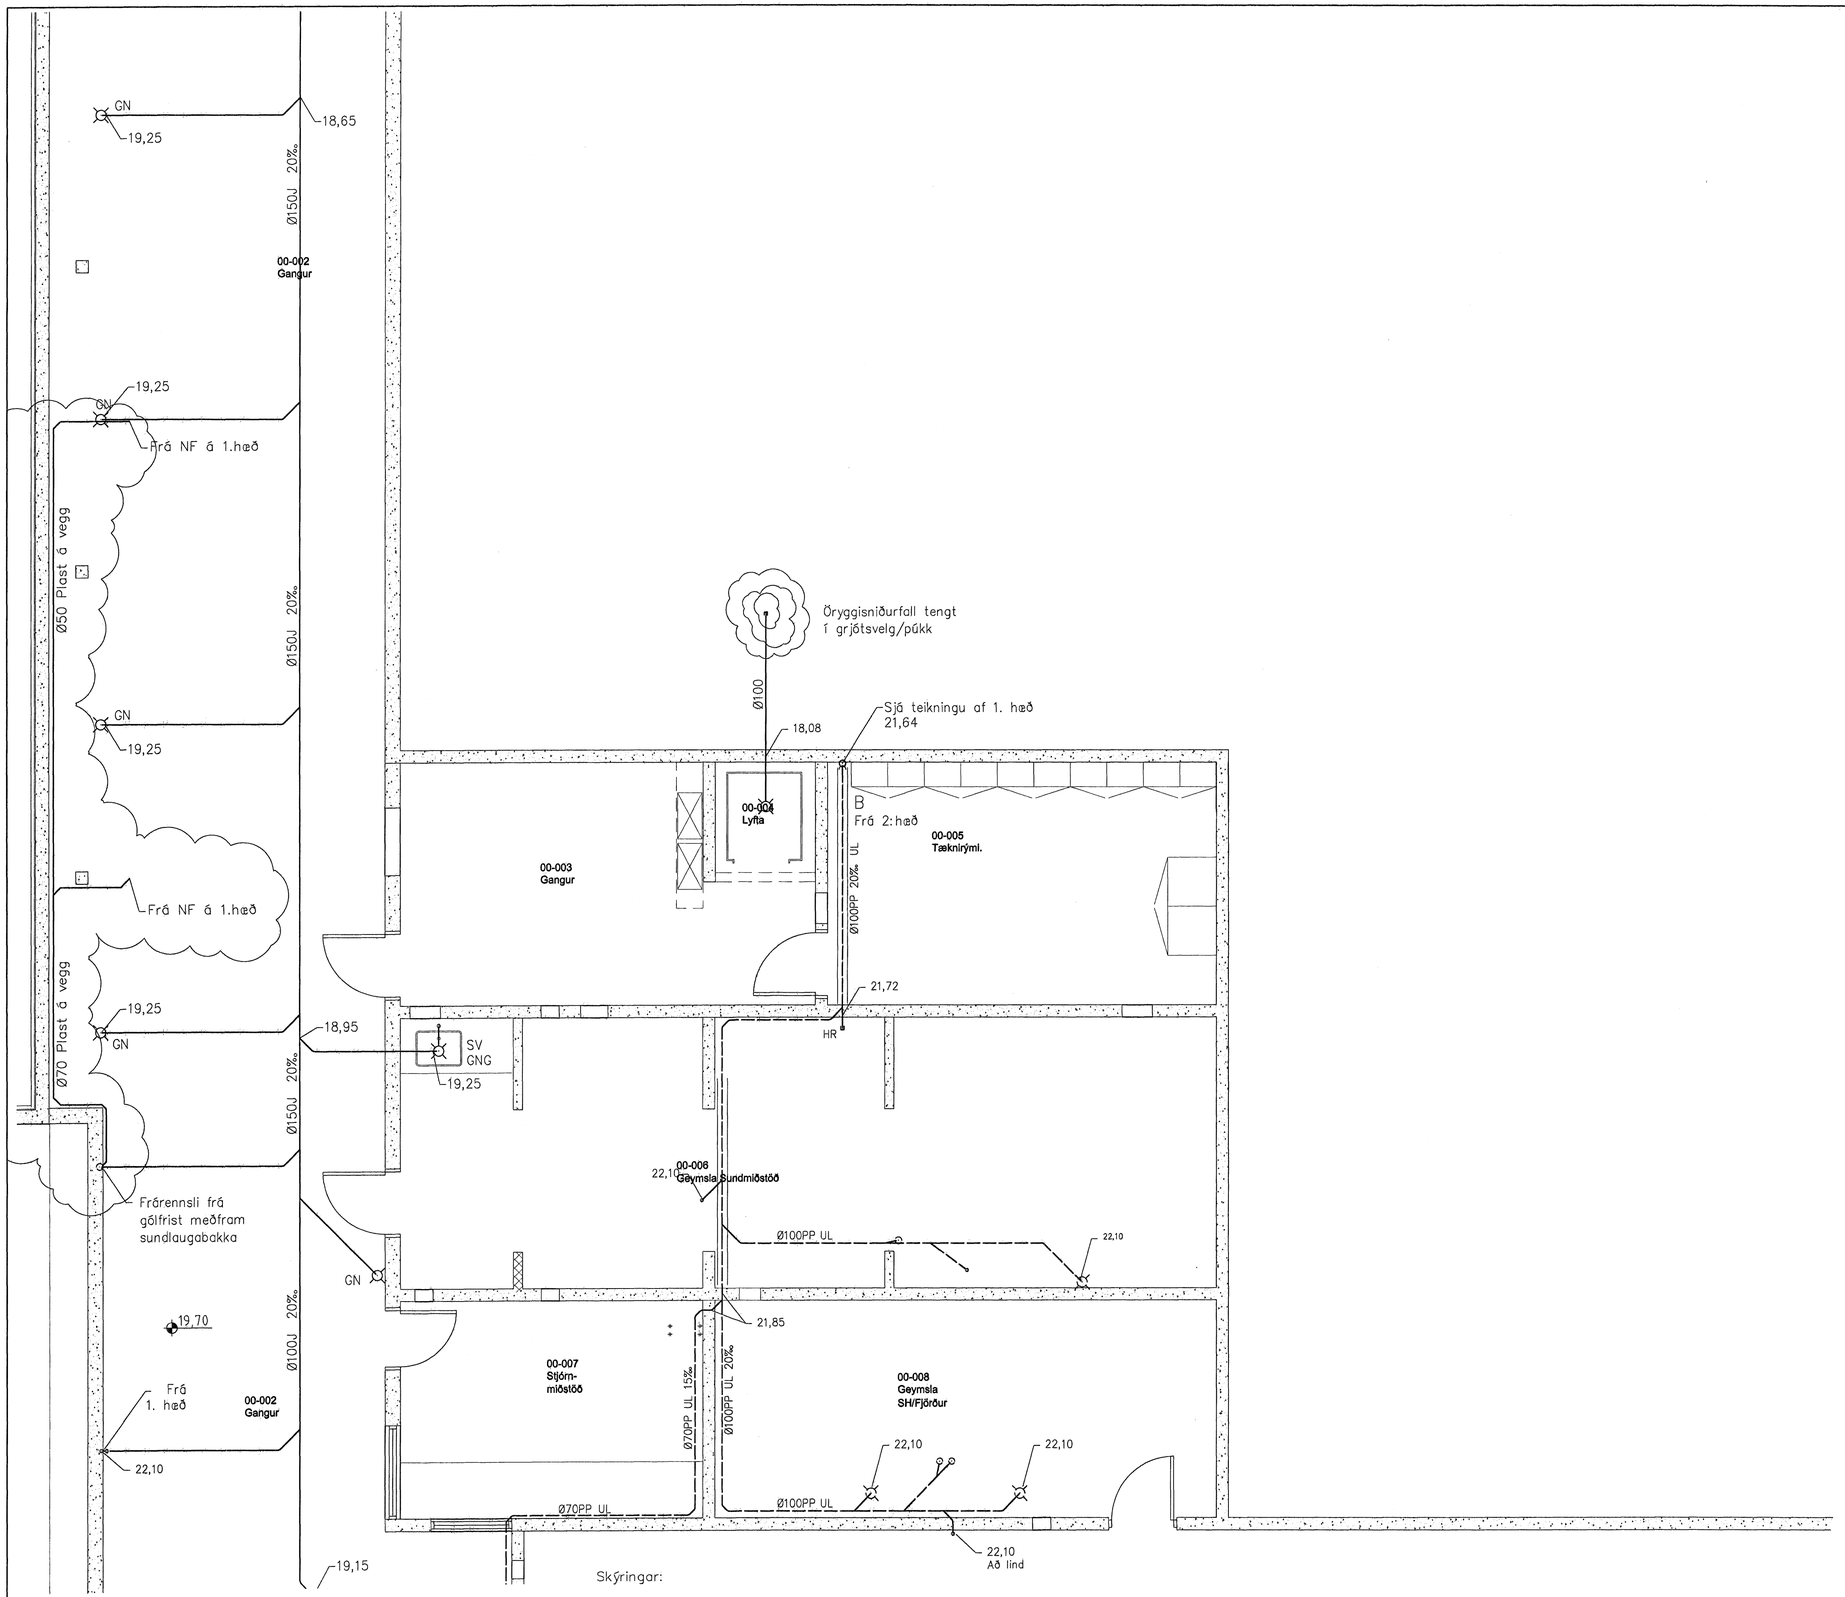

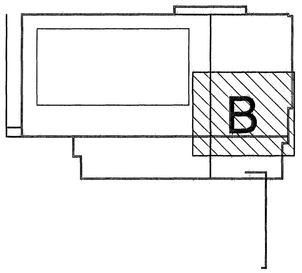

Samþykkt þann
24 JAN. 2008
Byggingfulltrúinn í Hafnarfirði
F.h.Sigurbjartur Halldórsson

Nýjustu breytingar sjá ský

Skýringar:

Allar lagnir í sökkul (kjallaragólf) eru potrör Ø100J nema annars sá getið.

Lagnir frá 1. hæð á veggjum undir lofti
Lagnir í stokk á vegg yfir dyrum.

Allar lagnir undir lofti og á veggjum í kjallara eru PP með a.m.k. 20% halla nema annars sé getið.

ATH.
Staðsetning hreinlætistækja og niðurfalla sjá teikningu arkitekta.
Lagnir utan sökkuls eru steinrör ST eða plast.
Lagnir yfir sökkli eru PP–rör.

Skýringar sjá teikningu nr.300

0 1 2 4m
Kvarði 1:50

Útg.	Nr.	Breytingar	Hönnuður	Dags
A		Niðurfellum frá sundlaugarbakka	SG	12.02.07

Verkteikning

Ásvellir 2 – Sundmiðstöð Hafnarfjarðar

Strendingur ehf.
Verkfræðiþjónusta
Fjarðargata 13-15 – 220 Hafnarfjörður
sími 565 5640, fax 565 5641

Frárennslislagnir
Grunnmynd kjallari – B

Hönnuður: Sigurður Guðmundsson 191163-7599

Dags: sept. 2006

Teiknað / Hannað af: JW/SG

Samþykktaraðili:

Mælikvarði: 1:50

Númer teikningar: 302

Útgáfa: A