


Skýringar:

- Allar lagnir í sökkul (kjallaragólf) eru pottrör Ø100J nema annars sé getið.
- Lagnir frá 1. hæð á veggjum undir lofti
Lagnir í stökk á vegg yfir dyrum.
- Allar lagnir undir lofti og á veggjum í kjallara eru PP með a.m.k. 20% halla nema annars sé getið.

ATH.
Staðsetning hreinlætistækja og niðurfalla sjá teikningu arkitekta.
Lagnir utan sökkuls eru steinrör ST eða plast.
Lagnir yfir sökkli eru PP-rör.

Skýringar sjá teikningu nr.300

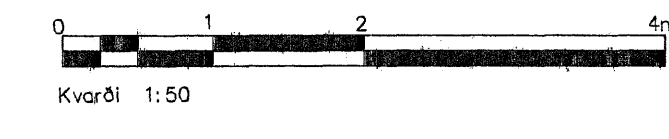

Samþykkt þann
24 JAN. 2008
Byggingfulltrúinn í Hafnarfirði
F.h.Sigurbjartur Halldórsson

Nýjustu breytingar sjá ský

A	Niðurföllum frá sundlaugabakka	SG	12.02.07
Gtg.	Nr.	Breytingar	Háskráður Daga

Verkteikning

Ásvellir 2 – Sundmiðstöð Hafnarfjarðar

Strendingur ehf. Verkfræðipjónusta Pósthólfur 51-51 • 105 Hafnarfjarður Sími 565 5664, Fax 565 5641		Frórenslislagnir Grunnmynd kjallari – A	
Höfundur Sigurbjartur Halldórsson, 191084-7599	Daga sept. 2006	Teknið / Hámad af JW/SG	Útgáfa
Skráningarskránumur	Málsvæði 1:50	Númer teikningar 301	Útgáfa A