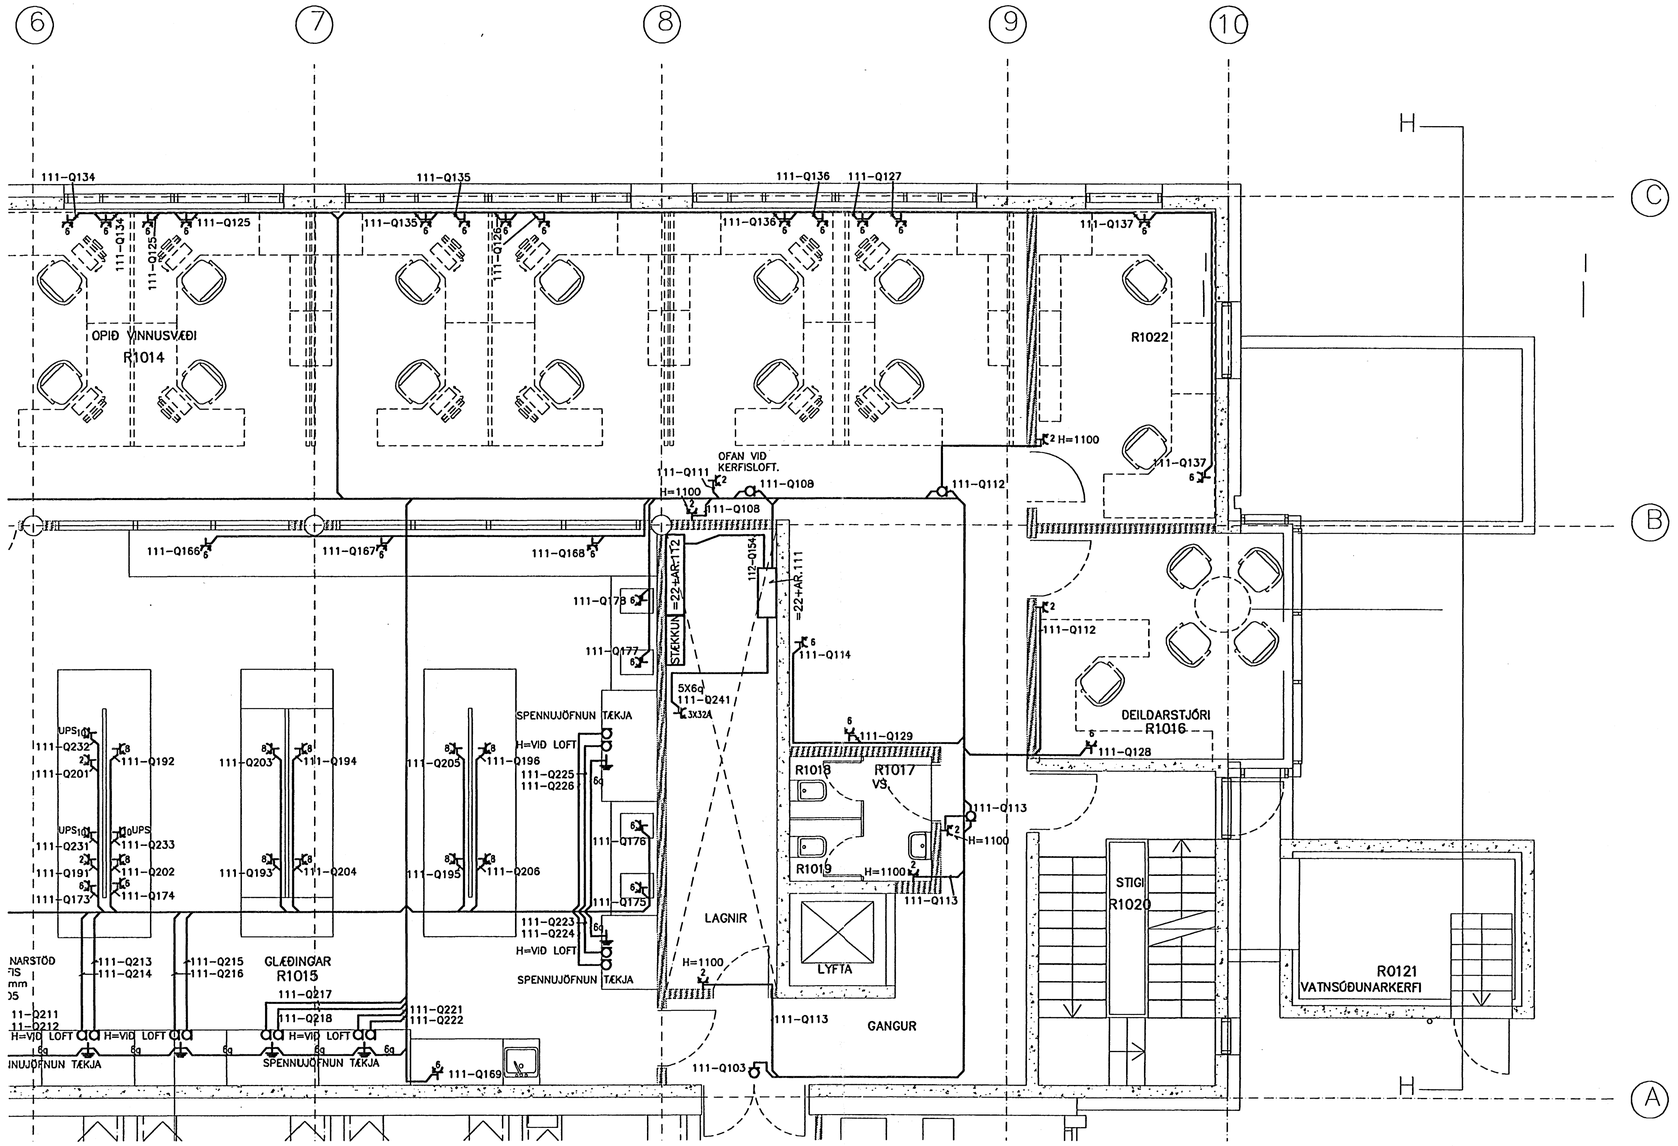

Sigurbjartur Halldórsson
Byggingatæknifræðingur
7/12 '07

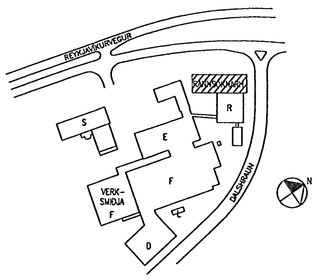

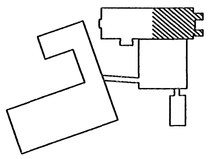

ÚTI INNI
ARKITEKTAR
Jón Þór Þorvaldsson Af, FSSA
Kt. 021256 7579

080655-4609

actavis hf

1 0 1 2 3 4 5 m

Eigi má fjölfalda þessa teikningu til, notkunar fyrir þriðju aðila, né breyta henni án leyfis Rafteikningar hf.

ÚTG.	DAGS.		TEIKN.	BREYTT	YFIRF.	SAMÞ.	ÚTG.	DAGS.		TEIKN.	BREYTT	YFIRF.	SAMÞ.
							X	07.10.01	REYNDARTEIKNING	GÆ	BIS	HÞG	HG
							B	06.03.14	UPS TENGLAGREINUM BREYTT Ó.FL	ÞGH	ÞGH	HÞG	HG
							A	06.02.03	BREYTINGAR VEGNA INNRÉTTINGA	RÖJ	ÞGH	HÞG	HG

HANNAÐ	ÞGH
TEIKN.	RÖJ
YFIRF.	HÞG
SAMÞ.	HG
VERKNR.	9701
GEYMSLUNR.	
DAGS.	05.09.30

RAFTEIKNING HF
RÁÐGJAFARVERKFRÆÐINGAR
CONSULTING ENGINEERS

TEIKN. NR. VERKKAUPA IS1R-E20-01.04B

REYKJAVÍKURVEGUR 80, HFJ.

R-RANNSÓKNARHÚS, NÝBYGGING

1. HÆÐ – LÁGSPENNUKERFI – AFLDREIFING

TEIKN. NR. 20.5.R104 NÆSTA TEIKN. NR. ÚTG. X