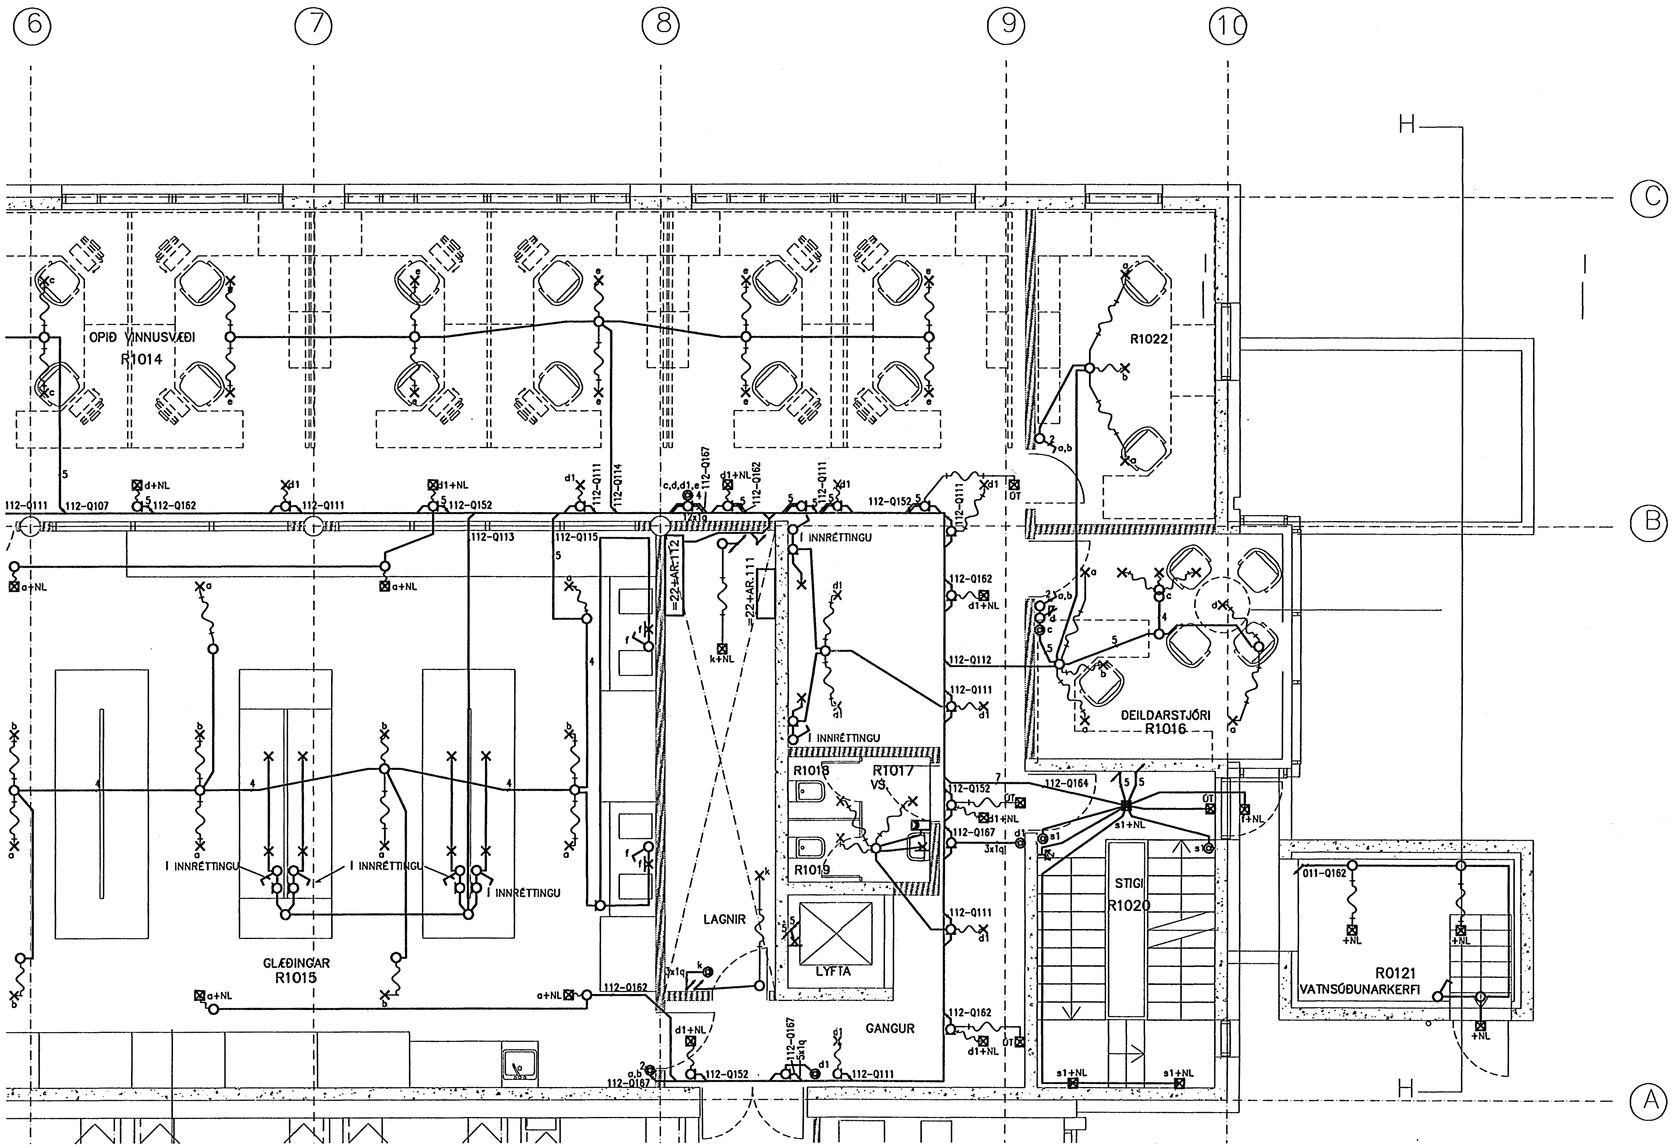

Eigi má fjölfalda þessa teikningu til, notkunar fyrir þriðja aðila, né breyta henni án leyfis Rafteikningar hf.

ÚTG.	DAGS.		TEIKN.	BREYTT	YFIRF.	SAMÞ.	ÚTG.	DAGS.	
							X	07.10.01	REYNDARTEIKNING
							C	06.03.10	ÚT–LAMPI FÆRÐUR
							B	06.01.31	TILFÆRSLUR VEGNA LOFTRÆSTIKERFIS
							A	06.01.20	BREYTINGAR Á RANNSÓKNARSTOFUM

TEIKN.	BREYTT	YFIRF.	SAMÞ.
GÆ	BIS	HÞG	KEG
RÖJ	KEG		
RÖJ	KEG	HÞG	HG
KEG	KEG	ÞH	HG

HANNAÐ	KEG
TEIKN.	RÖJ
YFIRF.	HÞG
SAMÞ.	HG
VERKNR.	9701
GEYMSLUNR.	
DAGS.	05.09.30

RAFTEIKNING HF
RÁÐGJAFARVERKFRÆÐINGAR
CONSULTING ENGINEERS

TEIKN. NR. VERKKAUPA IS1R–E20–01.54C

REYKJAVÍKURVEGUR 80, HFJ.

R–RANNSÓKNARHÚS, NÝBYGGING

1. HÆÐ – LÁGSPENNUKERFI – LÝSING

TEIKN. NR. 20.5.R154 NÆSTA TEIKN. NR. ÚTG. X