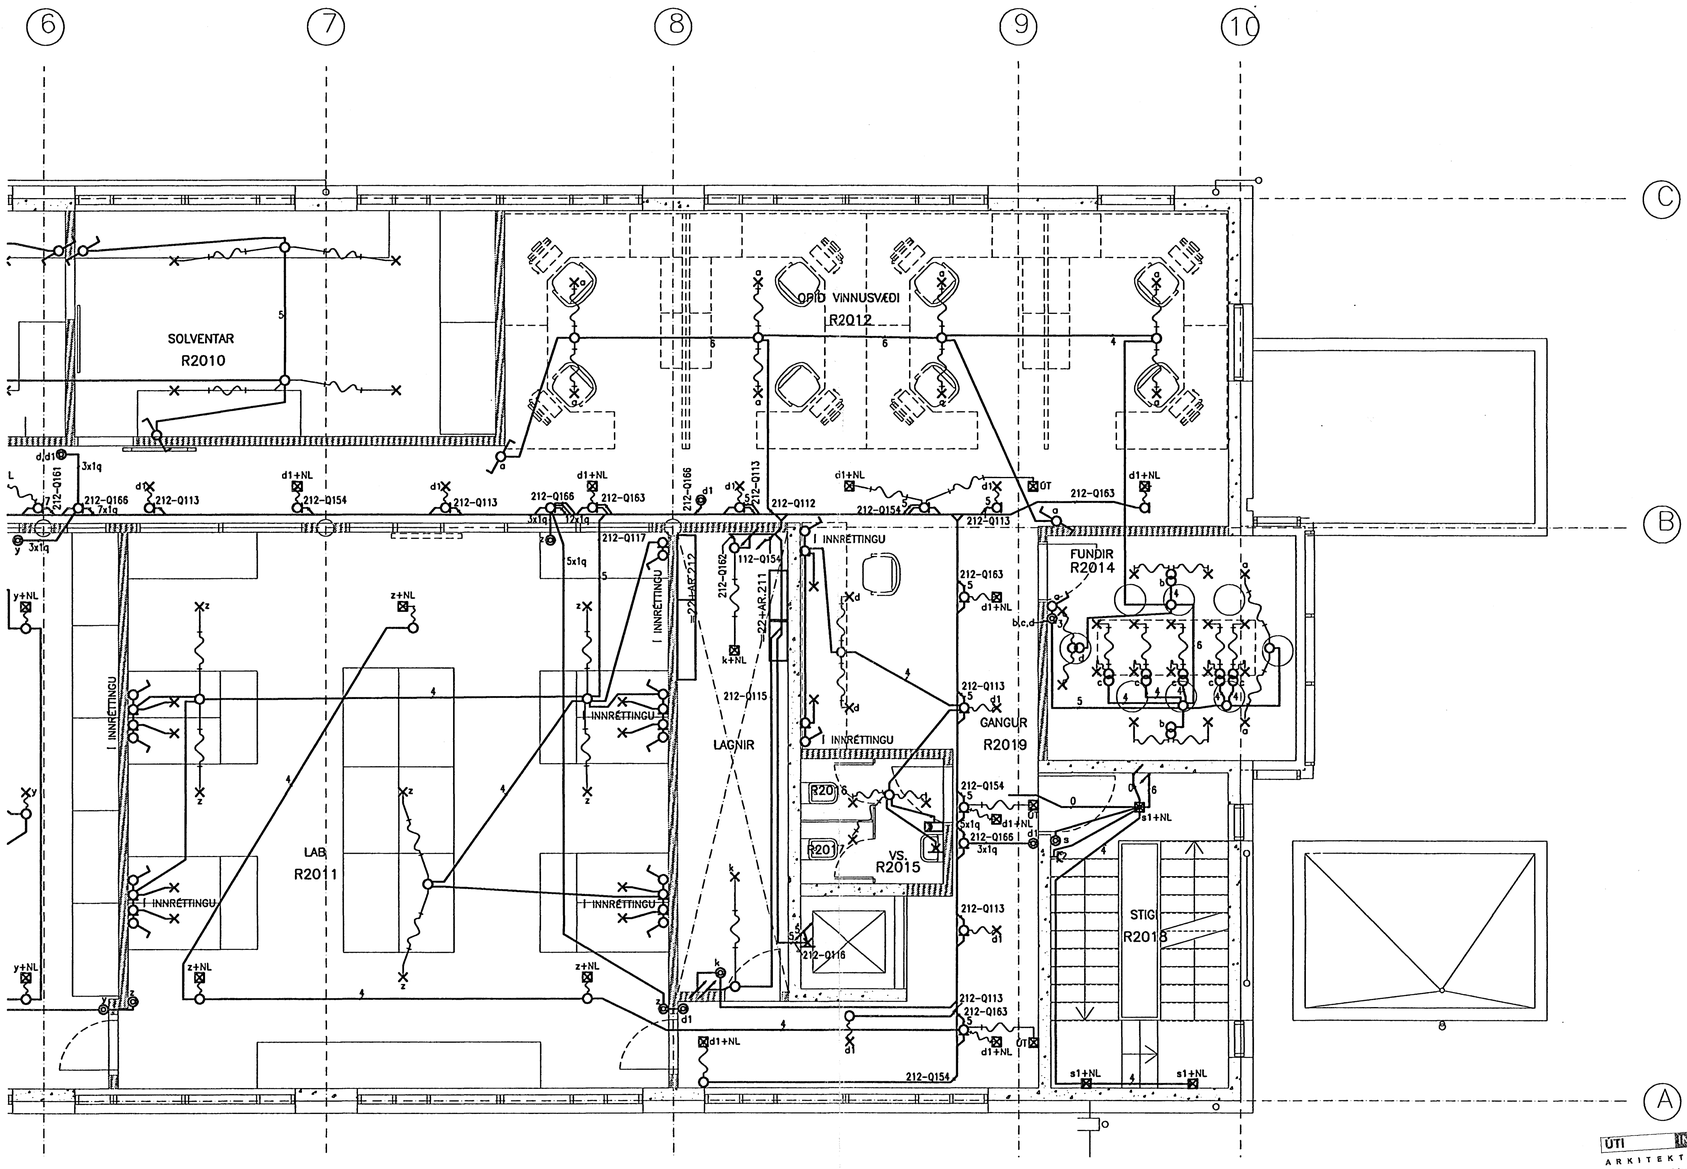

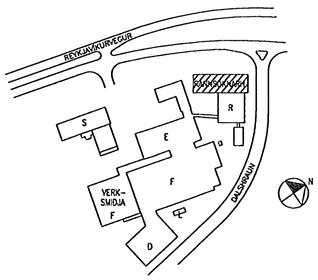

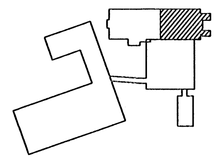

ÚTI INNI
ARKITEKTAR
Jón Þór Þorvaldsson AI, FSSA
Kt.021256 7579

080655-4609

actavis hf

1 0 1 2 3 4 5

Eigi má fjölfalda þessa teikningu til, notkunar fyrir þriðja aðila, né breyta henni án leyfis Rafteikningar hf.

	ÚTG.	DAGS.		TEIKN.	BREYTT	YFIRF.	SAMÞ.
			X	GÆ	BIS		
			C	RÖJ	KEG		
			B	RÖJ	KEG	HÞG	HG
			A	KEG	KEG	ÞH	HG

ÚTG.	DAGS.
X	07.10.01
C	06.03.10
B	06.01.31
A	06.01.20

REYNDARTEIKNING	GÆ	BIS	
ÚT-LAMPI FÆRÐUR	RÖJ	KEG	
TILFÆRSLUR VEGNA LOFTRÆSTIKERFIS	RÖJ	KEG	HÞG
BREYTINGAR Á RANNSÓKNARSTOFUM	KEG	KEG	ÞH

				HANNAÐ KEG
				TEIKN. RÖJ
				YFIRF. HÞG
				SAMÞ. HG
HG				VERKNR. 9701
HG				GEYMSLUNR.
				DAGS. 05.09.30

RAFTEIKNING HF
RÁÐGJAFARVERKFRÆÐINGAR
CONSULTING ENGINEERS

REYKJAVÍKURVEGUR 80, HFJ.

R-RANNSÓKNARHÚS, NÝBYGGING

2. HÆÐ – LÁGSPENNUKERFI – LÝSING

TEIKN. NR. VERKKAUPA IS1R-E20-02.54C

TEIKN. NR. 20.5.R254 NÆSTA TEIKN. NR. ÚTG. X