Eigi má fjölfalda þessa teikningu til, notkunar fyrir þriðja aðila, né breyta henni án leyfis Rafteikninga hf.

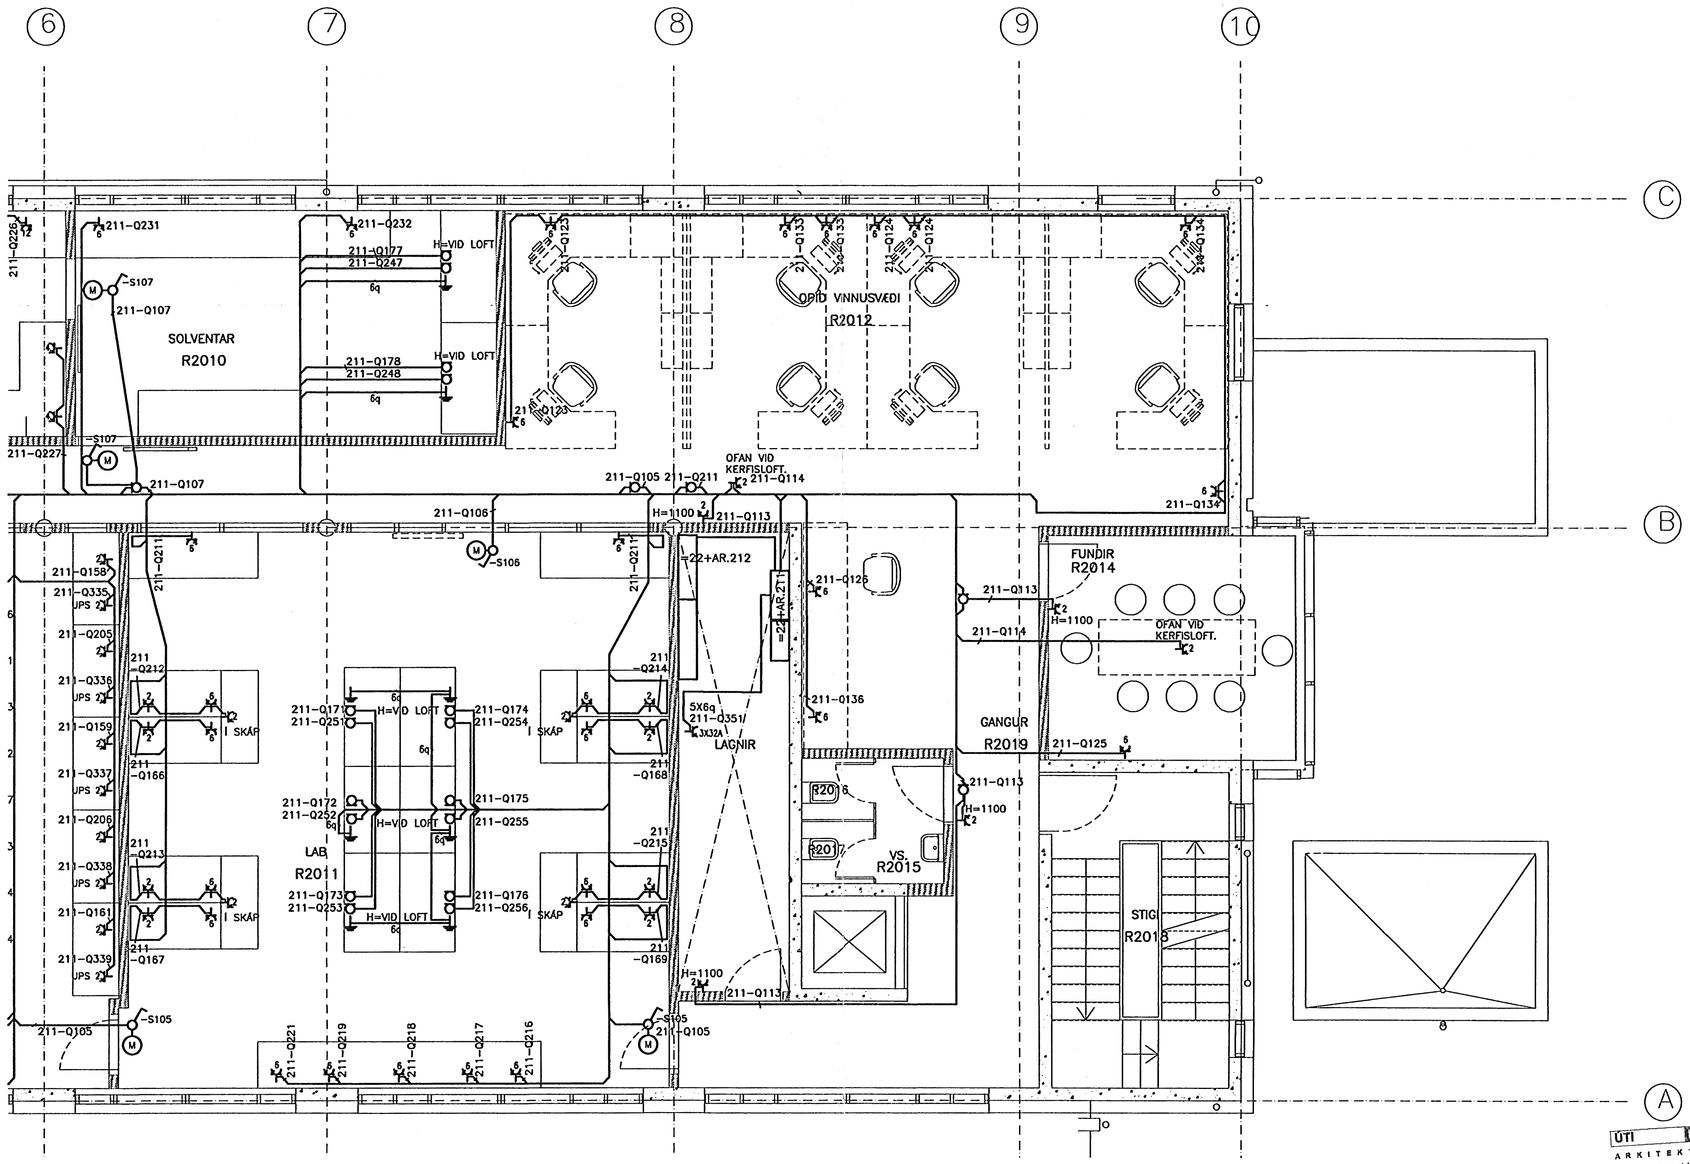

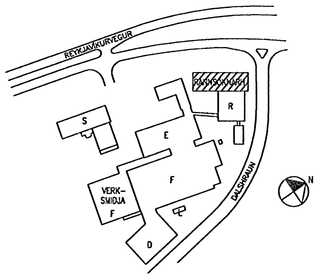

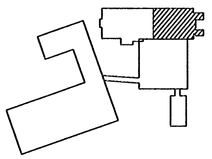

ÚTI INNI
ARKITEKTAR
Jón Þór Þorvaldsson Af, FSSA
Kt. 021256 7579

080655-4609

actavis hf

1 0 1 2 3 4 5 m

															HANNAÐ	ÞGH	
															TEIKN.	RÖJ	
															YFIRF.	HÞG	
					X	07.10.01	REYNDARTEIKNING	GÆ	BIS	HÞG	HG				SAMÞ.	HG	
					B	06.03.31	ÝMSAR BREYTINGAR	ÞGH	ÞGH	HÞG	HG				VERKNR.	9701	
					A	06.02.03	BREYTINGAR VEGNA INNRÉTTINGA	RÖJ	ÞGH	HÞG	HG				GEYMSLUNR.		
	ÚTG.	DAGS.		TEIKN.	BREYTT	YFIRF.	SAMÞ.	ÚTG.	DAGS.		TEIKN.	BREYTT	YFIRF.	SAMÞ.	DAGS.	05.09.30	

RAFTEIKNING HF
RÁÐGJAFARVERKFRÆÐINGAR
CONSULTING ENGINEERS

TEIKN. NR. VERKKAUPA IS1R-E20-02.04B

REYKJAVÍKURVEGUR 80, HFJ.

R-RANNSÓKNARHÚS, NÝBYGGING

2. HÆÐ – LÁGSPENNUKERFI – AFLDREIFING

TEIKN. NR. 20.5.R204 NÆSTA TEIKN. NR. ÚTG. X