Eigi má fjölfalda þessa teikningu til, notkunar fyrir þriðja aðila, né breyta henni án leyfis Rafteikningar hf.

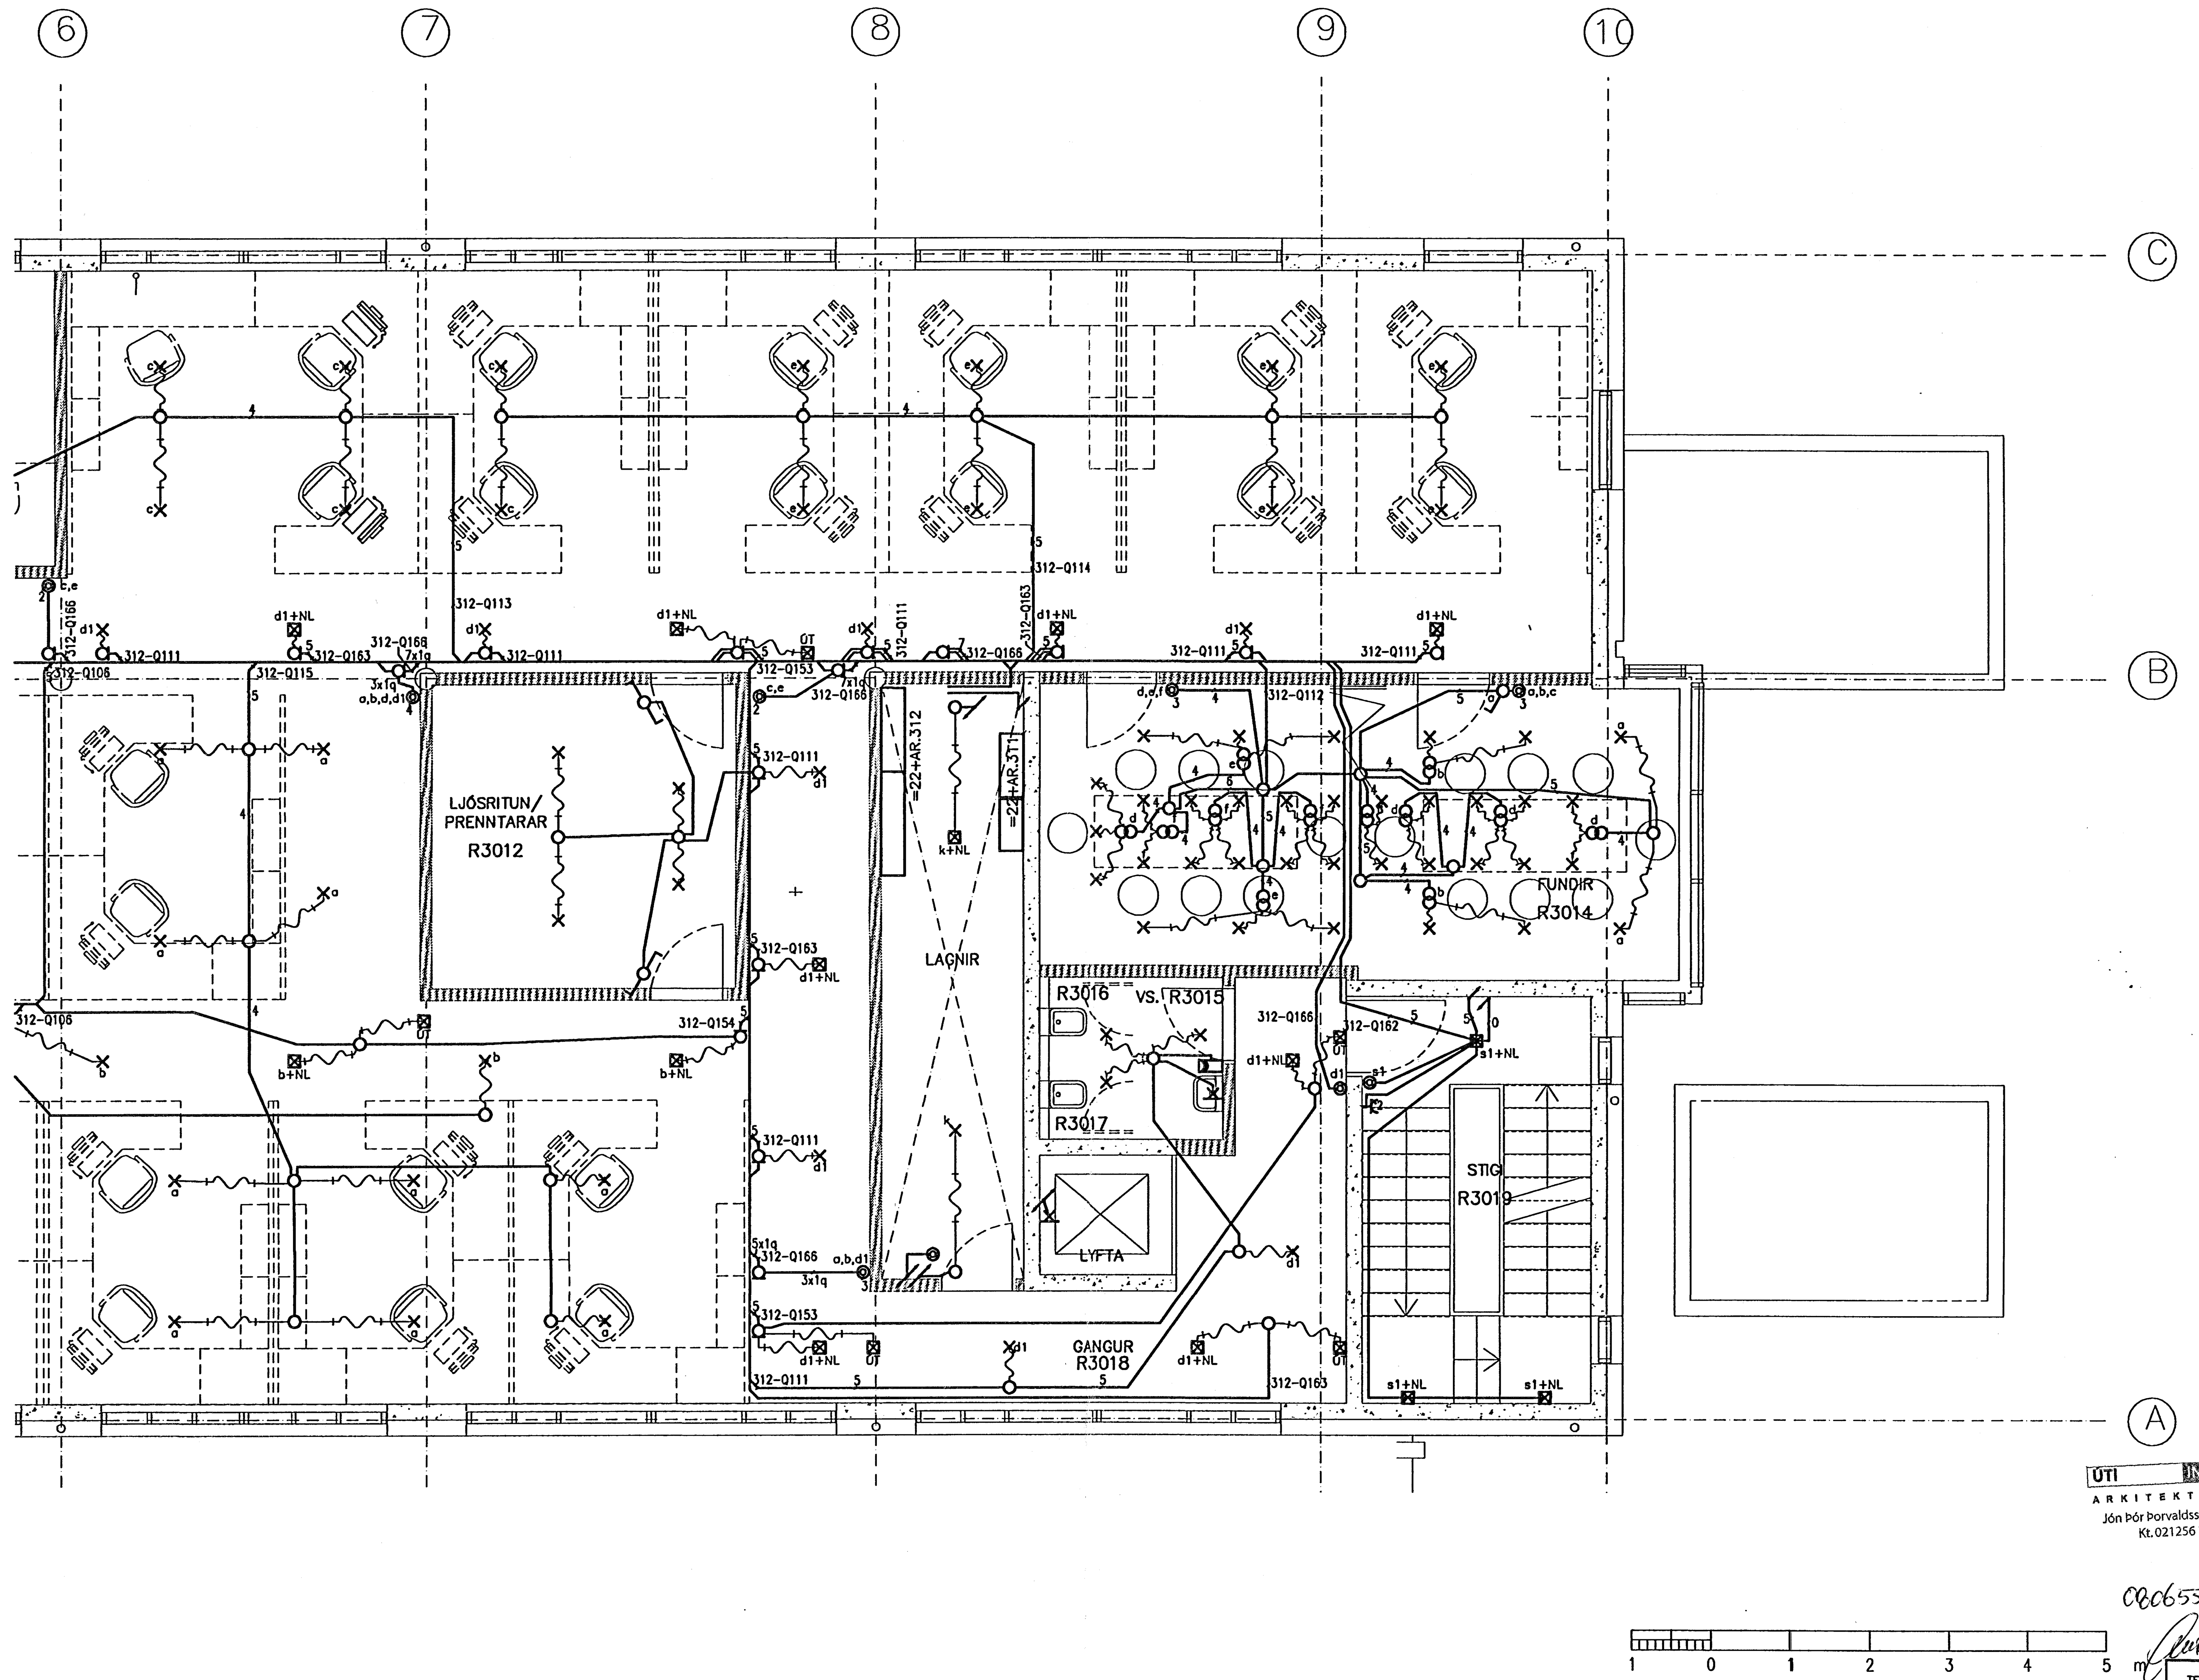

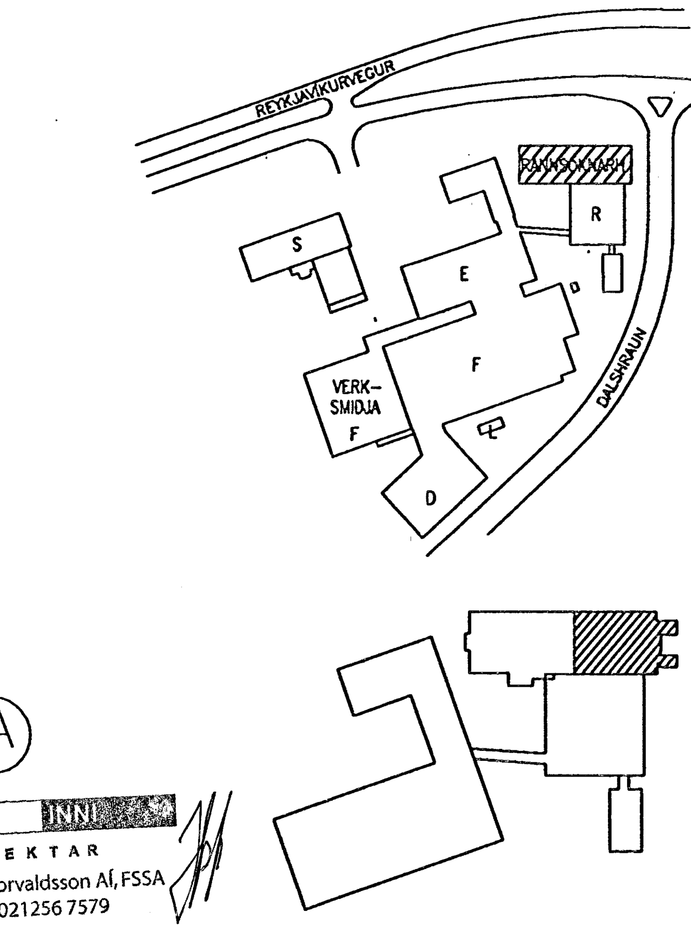

ÚTI INNI
ARKITEKTAR
Jón Þór Þorvaldsson AÍ, FSSA
Kt. 021256 7579

080655-4609

actavis hf

ÚTG.	DAGS.		TEIKN.	BREYTT	YFIRF.	SAMÞ.
X	07.10.01	REYNDARTEIKNING	GÆ	BIS		
B	06.01.31	TILFÆRSLUR VEGNA LOFTRÆSTIKERFIS	RÖJ	KEG	HÞG	HG
A	06.01.20	HERBERGJASKIPAN BREYTT	KEG	KEG	ÞH	HG

HANNAÐ	KEG
TEIKN.	RÖJ
YFIRF.	HÞG
SAMÞ.	HG
VERKNR.	9701
GEYMSLUNR.	
DAGS.	05.09.30

RAFTEIKNING HF
RÁÐGJAFARVERKFRÆÐINGAR
CONSULTING ENGINEERS

TEIKN. NR. VERKKAUPA IS1R-E20-03.54B

REYKJAVÍKURVEGUR 80, HFJ.

R-RANNSÓKNARHÚS, NÝBYGGING

3. HÆÐ – LÁGSPENNUKERFI – LÝSING

TEIKN. NR. 20.5.R354 NÆSTA TEIKN. NR. ÚTG. X