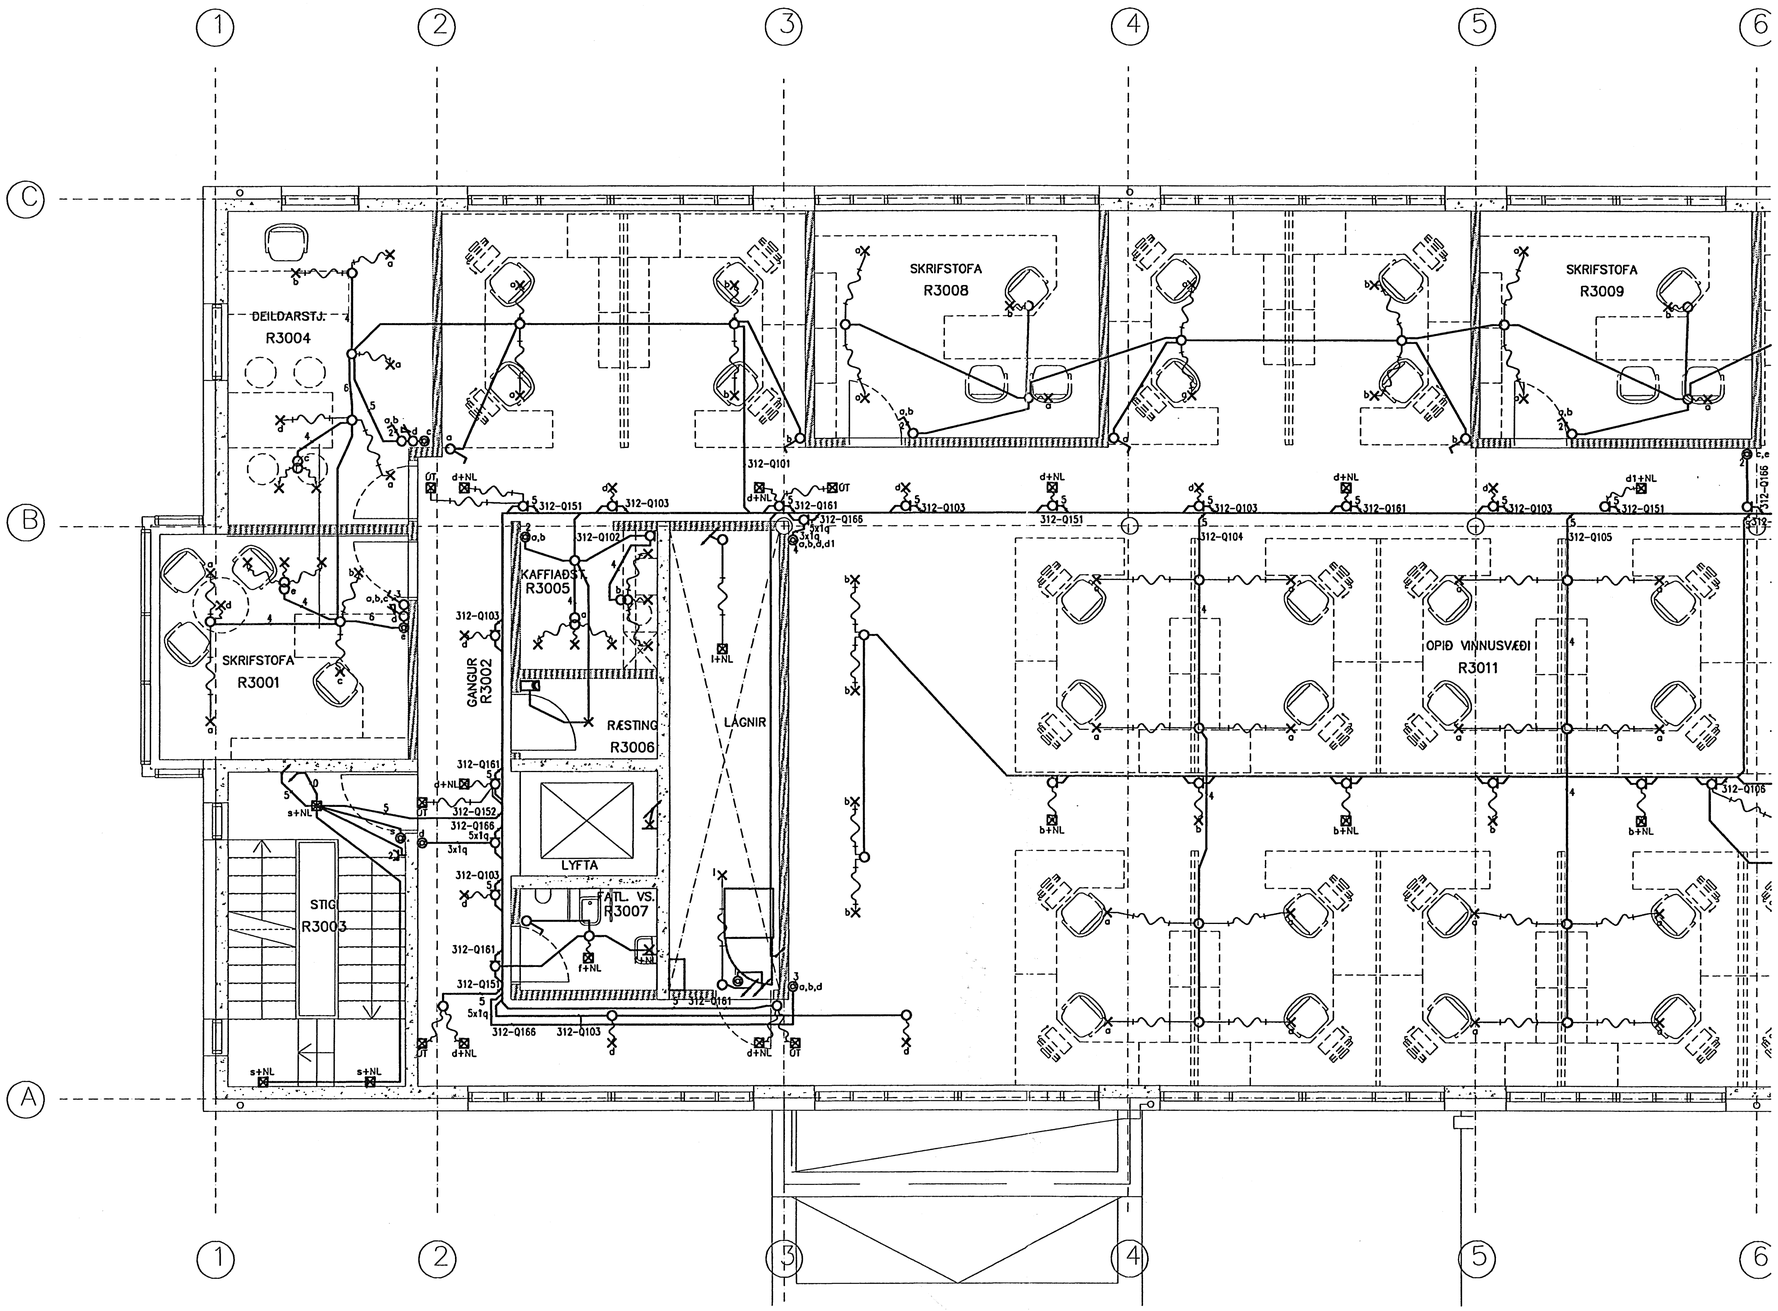


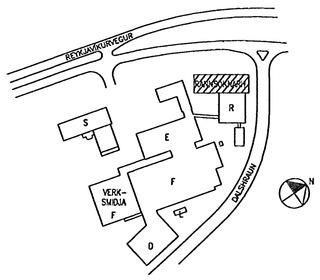


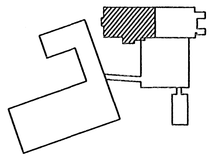

ÚTI INNI

ARKITEKTAR
Jón Þór Þorvaldsson AÍ, FSSA
Kt.021256 7579

080655-4609

actavis hf

1 0 1 2 3 4 5 m

Eigi má fjölfalda þessa teikningu til, notkunar fyrir þriðja aðila, né breyta henni án leyfis Rafteikningar hf.

| ÚTG. | DAGS. | | TEIKN. | BREYTT | YFIRF. | SAMÞ. |
|---|---|---|---|---|---|---|
| | | | | | | |

| ÚTG. | DAGS. | | TEIKN. | BREYTT | YFIRF. | SAMÞ. |
|---|---|---|---|---|---|---|
| X | 07.10.01 | REYNDARTEIKNING | GÆ | BIS | HÞG | HG |
| B | 06.01.31 | TILFÆRSLUR VEGNA LOFTRÆSTIKERFIS | RÖJ | KEG | HÞG | HG |
| A | 06.01.20 | HERBERGJASKIPAN BREYTT | KEG | KEG | ÞH | HG |

| | |
|---|---|
| HANNAÐ | KEG |
| TEIKN. | RÖJ |
| YFIRF. | HÞG |
| SAMÞ. | HG |
| VERKNR. | 9701 |
| GEYMSLUNR. | |
| DAGS. | 05.09.30 |

**RAFTEIKNING HF**
RÁÐGJAFARVERKFRÆÐINGAR
CONSULTING ENGINEERS

TEIKN. NR. VERKKAUPA IS1R-E20-03.538

# REYKJAVÍKURVEGUR 80, HFJ.

## R-RANNSÓKNARHÚS, NÝBYGGING

3. HÆÐ – LÁGSPENNUKERFI – LÝSING

TEIKN. NR. 20.5.R353 NÆSTA TEIKN. NR. ÚTG. X