


Egji með upplýsinga þessum sambærilegu til, notkunum fyrir þessi aðila, ná þreyta henni án leyfis höfundarinnar hf.

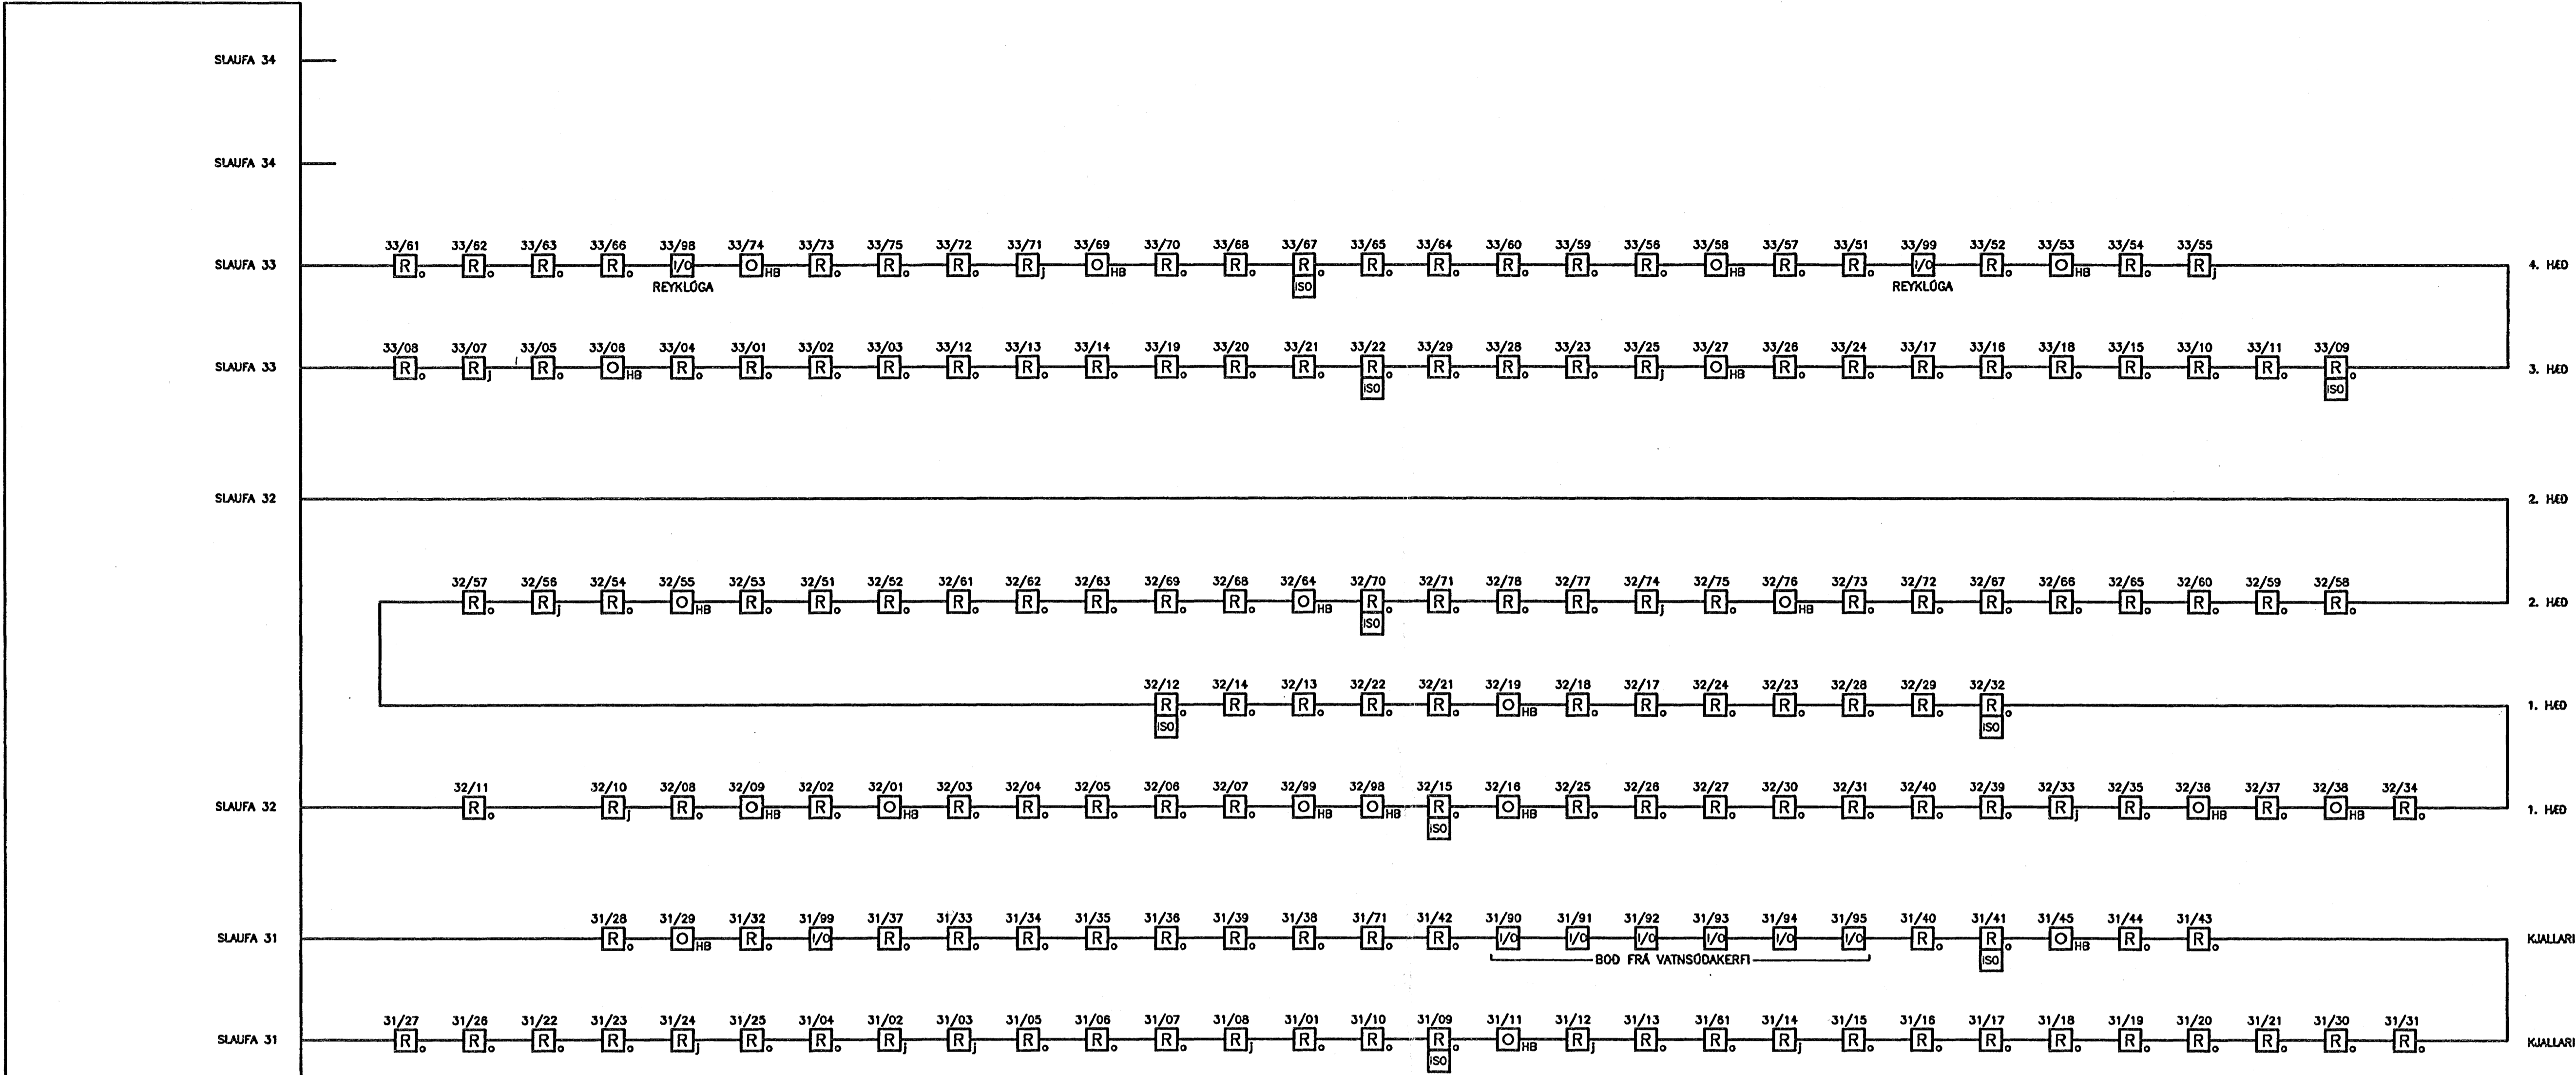

BRUNASTRENGUR 1 ÞAR SKV. GR. 47.1
I REGNUM UM SJÁLFRVIRK BRUNAVÖRUNARKERFI.

BRUNASTRENGUR 2 ÞAR SKV. GR. 47.1
I REGNUM UM SJÁLFRVIRK BRUNAVÖRUNARKERFI.

SKÝRINGAR:

VANDA SKAL TIL FRÁGANGS ALLRA LAGNA, FORDAST SKAL LAGNIR NÁLEGT STRAUMFESTUM LAMPA.
LAGNIR ERU AD MESTU I LAGNAÞÖKKUM EDA STRENGJARENNUM
UTANALIGGANDI PÍPUR SKULU VERA ÖR MÁLMI.
HED HANDBODA SKAL VERA 1300mm FRÁ FULLFRÁEGNU GÖLFI.

OFANGREINT GILDIR NEMA ANNAD SÉ TEKID FRAM.

- 64+AF201 STJÖRNSTÖÐ BRUNAVÖRUNARKERFIS
- 2 SKYNNARSLAUFU ÞYDIR 2x1 PARA STRENGUR EDA 2 STRENGIR 1 PARA BJÖLLURAS ÞYDIR 2x2 PARA STRENGIR
- R_J JÓNISKUR REYKSKYNNARI
- R_O OPTISKUR REYKSKYNNARI
- Ex R_O OPTISKUR REYKSKYNNARI, A SPRENGIHÆTTUSVADI
- H HITASKYNNARI
- R_O-ST OPTISKUR REYKSKYNNARI I LOFTTRÉSTÖKK (STOKKSKYNNARI)
- O_{HB} HANDBODI
- ↑ BJALLA
- ISO SKAMMHLAUPSEINANGRARI
- V_O STYRIENING
- SEGULGRIP
- SKJASTÖÐ
- STJÖRNSTÖÐ

Sigurbjartur Halldórsson
Byggingateknifráeðingur
7/12 07

UTI
ARKITEKTAR
Jón Þór Þorvaldsson AÍ, FSSA
Kt. 021256 7579

080655-4609
actavis hf

STJÖRNSTÖÐ BRUNAVÖRUNARKERFIS
=64+AR.001

UNDIRSTÖÐ 1 (SKJASTÖÐ) =64+AR.101
NETTENGING =64+AS.08 I HÖSI 5

HG 311/3 (EOL) ENDI Á RÁS (BJÖLLURAS NR. 311, BJALLA NR. 3)

TEKNI.	BREYTT	YFRF.	SAMB.	ÓTG.	DAGS.	TEKNI.	BREYTT	YFRF.	SAMB.	ÓTG.	DAGS.
				X	07.10.01	REYNDARTEIKNING				GE	BIS
				C	07.02.20	VIÐBETUR				RÖJ	BIS
				B	06.08.15	BÓNAÐI BÉTT VID				RÖJ	BIS
				A	06.03.30	SEGULGRIPUM BÉTT VID				RÖJ	BIS

RAFTEIKNING HF
RÁÐGJAFARVERKFRÆÐINGAR
CONSULTING ENGINEERS

REYKJAVÍKURVEGUR 78, HFJ.
R-RANNSÓKNARHÚS, NÝBYGGING
BRUNAVÖRUNARKERFI – KERFISMYND

TEKNI. NR. 64.2.R001 NESTA TEKNI. NR. ÓTG. X