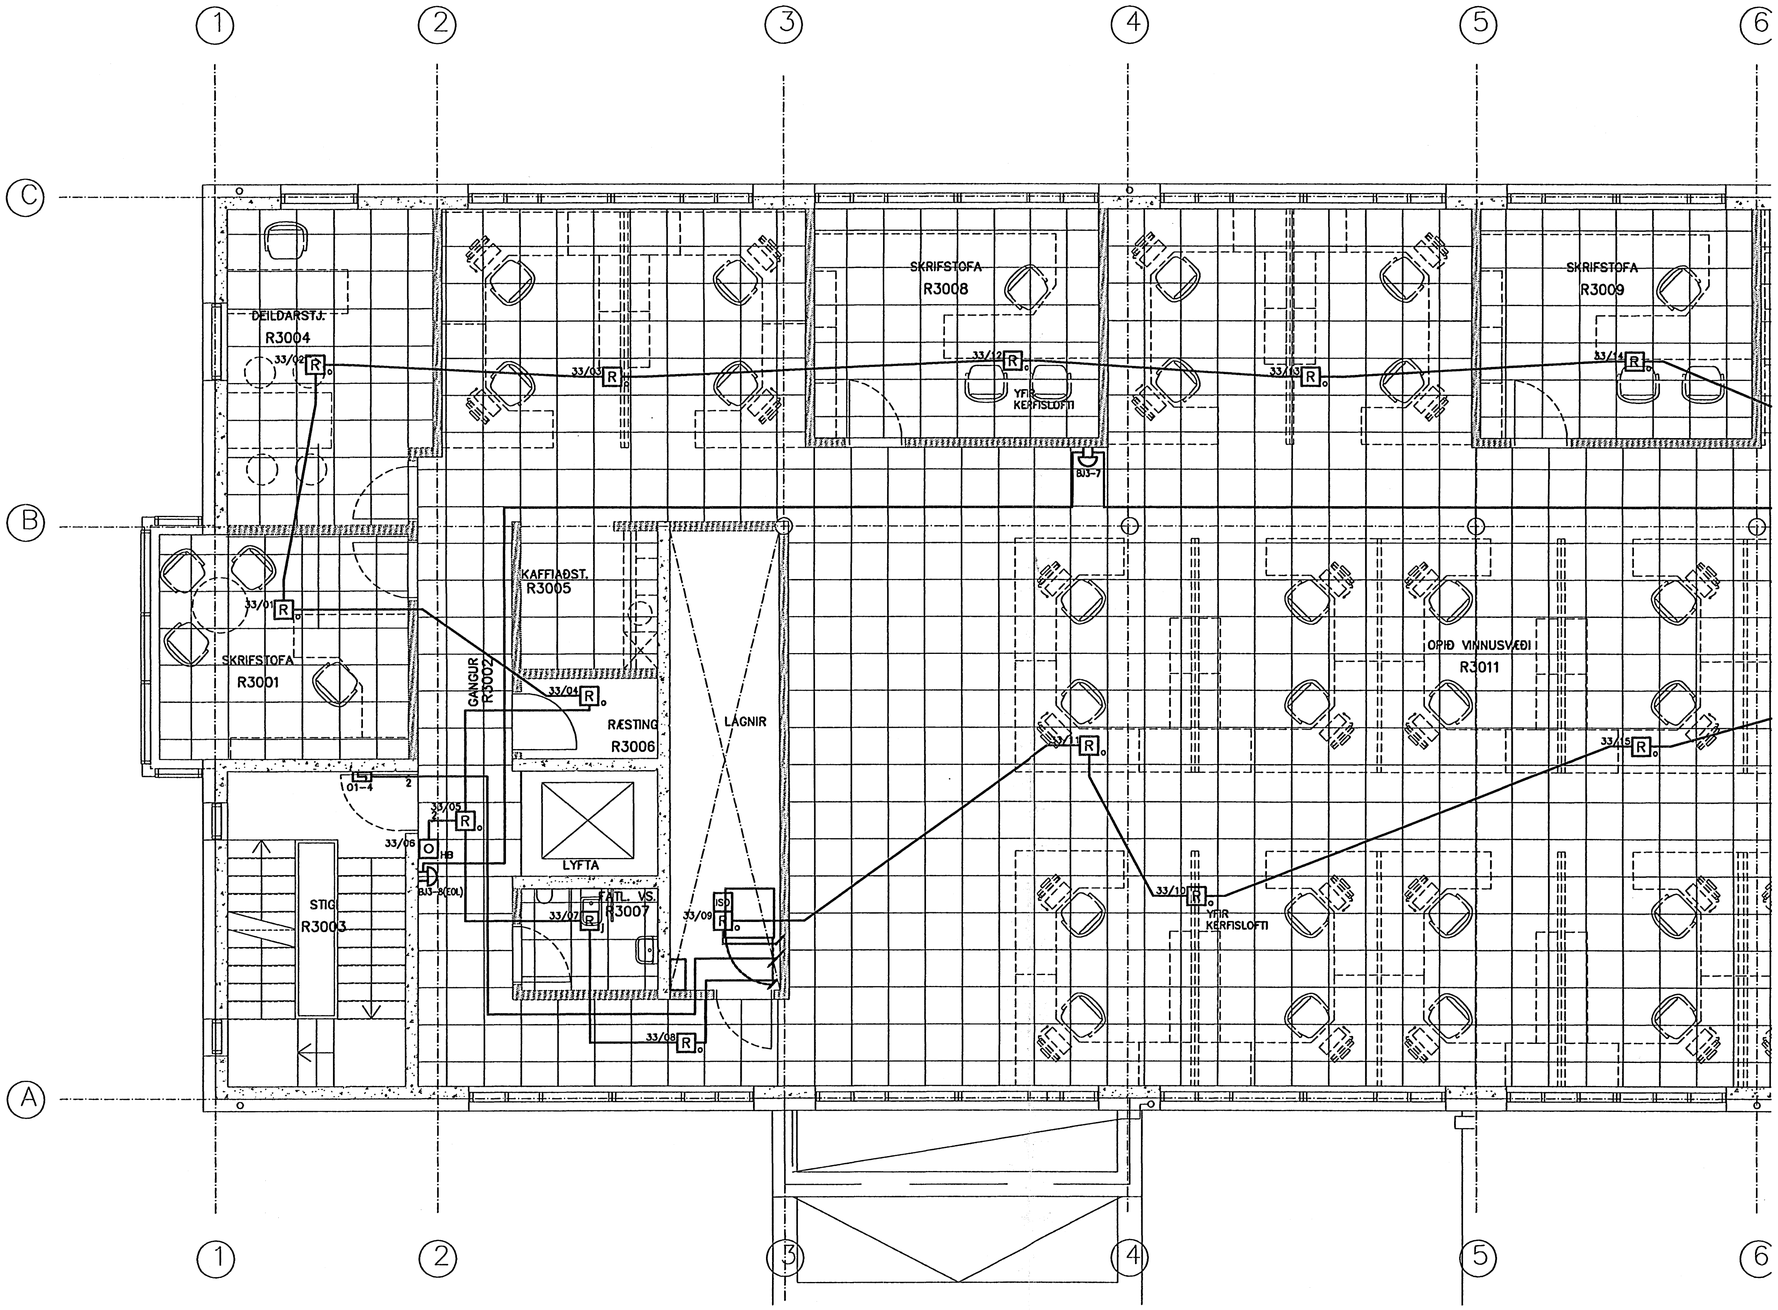

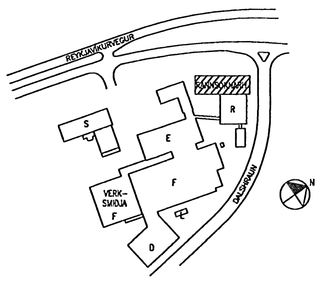

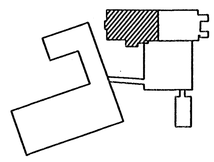

ÚTI INNI
ARKITEKTAR
Jón Þór Þorvaldsson Af, FSSA
Kt.021256 7579

080655-4609

actavis hf

1 0 1 2 3 4 5 m

Eigi má fjölfalda þessa teikningu til, notkunar fyrir þriðja aðila, né breyta henni án leyfis Rafteikningar hf.

ÚTG.	DAGS.		TEIKN.	BREYTT	YFIRF.	SAMÞ.	ÚTG.	DAGS.		TEIKN.	BREYTT	YFIRF.	SAMÞ.
							X	07.10.01	REYNDARTEIKNING	GÆ	BIS	HÞ	HG
							A	06.02.09	NÚMERING BÆTT VIÐ OFL.	RÖJ	BIS	ÞH	HG

HANNAÐ	RÞE
TEIKN.	RÖJ
YFIRF.	HÞG
SAMÞ.	HG
VERKNR.	9701
GEYMSLUNR.	
DAGS.	05.09.30

RAFTEIKNING HF
RÁÐGJAFARVERKFRÆÐINGAR
CONSULTING ENGINEERS

TEIKN. NR. VERKKAUPA IS1R-E64-03.03A

REYKJAVÍKURVEGUR 80, HFJ.

R-RANNSÓKNARHÚS, NÝBYGGING

3. HÆÐ – BRUNAVIÐVÖRUNARKERFI

TEIKN. NR. 64.5.R303 NÆSTA TEIKN. NR. ÚTG. X