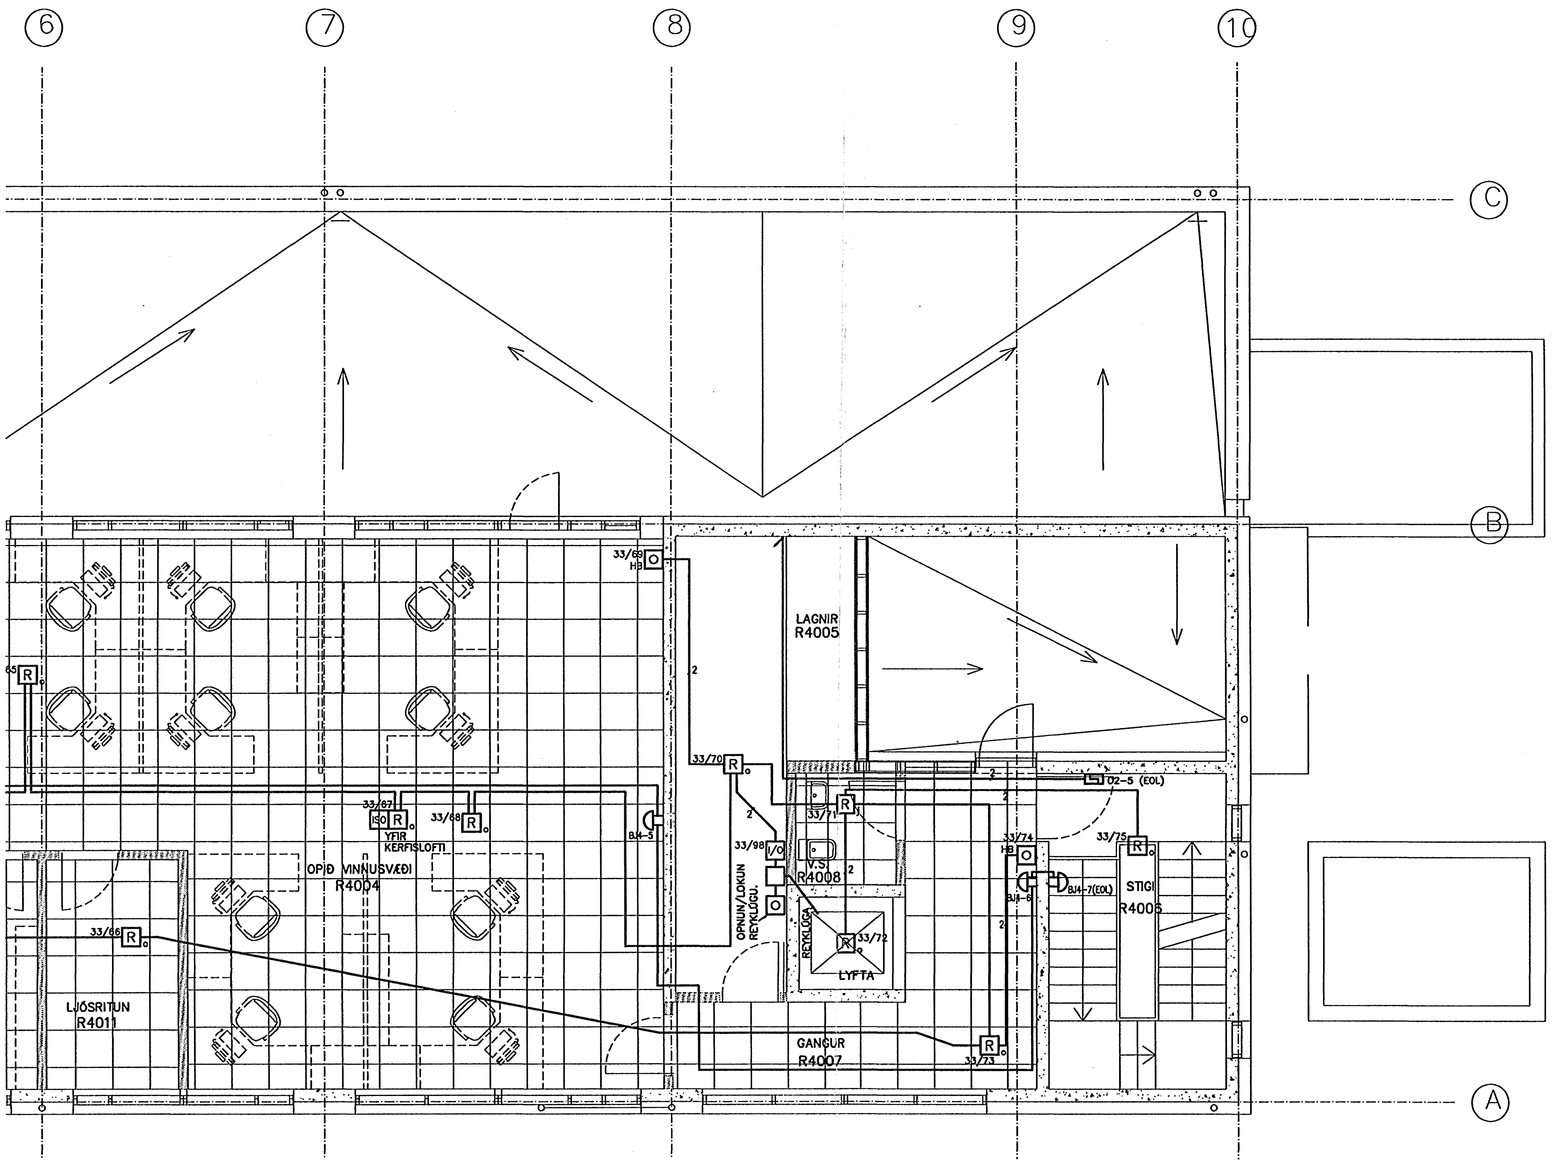


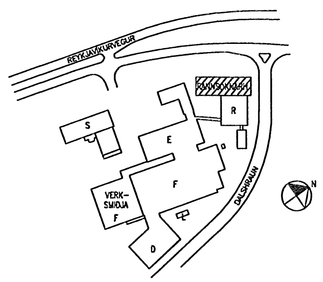


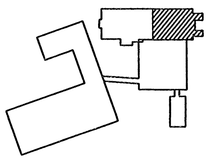

ÚTI INNI

ARKITEKTAR
Jón Þór Þorvaldsson Af.FSSA
Kt.021256 7579

0806554609

actavis hf

1 0 1 2 3 4 5 m

Eigi má fjölfalda þessa teikningu til, notkunar fyrir þriðja aðila, né breyta henni án leyfis Rafteikningar hf.

| ÚTG. | DAGS. | | TEIKN. | BREYTT | YFIRF. | SAMÞ. | ÚTG. | DAGS. | |
|---|---|---|---|---|---|---|---|---|---|
| | | | | | | | X | 07.10.01 | REYNDARTEIKNING |
| | | | | | | | B | 06.08.15 | REYKLÚGU BÆTT VIÐ |
| | | | | | | | A | 06.02.09 | NÚMERING BÆTT VIÐ OFL. |

| | TEIKN. | BREYTT | YFIRF. | SAMÞ. |
|---|---|---|---|---|
| | GÆ | BIS | [illegible] | [illegible] |
| | RÖJ | BIS | ÞH | HG |
| | RÖJ | BIS | ÞH | HG |

| | |
|---|---|
| HANNAÐ | RÞE |
| TEIKN. | RÖJ |
| YFIRF. | HÞG |
| SAMÞ. | HG |
| VERKNR. | 9701 |
| GEYMSLUNR. | |
| DAGS. | 05.09.30 |

RAFTEIKNING HF
RÁÐGJAFARVERKFRÆÐINGAR
CONSULTING ENGINEERS

# REYKJAVÍKURVEGUR 80, HFJ.

## R-RANNSÓKNARHÚS, NÝBYGGING

4. HÆÐ – BRUNAVIÐVÖRUNARKERFI

TEIKN. NR. VERKKAUPA IS1R-E64-04.04B

TEIKN. NR. 64.5.R404 NÆSTA TEIKN. NR. ÚTG. X