
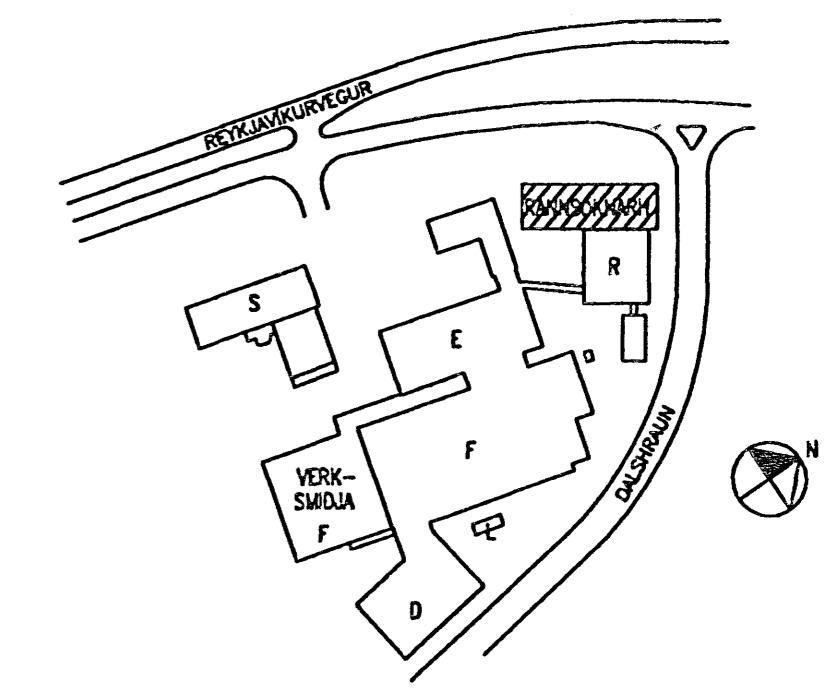



Eftir með úthúðaða þessum teikningu til notkunar fyrir þróðu aðila, ná breyta hætti en segja teikningarfyrir. H.

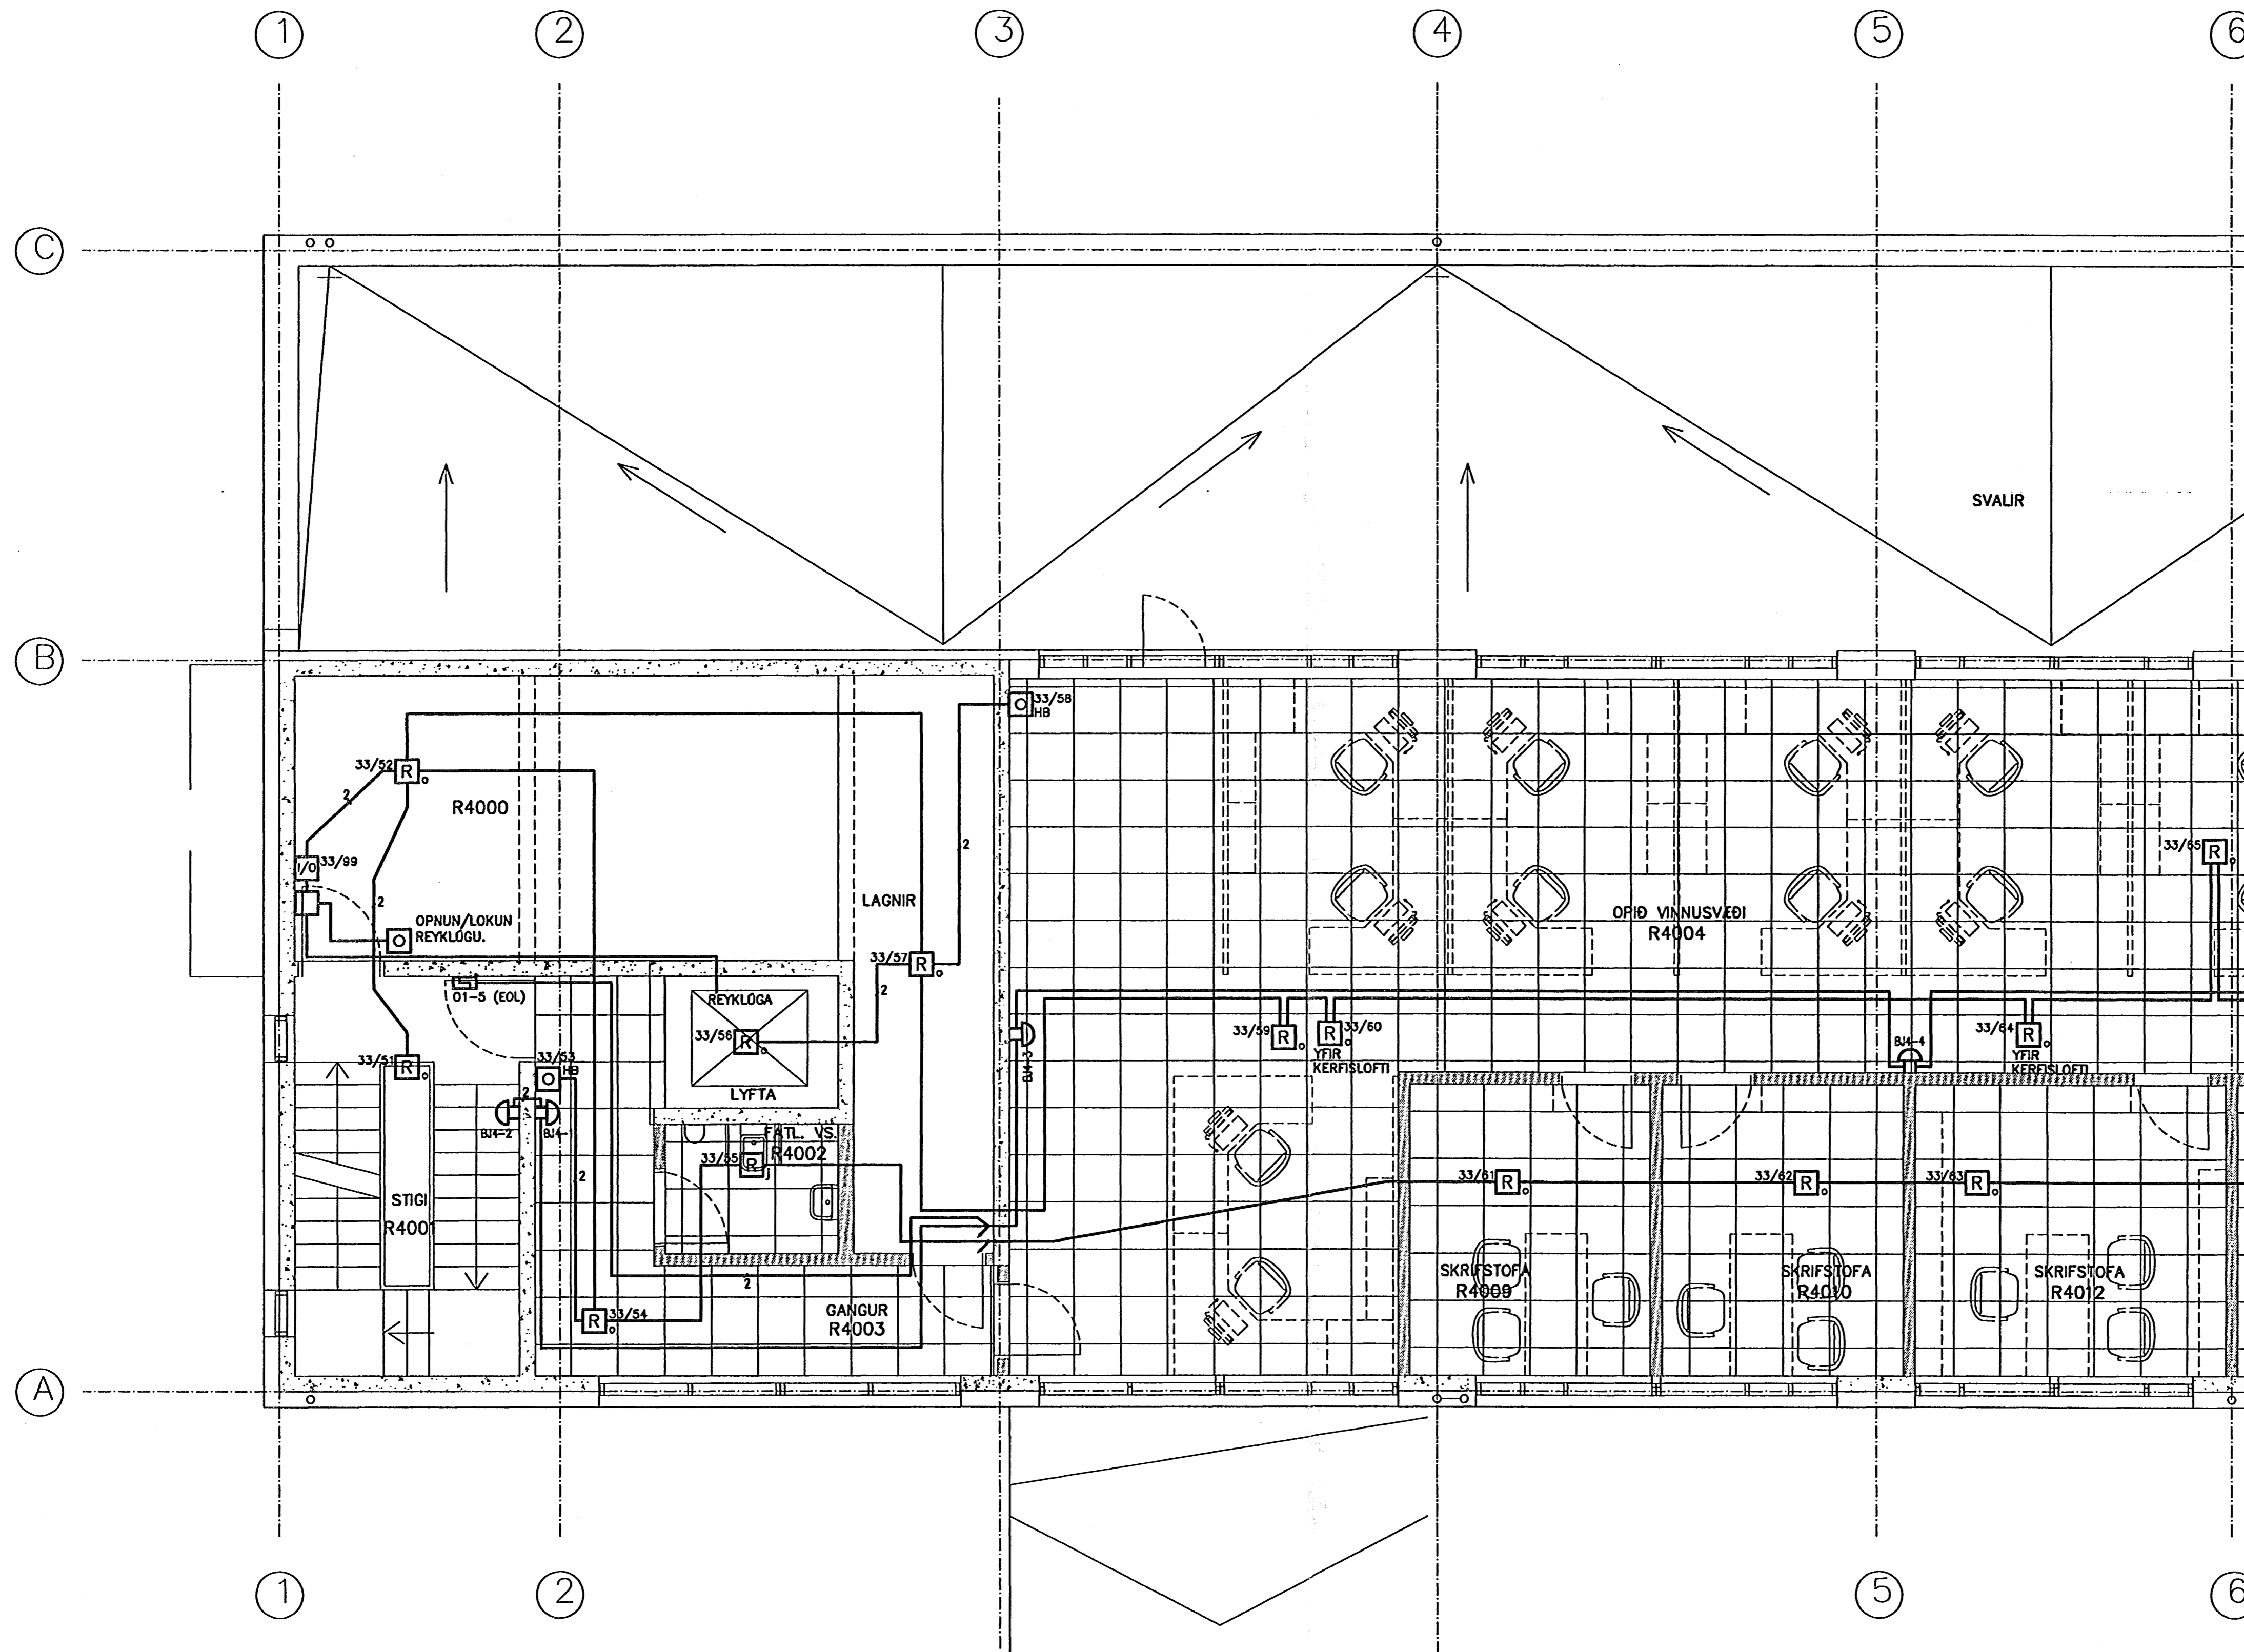

ÚTI
 ARKITEKTAR
 Jón Þór Þorvaldsson, A.F.S.S.A.
 Kt. 021256 7579

080655 4609

TEIKN. NR. VERKKAUPA IS1R-E64-04.03B

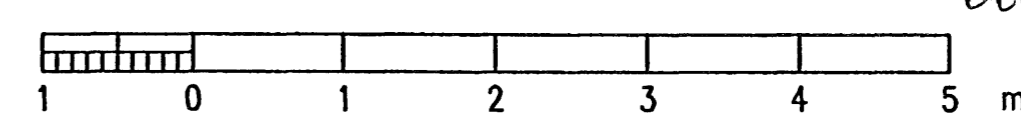

ÓTÖ.	DAGS.	TEIKN.	BREYTT	YFIRF.	SAMB.	ÓTÖ.	DAGS.	TEIKN.	BREYTT	YFIRF.	SAMB.	DAGS.
X	07.10.01	REYNDARTEIKNING						GÆ	BIS			
B	06.08.15	REYKLOGU BETT VIÐ						RÖJ	BIS	PH	HG	
A	06.02.09	NÖMERING BETT VIÐ OFL.						RÖJ	BIS	PH	HG	

RAFTEIKNING HF
 RÁÐGJAFARVERKFRÆÐINGAR
 CONSULTING ENGINEERS



REYKJAVÍKURVEGUR 80, HFJ.
 R-RANNSÓKNARHÚS, NÝBYGGING
 4. HÆÐ - BRUNAVIÐVÖRUNARKERFI
 TEIKN. NR. 64.5.R403 NESTA TEIKN. NR. ÓTÖ. X