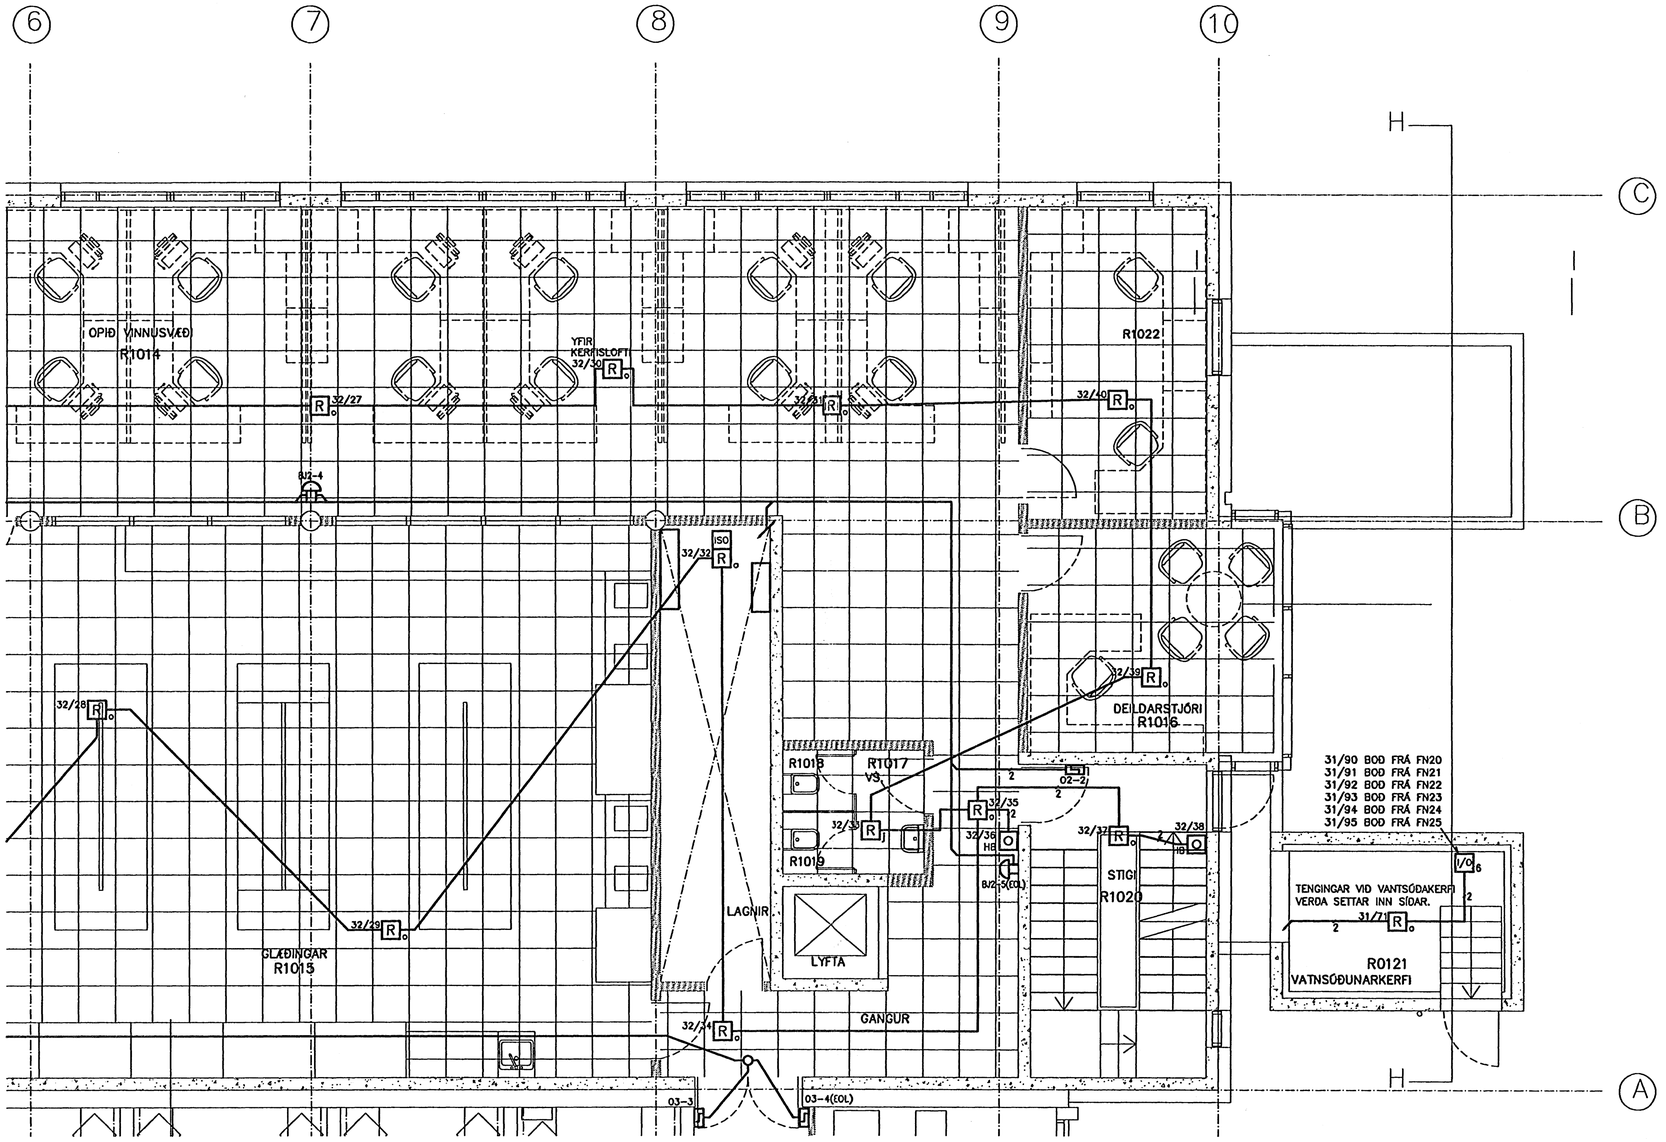

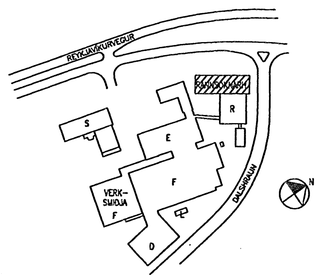

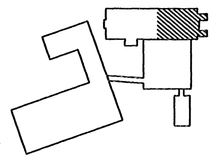

ÚTI INNI ARKITEKTAR
Jón Þór Þorvaldsson Af.FÉSTA
Kt.0212567579

1 0 1 2 3 4 5

Eigi má sýnilóið þessa teikningu til notkunar fyrir þriðju aðila, né breyta henni án leyfis Rafteikninga hf.

	ÚTG.	DAGS.		TEIKN.	BREYTT	YFIRF.	SAMÞ.
X		07.10.01	REYNDARTEIKNING	GÆ	BIS	HÞG	HG
C		06.07.06	INNGANGSEININGAR V. VATNSÚÐAKERFIS	RÖJ	BIS	HÞG	HG
B		06.03.30	SEGULGRIPUM BÆTT VIÐ	RÖJ	BIS	ÞH	HG
A		06.02.09	NÚMERING BÆTT VIÐ OFL.	RÖJ	BIS	ÞH	HG

HANNAÐ	RÞE
TEIKN.	RÖJ
YFIRF.	HÞG
SAMÞ.	HG
VERKNR.	9701
GEYMSLUNR.	
DAGS.	05.09.30

RAFTEIKNING HF
RÁÐGJAFARVERKFRÆÐINGAR
CONSULTING ENGINEERS

TEIKN. NR. VERKKAUPA IS1R-E64-01.04C

REYKJAVÍKURVEGUR 80, HFJ.

R-RANNSÓKNARHÚS, NÝBYGGING

1. HÆÐ – BRUNAVIÐVÖRUNARKERFI

TEIKN. NR. 64.5.R104 NÆSTA TEIKN. NR. ÚTG. X