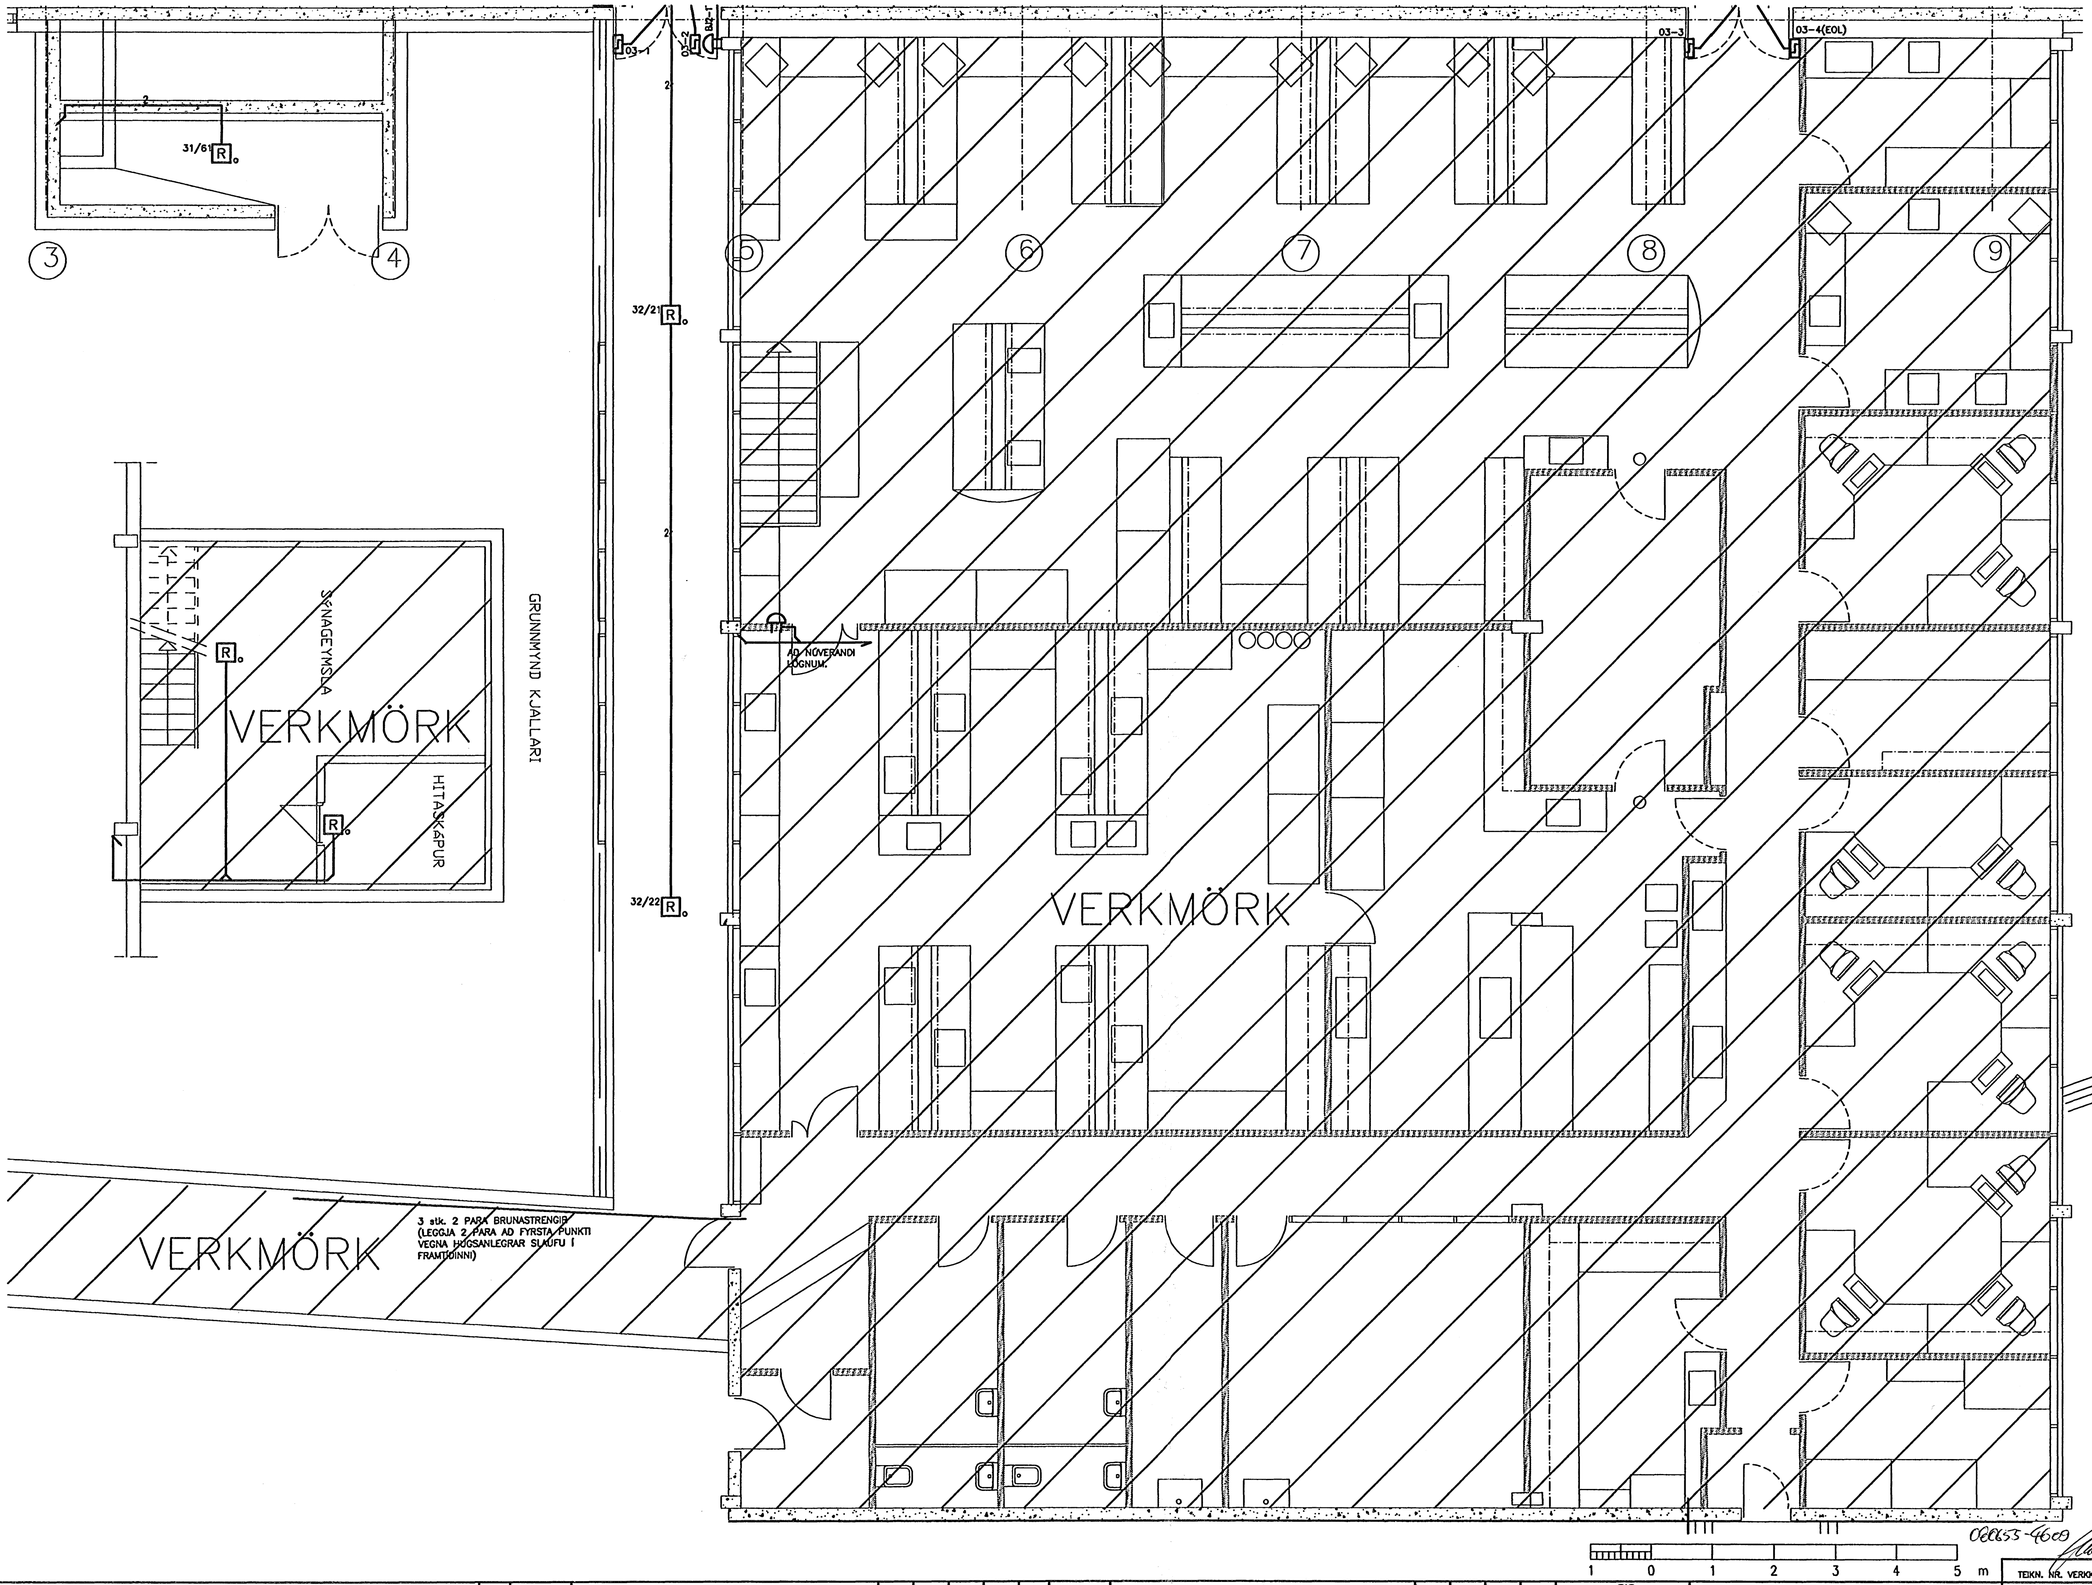

ÚTI

ARKITEKTAR

Jón Þór Þorvaldsson Af, FSSA

Kt. 021256 7579

actavis

Eigi má fjölfalda þessa teikningu til, notkunar fyrir þriðja aðila, né breyta hennt án leyfis Rafteikningar hf.

ÚTG.	DAGS.		TEIKN.	BREYTT	YFIRF.	SAMP.	ÚTG.	DAGS.		TEIKN.	BREYTT	YFIRF.	SAMP.
							X	07.10.01	REYNDARTEIKNING	GÆ	BIS	ÞH HG	HG
							C	07.02.20	LEIÐRÉTTING	RÖJ	BIS	ÞH	HG
							B	06.02.09	NÚMERING BÆTT VIÐ OFL.	RÖJ	BIS	ÞH	HG
							A	05.09.30	GANGI BÆTT VIÐ	RÖJ	RÞE	HÞG	HG

HANNAÐ BIS
TEIKN. RÖJ
YFIRF. ÞGH
SAMÞ. HG
VERKNR. 9701
GEYMSLUNR.
DAGS. 03.01.14

RAFTEIKNING HF
RÁÐGJAFARVERKFRÆÐINGAR
CONSULTING ENGINEERS

REYKJAVÍKURVEGUR 80, HFJ.

REYKJAVÍKURVEGUR 78 – HÚS R

1. HÆÐ – BRUNAVIÐVÖRUNARKERFI

TEIKN. NR. VERKÁFANGA IS1R–E64–01.01C

TEIKN. NR. 64.5.R101 NÆSTA TEIKN. NR. ÚTG. X