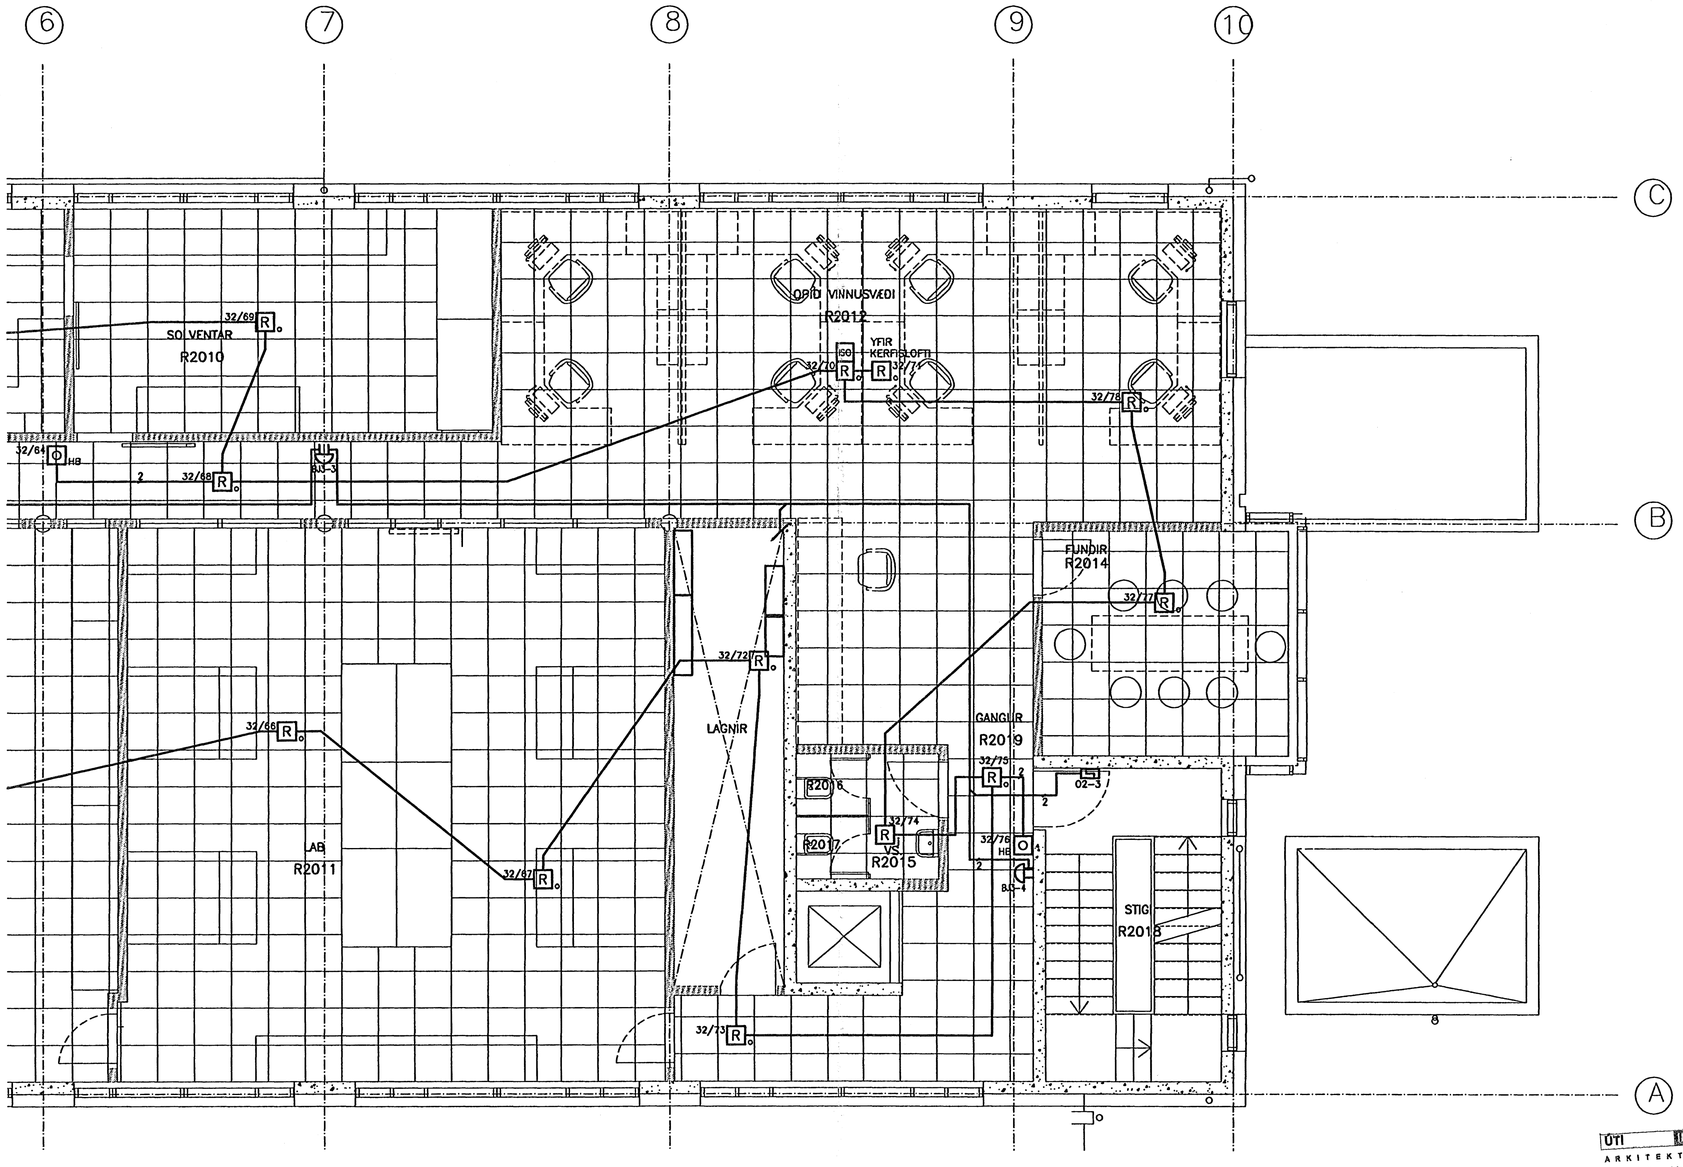

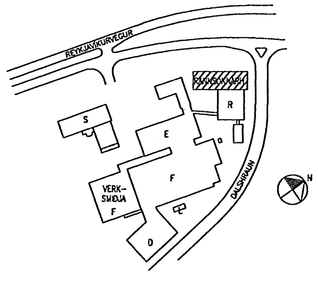

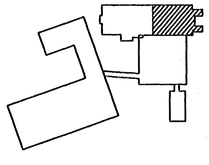

ÚTI INNI
ARKITEKTAR
Jón Þór Þorvaldsson Af, FSSA
Kt. 021256 7579

080655-4609

actavis hf

1 0 1 2 3 4 5 m

Eigi má fjölfalda þessa teikningu til, notkunar fyrir þriðja aðila, né breyta henni án leyfis Rafteikningar hf.

ÚTG.	DAGS.		TEIKN.	BREYTT	YFIRF.	SAMÞ.	ÚTG.	DAGS.		TEIKN.	BREYTT	YFIRF.	SAMÞ.
							X	07.10.01	REYNDARTEIKNING	GÆ	BIS		
							A	06.02.09	NÚMERING BÆTT VIÐ OFL.	RÖJ	BIS	ÞH	HG

HANNAÐ	RÞE
TEIKN.	RÖJ
YFIRF.	HÞG
SAMÞ.	HG
VERKNR.	9701
GEYMSLUNR.	
DAGS.	05.09.30

RAFTEIKNING HF
RÁÐGJAFARVERKFRÆÐINGAR
CONSULTING ENGINEERS

REYKJAVÍKURVEGUR 80, HFJ.

R–RANNSÓKNARHÚS, NÝBYGGING

2. HÆÐ – BRUNAVIÐVÖRUNARKERFI

TEIKN. NR. VERKKAUPA IS1R–E64–02.04A

TEIKN. NR. 64.5.R204 NÆSTA TEIKN. NR. ÚTG. X