


ÚTI
ARKITEKTAR
Jón Þór Þorvaldsson Aí, FSSA
Kl. 021256 7579

080655-4609
L. Steinarsson

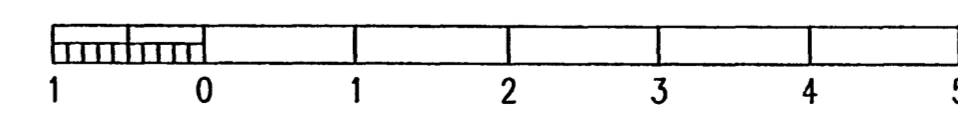

TEKNI. NR. VERKKAUPA IS1R-E20-03.04B

Ergi með fjárlánda þessum tákningu til notkunar fyrir þetta eðla, né breyta henni án leyfis Ráðgjafarverkefningar hf.

ÓTG.	DAGS.	TEKNI.	BREYTT	YFIRF.	SAMP.	ÓTG.	DAGS.	TEKNI.	BREYTT	YFIRF.	SAMP.	DAGS.
						X	07.10.01	REYNDARTEIKNING				
						B	06.03.22	DREIFISKÁPUR +AR312 FÆRÐUR OFL.				
						A	06.02.03	BREYTINGAR VEGNA INNRETTINGA				
												05.09.30

RAFTEIKNING HF
RÁÐGJAFARVERKFRÆÐINGAR
CONSULTING ENGINEERS



REYKJAVÍKURVEGUR 80, HFJ.
R-RANNSÓKNARHÚS, NÝBYGGING
3. HÆÐ - LAGSPENNUKERFI - AFLDREIFING

TEKNI. NR. 20.5.R304 NESTA TEKNI. NR. ÓTG. X