


LÖTÍ
 ARKITEKTAR
 Jón Þór Þorvaldsson Aí, FSSA
 Kt. 021256 7579

08655-4609
 actavis

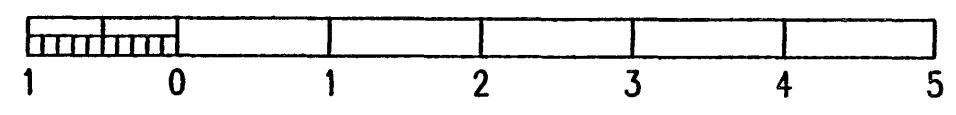

Egji með fjárhæð þessu teikningu til, notkunar fyrir þróun aðila, né breyta henni án leyfis Rafteikningar hf.

ÚTG.	DAGS.	TEIKN.	BREYTT	YFIRF.	SAMP.	ÚTG.	DAGS.	TEIKN.	BREYTT	YFIRF.	SAMP.	DAGS.
		X				07.10.01		REYNDARTEIKNING	GE	BIS		
		C				06.08.28		HITASTRENGIR Í ÞAKRENNUR	RÖJ	BIS	BGH	05.09.30
		B				06.06.08		REYKLUGA	RÖJ	BIS	BGH	05.09.30
		A				06.02.03		BREYTINGAR VEGNA INNRÉTTINGA	KEG	KEG	HPG	05.09.30

RAFTEIKNING HF
 RÁÐGJAFARVERKFRÆÐINGAR
 CONSULTING ENGINEERS

actavis

TEIKN. NR. VERKAUPLA IS1R-E20-04.04C
REYKJAVÍKURVEGUR 80, HFJ.
 R-RANNSÓKNARHÚS, NÝBYGGING
 4. HÆÐ - LAGSPENNUKERFI - AFLDREIFING
 TEIKN. NR. 20.5.R404 NESTA TEIKN. NR. ÚTG. X