

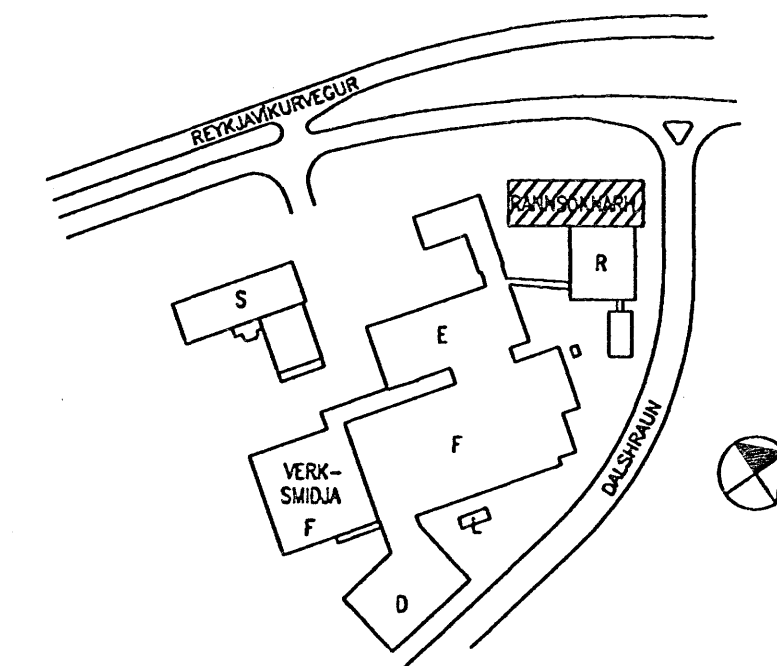


Egji með fjárföldum þessu teikningu til, notkunum fyrir þrjú þg eðla, né breyta henni ón leyfis Ráðgjafarverkfæringar hf.

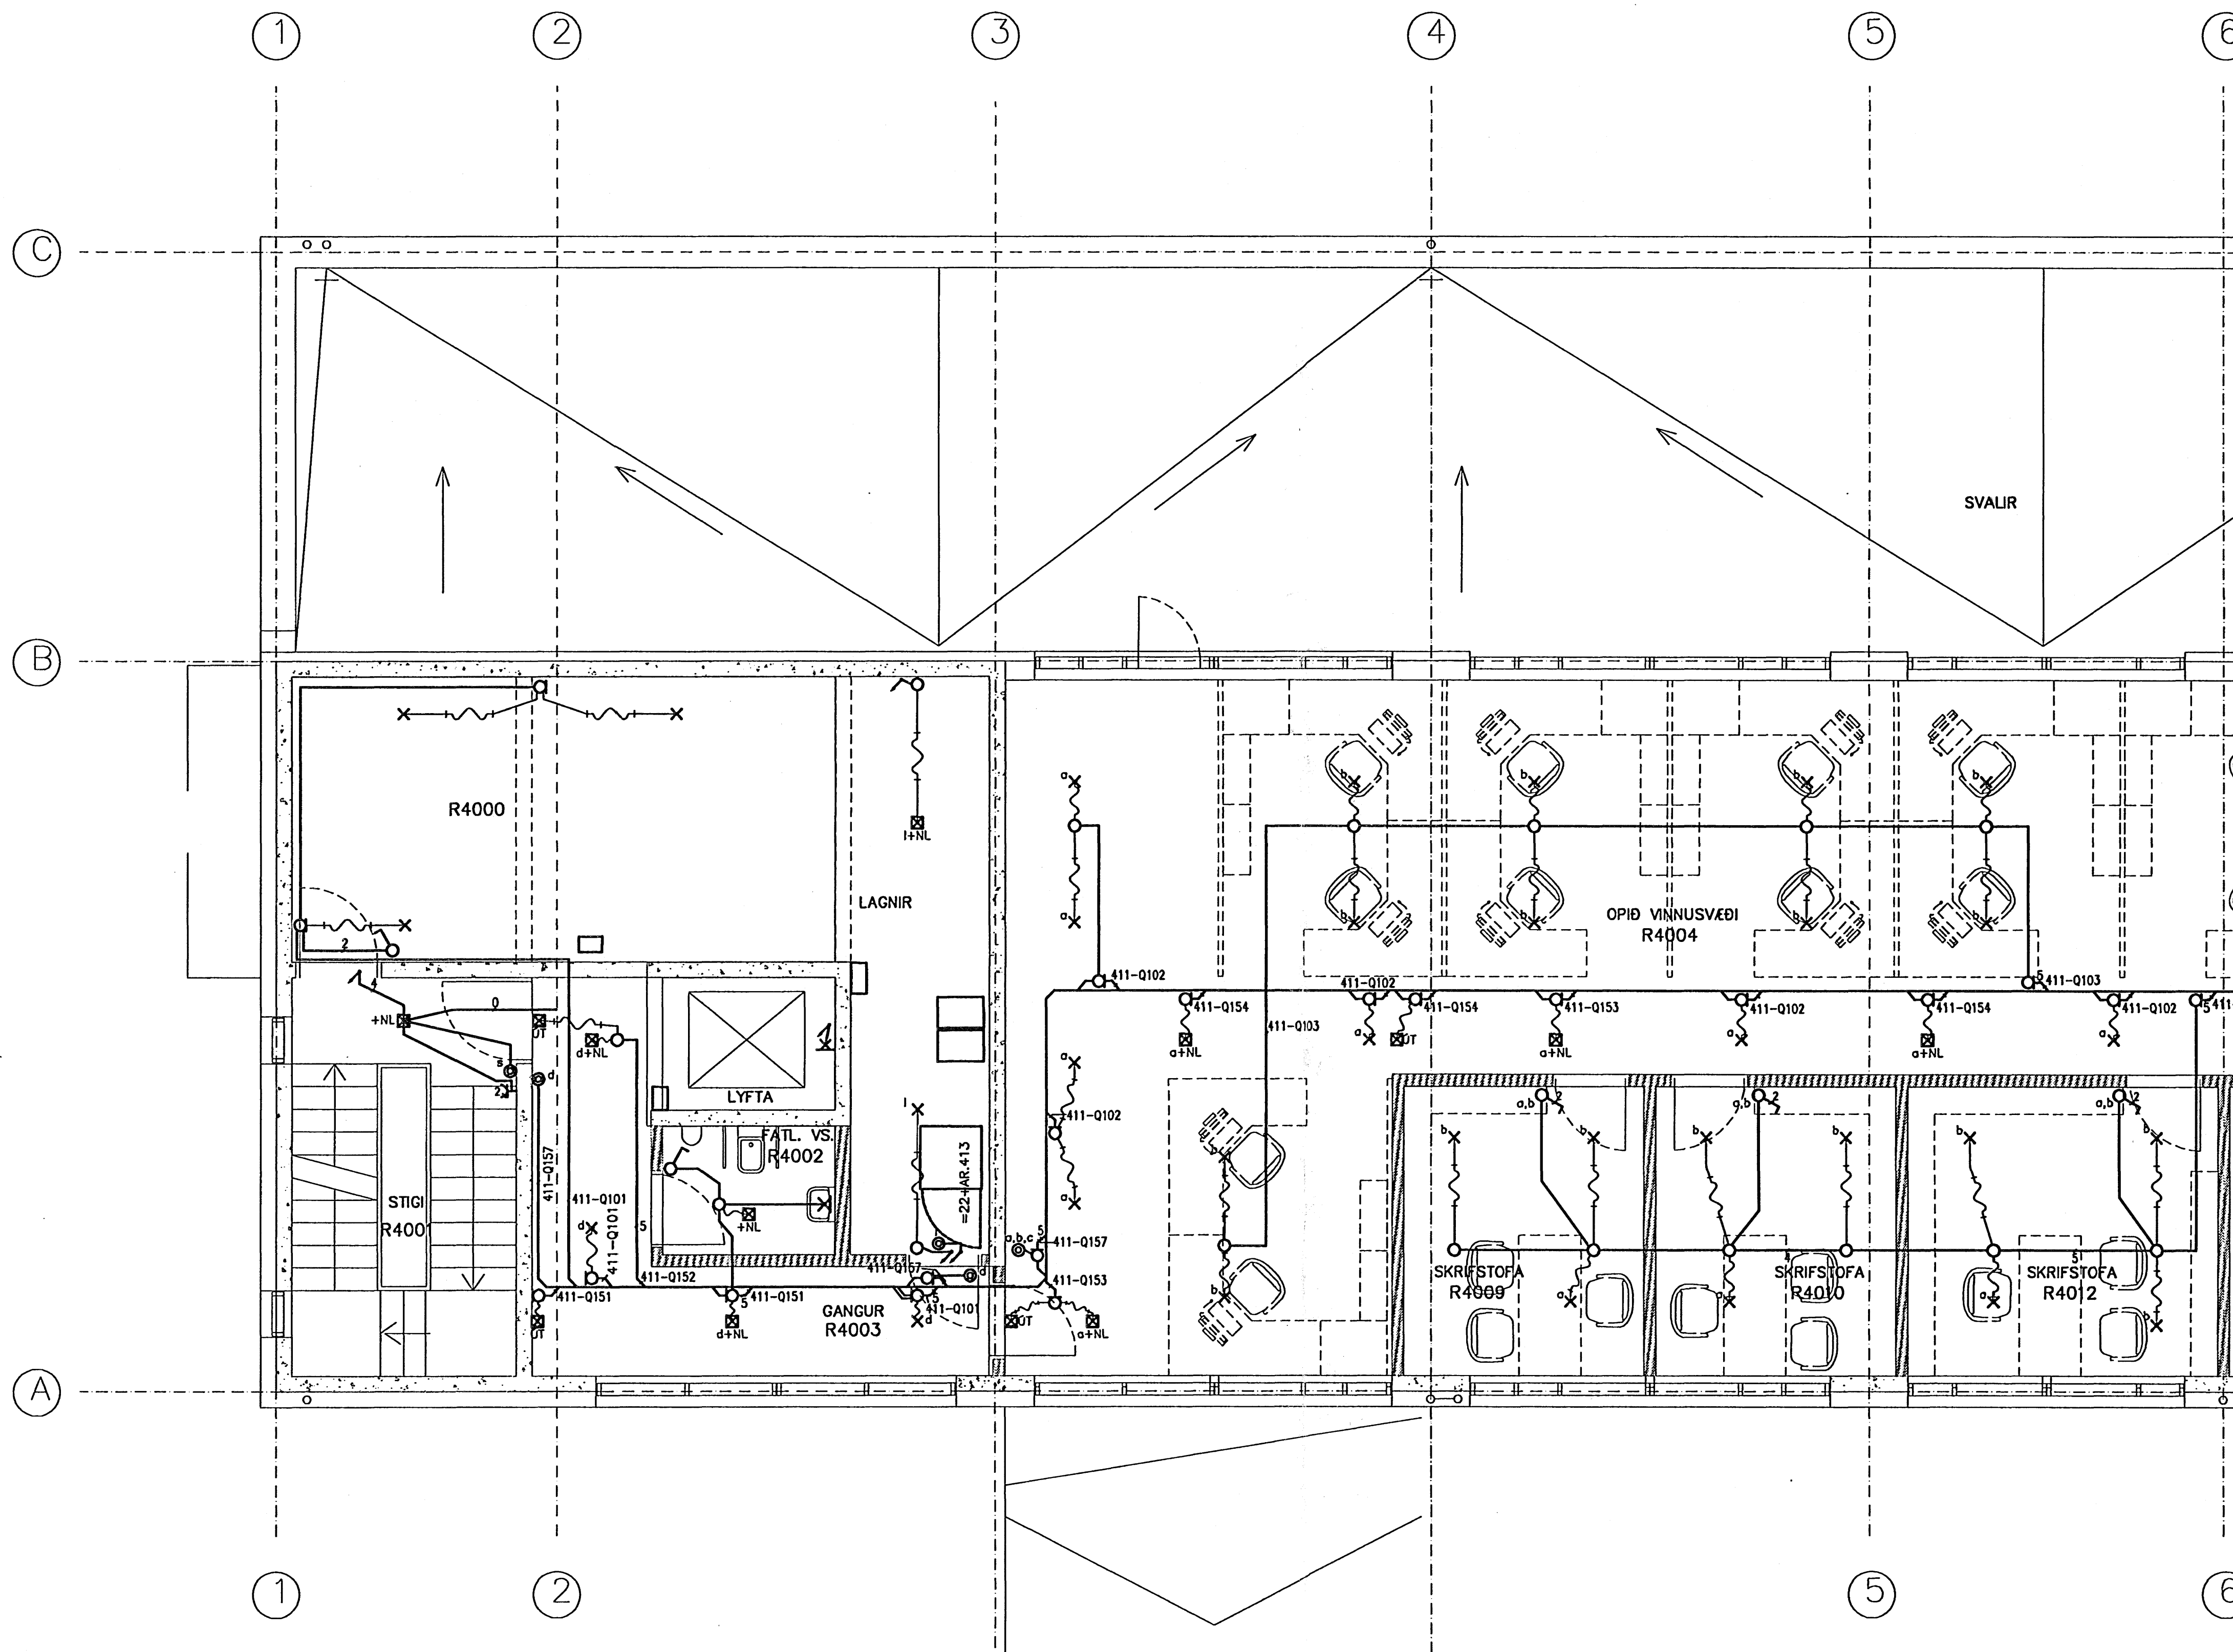

ÚTI
ARKITEKTAR
Jón Þór Þorvaldsson AÍ, FSSA
Kt. 021256 7579

080655-4609
Jón Þór Þorvaldsson

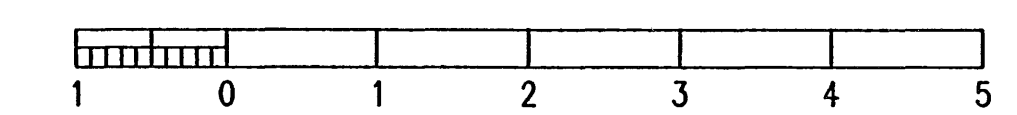

ÓTG.	DAGS.	TEIKN.	BREYTT	YFIRF.	SAMP.	ÓTG.	DAGS.	TEIKN.	BREYTT	YFIRF.	SAMP.	ÓTG.	DAGS.
						X	07.10.01	REYNDARTEIKNING	GE	BIS	HKG	KEG	05.09.30
						B	06.01.31	TILFÆRSLUR VEGNA LOFTRÆSTIKERFIS	RÖJ	KEG	HKG	HKG	
						A	06.01.20	HERBERGJASKIPAN BREYTT	KEG	KEG	PH	HKG	

RAFTEIKNING HF
RÁÐGJAFARVERKFRÆÐINGAR
CONSULTING ENGINEERS



TEIKN. NR. VERKKAUPA IS1R-E20-04.53B
REYKJAVÍKURVEGUR 80, HFJ.
R-RANNSÓKNARHÚS, NÝBYGGING
4. HÆÐ - LAGSPENNUKERFI - LÝSING
TEIKN. NR. 20.5.R453 NESTA TEIKN. NR. ÓTG. X