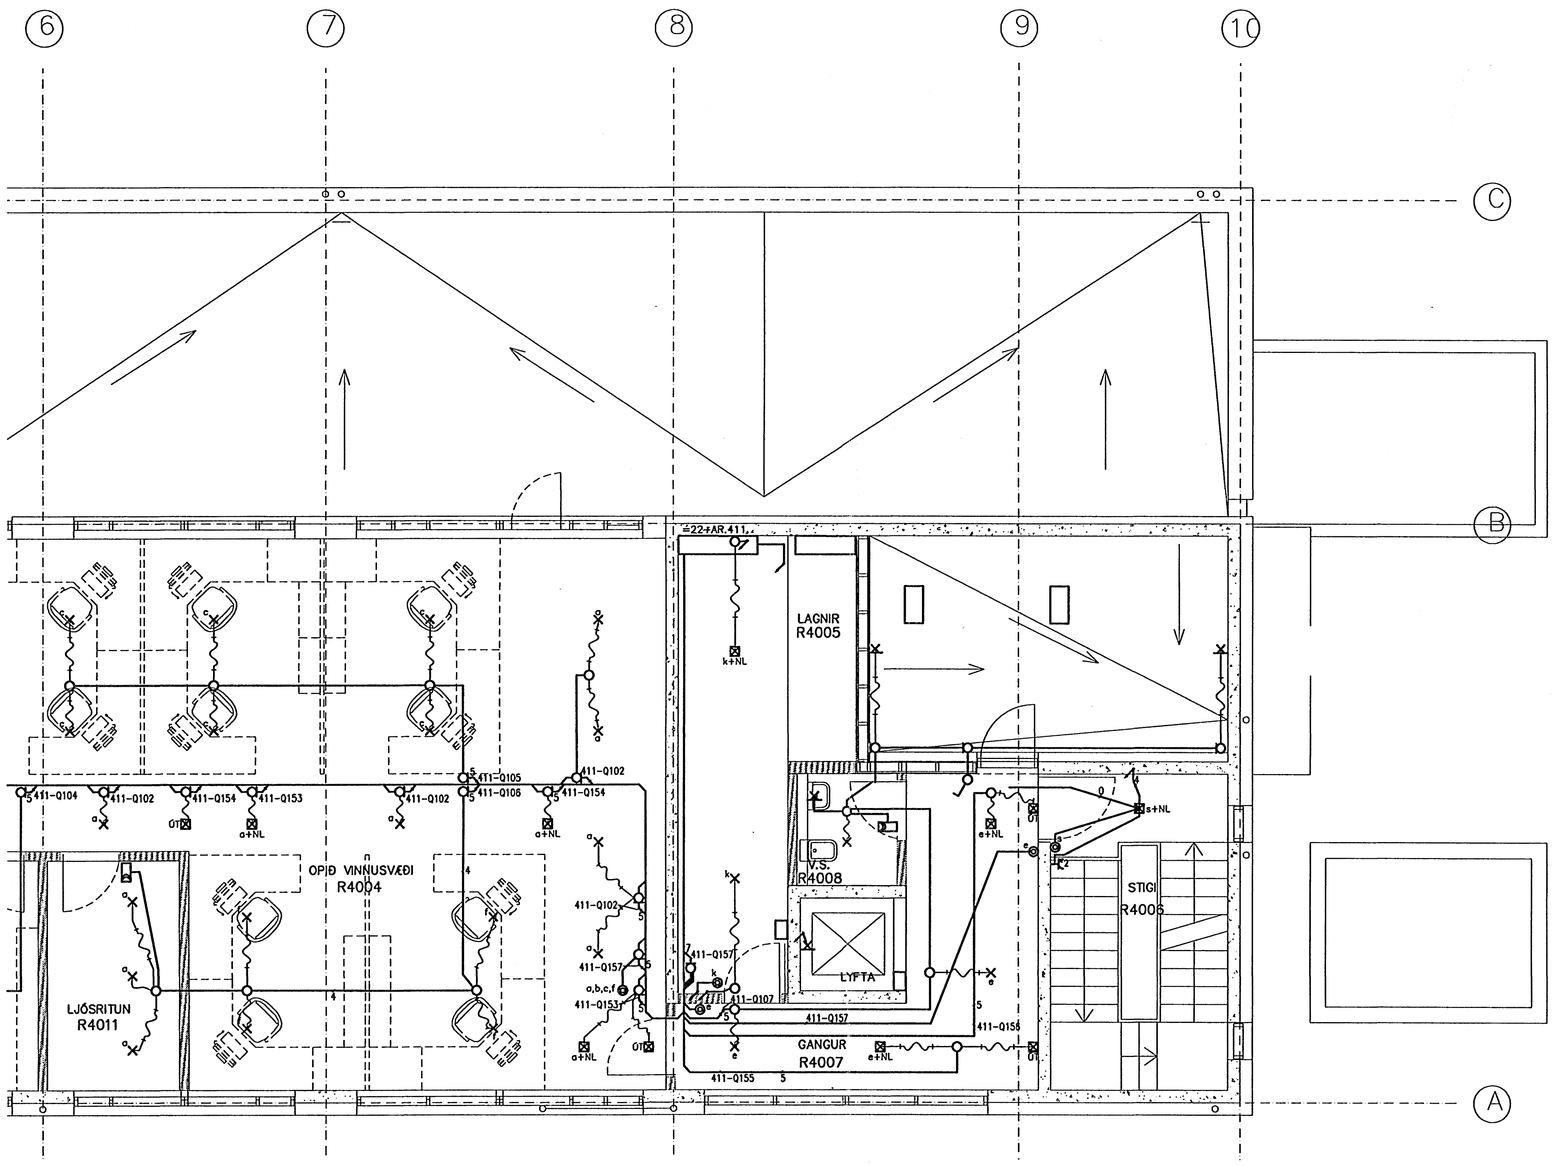

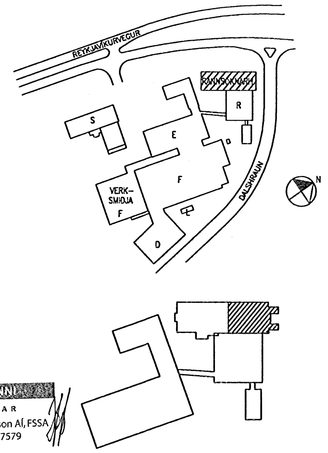

ÚTI INNI
ARKITEKTAR
Jón Þór Þorvaldsson Aí, FSSA
Kt. 021256 7579

080655-4609

actavis hf

1 0 1 2 3 4 5 m

ÚTG.	DAGS.		TEIKN.	BREYTT	YFIRF.	SAMÞ.	ÚTG.	DAGS.		TEIKN.	BREYTT	YFIRF.	SAMÞ.
							X	07.10.01	REYNDARTEIKNING	GÆ	BIS	HÞG	GK
							B	06.01.31	TILFÆRSLUR VEGNA LOFTRÆSTIKERFIS	RÖJ	KEG	HÞG	HG
							A	06.01.20	HERBERGJASKIPAN BREYTT	KEG	KEG	ÞH	HG

HANNAÐ	KEG
TEIKN.	RÖJ
YFIRF.	HÞG
SAMÞ.	HG
VERKNR.	9701
GEYMSLUNR.	
DAGS.	05.09.30

RAFTEIKNING HF
RÁÐGJAFARVERKFRÆÐINGAR
CONSULTING ENGINEERS

TEIKN. NR. VERKKAUPA IS1R-E20-04.54B

REYKJAVÍKURVEGUR 80, HFJ.

R-RANNSÓKNARHÚS, NÝBYGGING

4. HÆÐ – LÁGSPENNUKERFI – LÝSING

TEIKN. NR. 20.5.R454 NÆSTA TEIKN. NR. ÚTG. X

Eigi má fjölfalda þessa teikningu til, notkunar fyrir þriðja aðila, né breyta henni án leyfis Rafteikningar hf.