

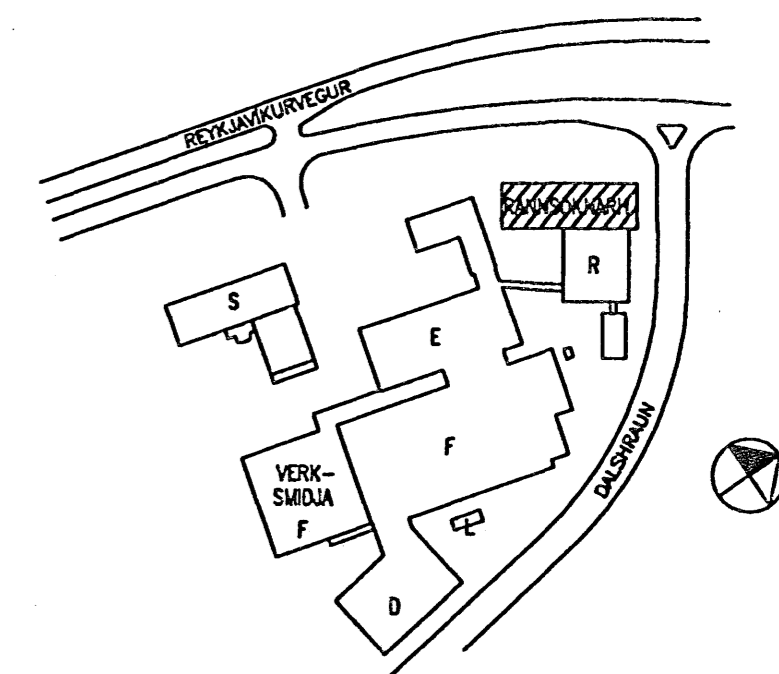



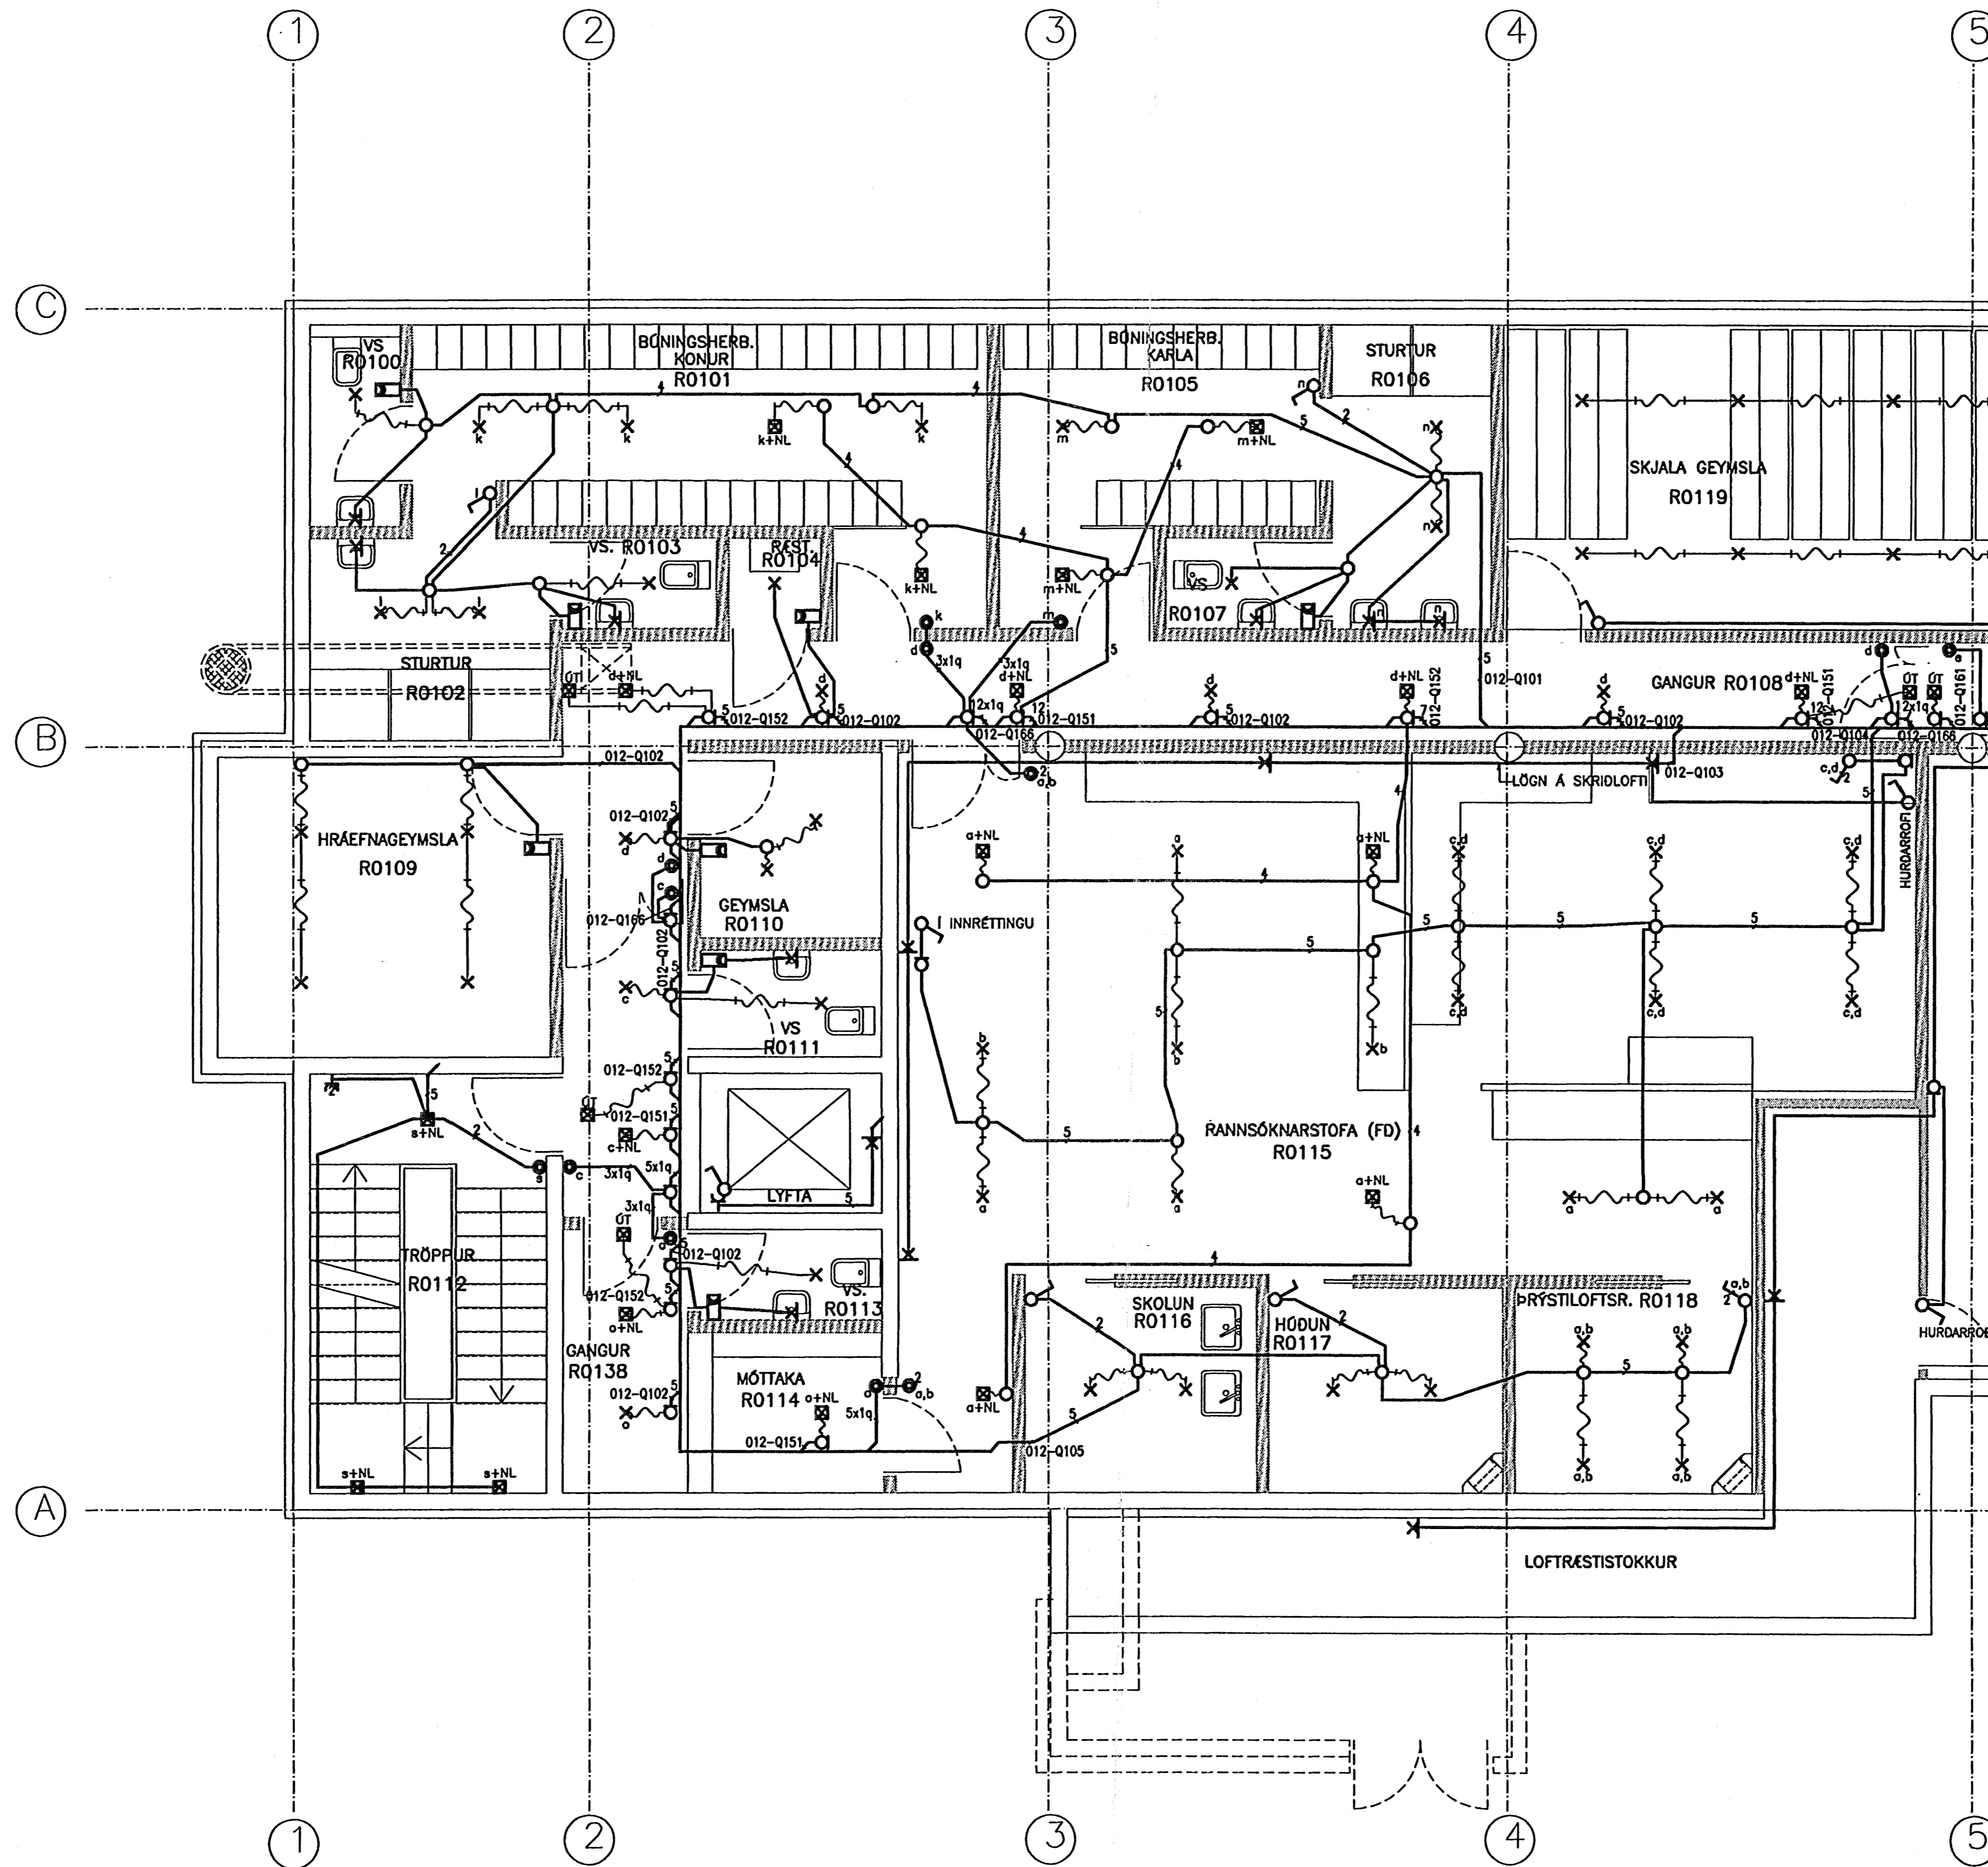


ÚTI
ARKITEKTAR
Jón Þór Þorvaldsson A1.FSSA
Kl. 021256 7579

000655-4609
Jón Þór Þorvaldsson

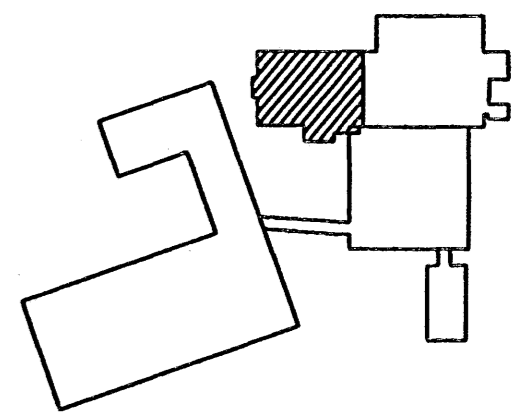

actavis hf

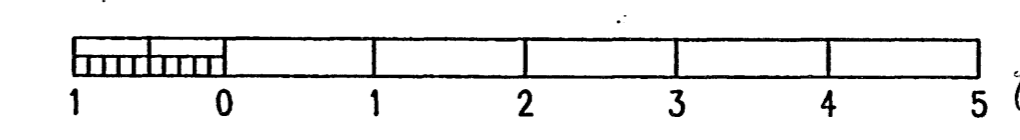

DTG.	DAGS.	TEIKN.	BREYTT	YFIRF.	SAMP.	DTG.	DAGS.	TEIKN.	BREYTT	YFIRF.	SAMP.	DTG.	DAGS.
		X				07.10.01		REYNDARTEIKNING	GÆ	BIS			
		C				06.10.18		BREYTINGAR Í RÝMI R0115	RÖJ	KEG	HPG	HG	
		B				06.01.31		TILFÆRSLUR VEGNA LOFTRESTITOKKIS	RÖJ	KEG	HPG	HG	VERÐUR 9701
		A				06.01.20		UNDARSKÁPALAMPAR Í RANNSÓKNARSTOFU	KEG	KEG	PH	HG	GEYMSLUR.
													05.09.30

RAFTEIKNING HF
RÁÐGJAFARVERKFRÆÐINGAR
CONSULTING ENGINEERS



TEIKN. NR. VERKGAUFA IS1R-E20-00.53C
REYKJAVÍKURVEGUR 80, HFJ.
R-RANNSÓKNARHÚS, NÝBYGGING
KJALLARI - LÁGSPENNUKERFI - LÝSING
TEIKN. NR. 20.5.R053 NESTA TEIKN. NR. DTG. X