




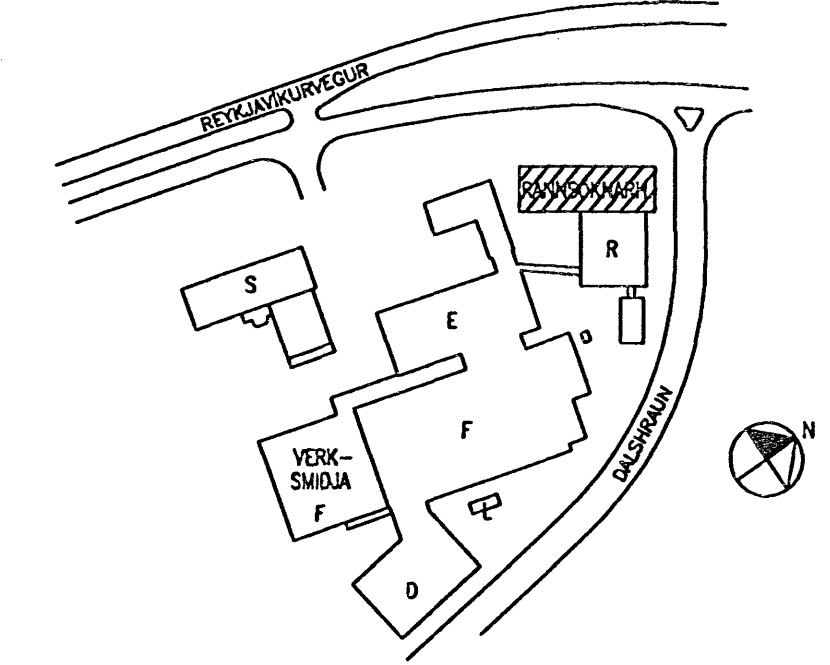

ÚTI INNI
 ARKITEKTAR
 Jón Þór Þorvaldsson ALFSSA
 Kt. 0212567579

00635-4695

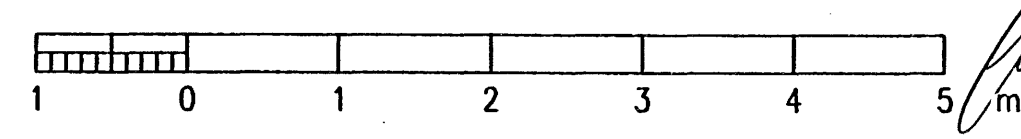

TEKN. NR. VERKKAUPA		IS1R-E20-00.54A	
TEKN. RÖJ		REYKJAVÍKURVEGUR 80, HFJ.	
YFRF. HÞG		R-RANNSÓKNARHÚS, NÝBYGGING	
SAMP. HG		KJALLARI - LÁGSPENNUKERFI - LÝSING	
VERKUR. 9701		TEKN. NR. 20.5.R054	
GEYMSLUNN.		NÆSTA TEKN. NR.	
TEKN. NR. 05.09.30		ÖTG. X	

RAFTEIKNING HF
 RÁÐGJAFARVERKFRÆÐINGAR
 CONSULTING ENGINEERS

ÖTG.	DAGS.	TEKN.	BREYTT	YFRF.	SAMP.	ÖTG.	DAGS.	TEKN.	BREYTT	YFRF.	SAMP.	DAGS.
						X	07.10.01	REYNDARTEIKNING				
						A	06.03.09	DREIFISKÁPUR +AR.012 FÆRÐUR I RÝMI R0122	GÆ	BIS	464	614