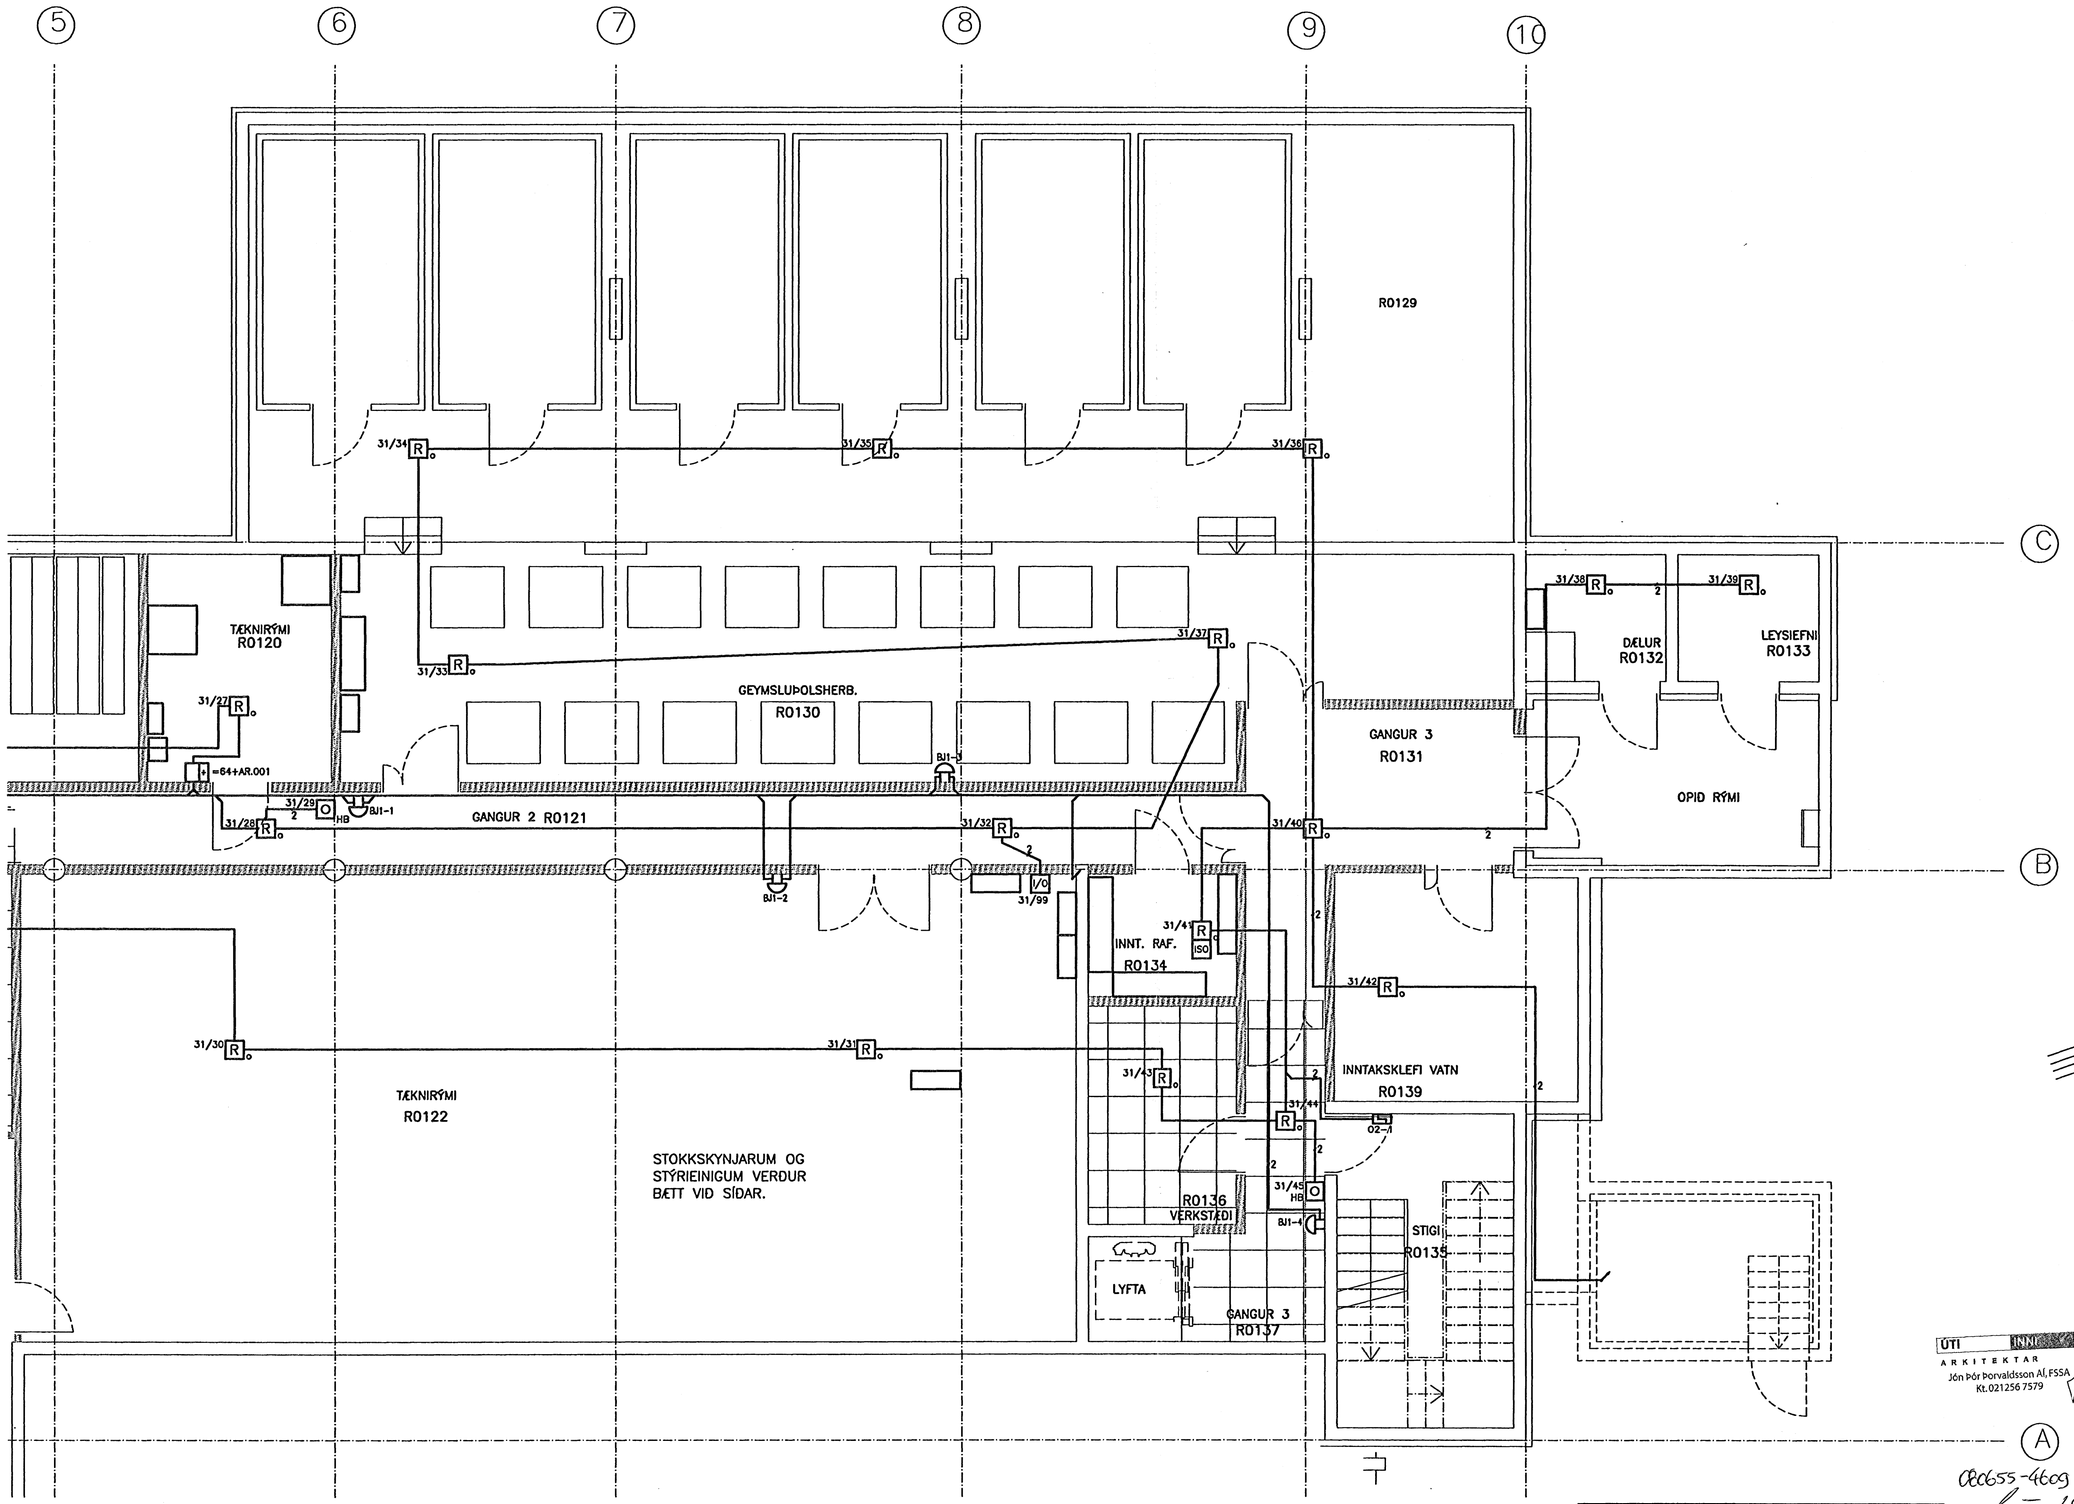

Eigi má fjölfalda þessa teikningu til, nokkurrar tyrir þrója aðila, né breyta henni án leyfis Raftæknigar hf.

ÚTI INNI
ARKITEKTAR
Jón Þór Þorvaldsson AÍ, FSSA
Kt.021256 7579

Ø6655-4609

actavis hf

ÚTG.	DAGS.		TEIKN.	BREYTT	YFIRF.	SAMÞ.	ÚTG.	DAGS.	
							X	07.10.01	REYNDARTEIKNING
							B	07.02.20	VIÐBÆTUR
							A	06.02.09	NÚMERING BÆTT VIÐ OFL.

TEIKN.	BREYTT	YFIRF.	SAMÞ.
GÉ	BIS	ÞH	HG
RÖJ	BIS	ÞH	RG
RÖJ	BIS	ÞH	HG

HANNAÐ	RÞÉ
TEIKN.	RÖJ
YFIRF.	HÞG
SAMÞ.	HG
VERKNR.	9701
GEYMSLUNR.	
DAGS.	05.09.30

RAFTEIKNING HF
RÁÐGJAFARVERKFRÆÐINGAR
CONSULTING ENGINEERS

TEIKN. NR. VERKKAUPA IS1R-E64-00.04B

REYKJAVÍKURVEGUR 80, HFJ.

R–RANNSÓKNARHÚS, NÝBYGGING

KJALLARI – BRUNAVIÐVÖRUNARKERFI

TEIKN. NR. 64.5.R004 NÆSTA TEIKN. NR. ÚTG. X