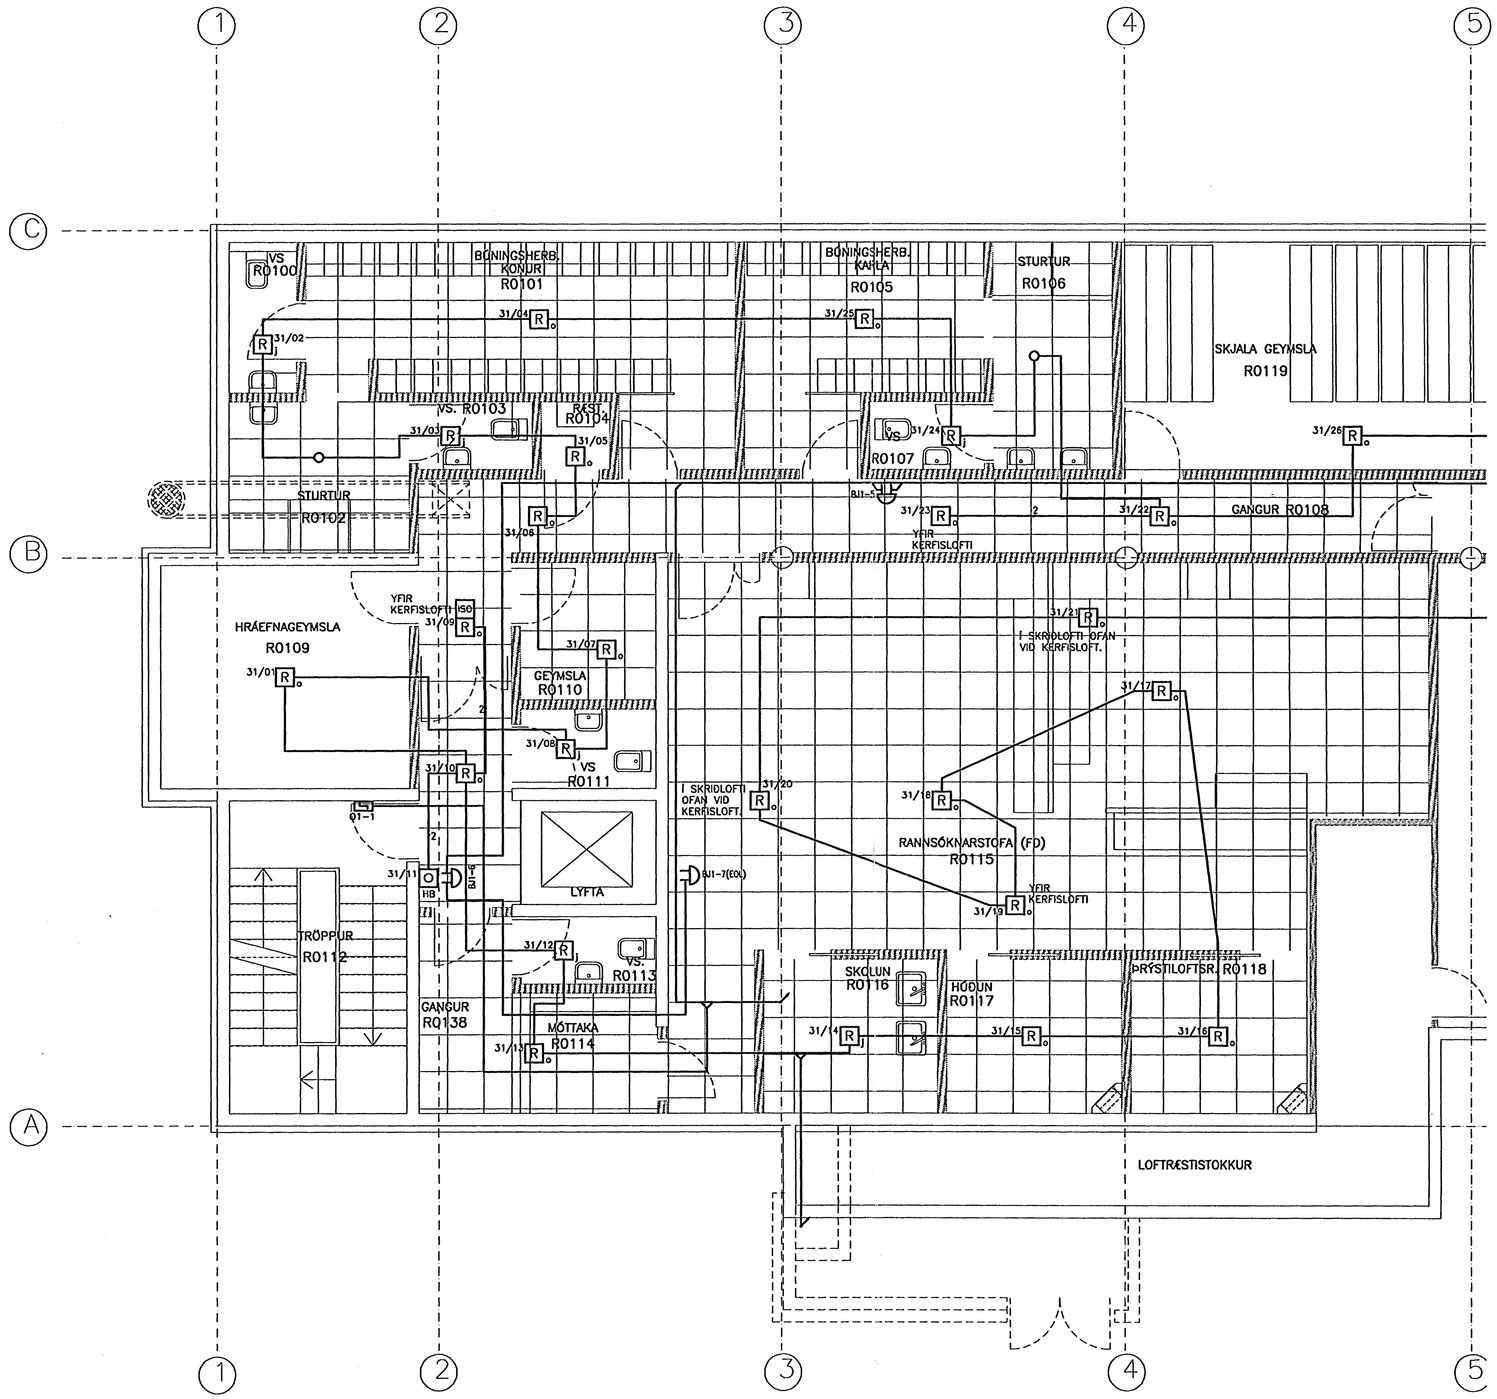

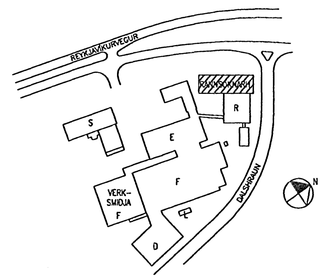

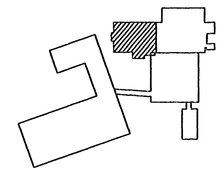

ÚTI INNI
ARKITEKTAR
Jón Þór Þorvaldsson Af, FSSA
Kt. 021256 7579

080655-4609

actavis hf

1 0 1 2 3 4 5 m

Eigi má fjölfalda þessa teikningu til, notkunar fyrir þriðja aðila, né breyta henni án leyfis Rafteikningar hf.

	ÚTG.	DAGS.		TEIKN.	BREYTT	YFIRF.	SAMÞ.	ÚTG.	DAGS.	
								X	07.10.01	REYNDARTEIKNING
								C	07.02.20	LEIÐRÉTTING
								B	06.10.24	SKYNJARAR FÆRÐIR
								A	06.02.09	NÚMERING BÆTT VIÐ OFL.

TEIKN.	BREYTT	YFIRF.	SAMÞ.	
GÆ	BIS	ÞH	HG	
RÖJ	BIS	ÞH	HÞG	
RÖJ	BIS	HÞG	HG	
RÖJ	BIS	ÞH	HG	

HANNAÐ	RÞÉ
TEIKN.	RÖJ
YFIRF.	HÞG
SAMÞ.	HG
VERKNR.	9701
GEYMSLUNR.	
DAGS.	05.09.30

RAFTEIKNING HF
RÁÐGJAFARVERKFRÆÐINGAR
CONSULTING ENGINEERS

TEIKN. NR. VERKKAUPA IS1R-E64-00.03C

REYKJAVÍKURVEGUR 80, HFJ.

R-RANNSÓKNARHÚS, NÝBYGGING

KJALLARI – BRUNAVIÐVÖRUNARKERFI

TEIKN. NR. 64.5.R003 NÆSTA TEIKN. NR. ÚTG. X