

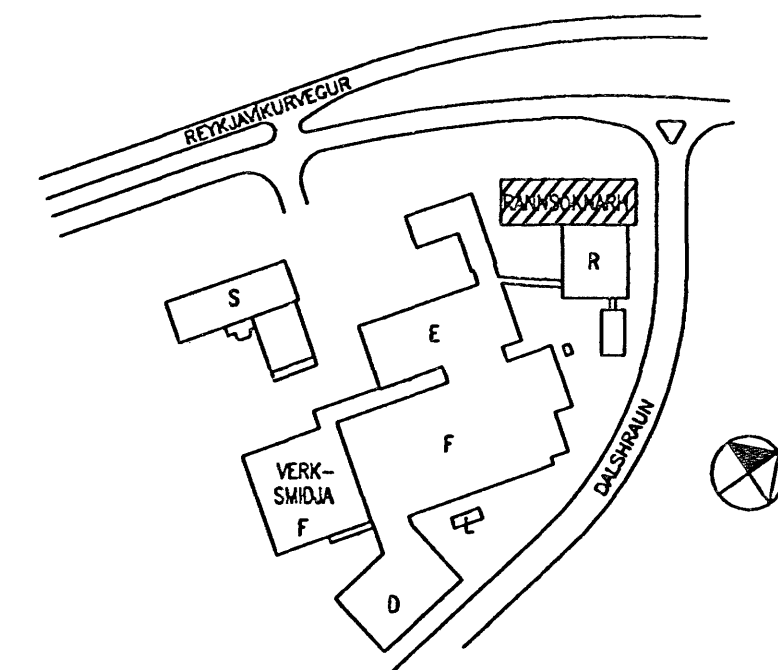



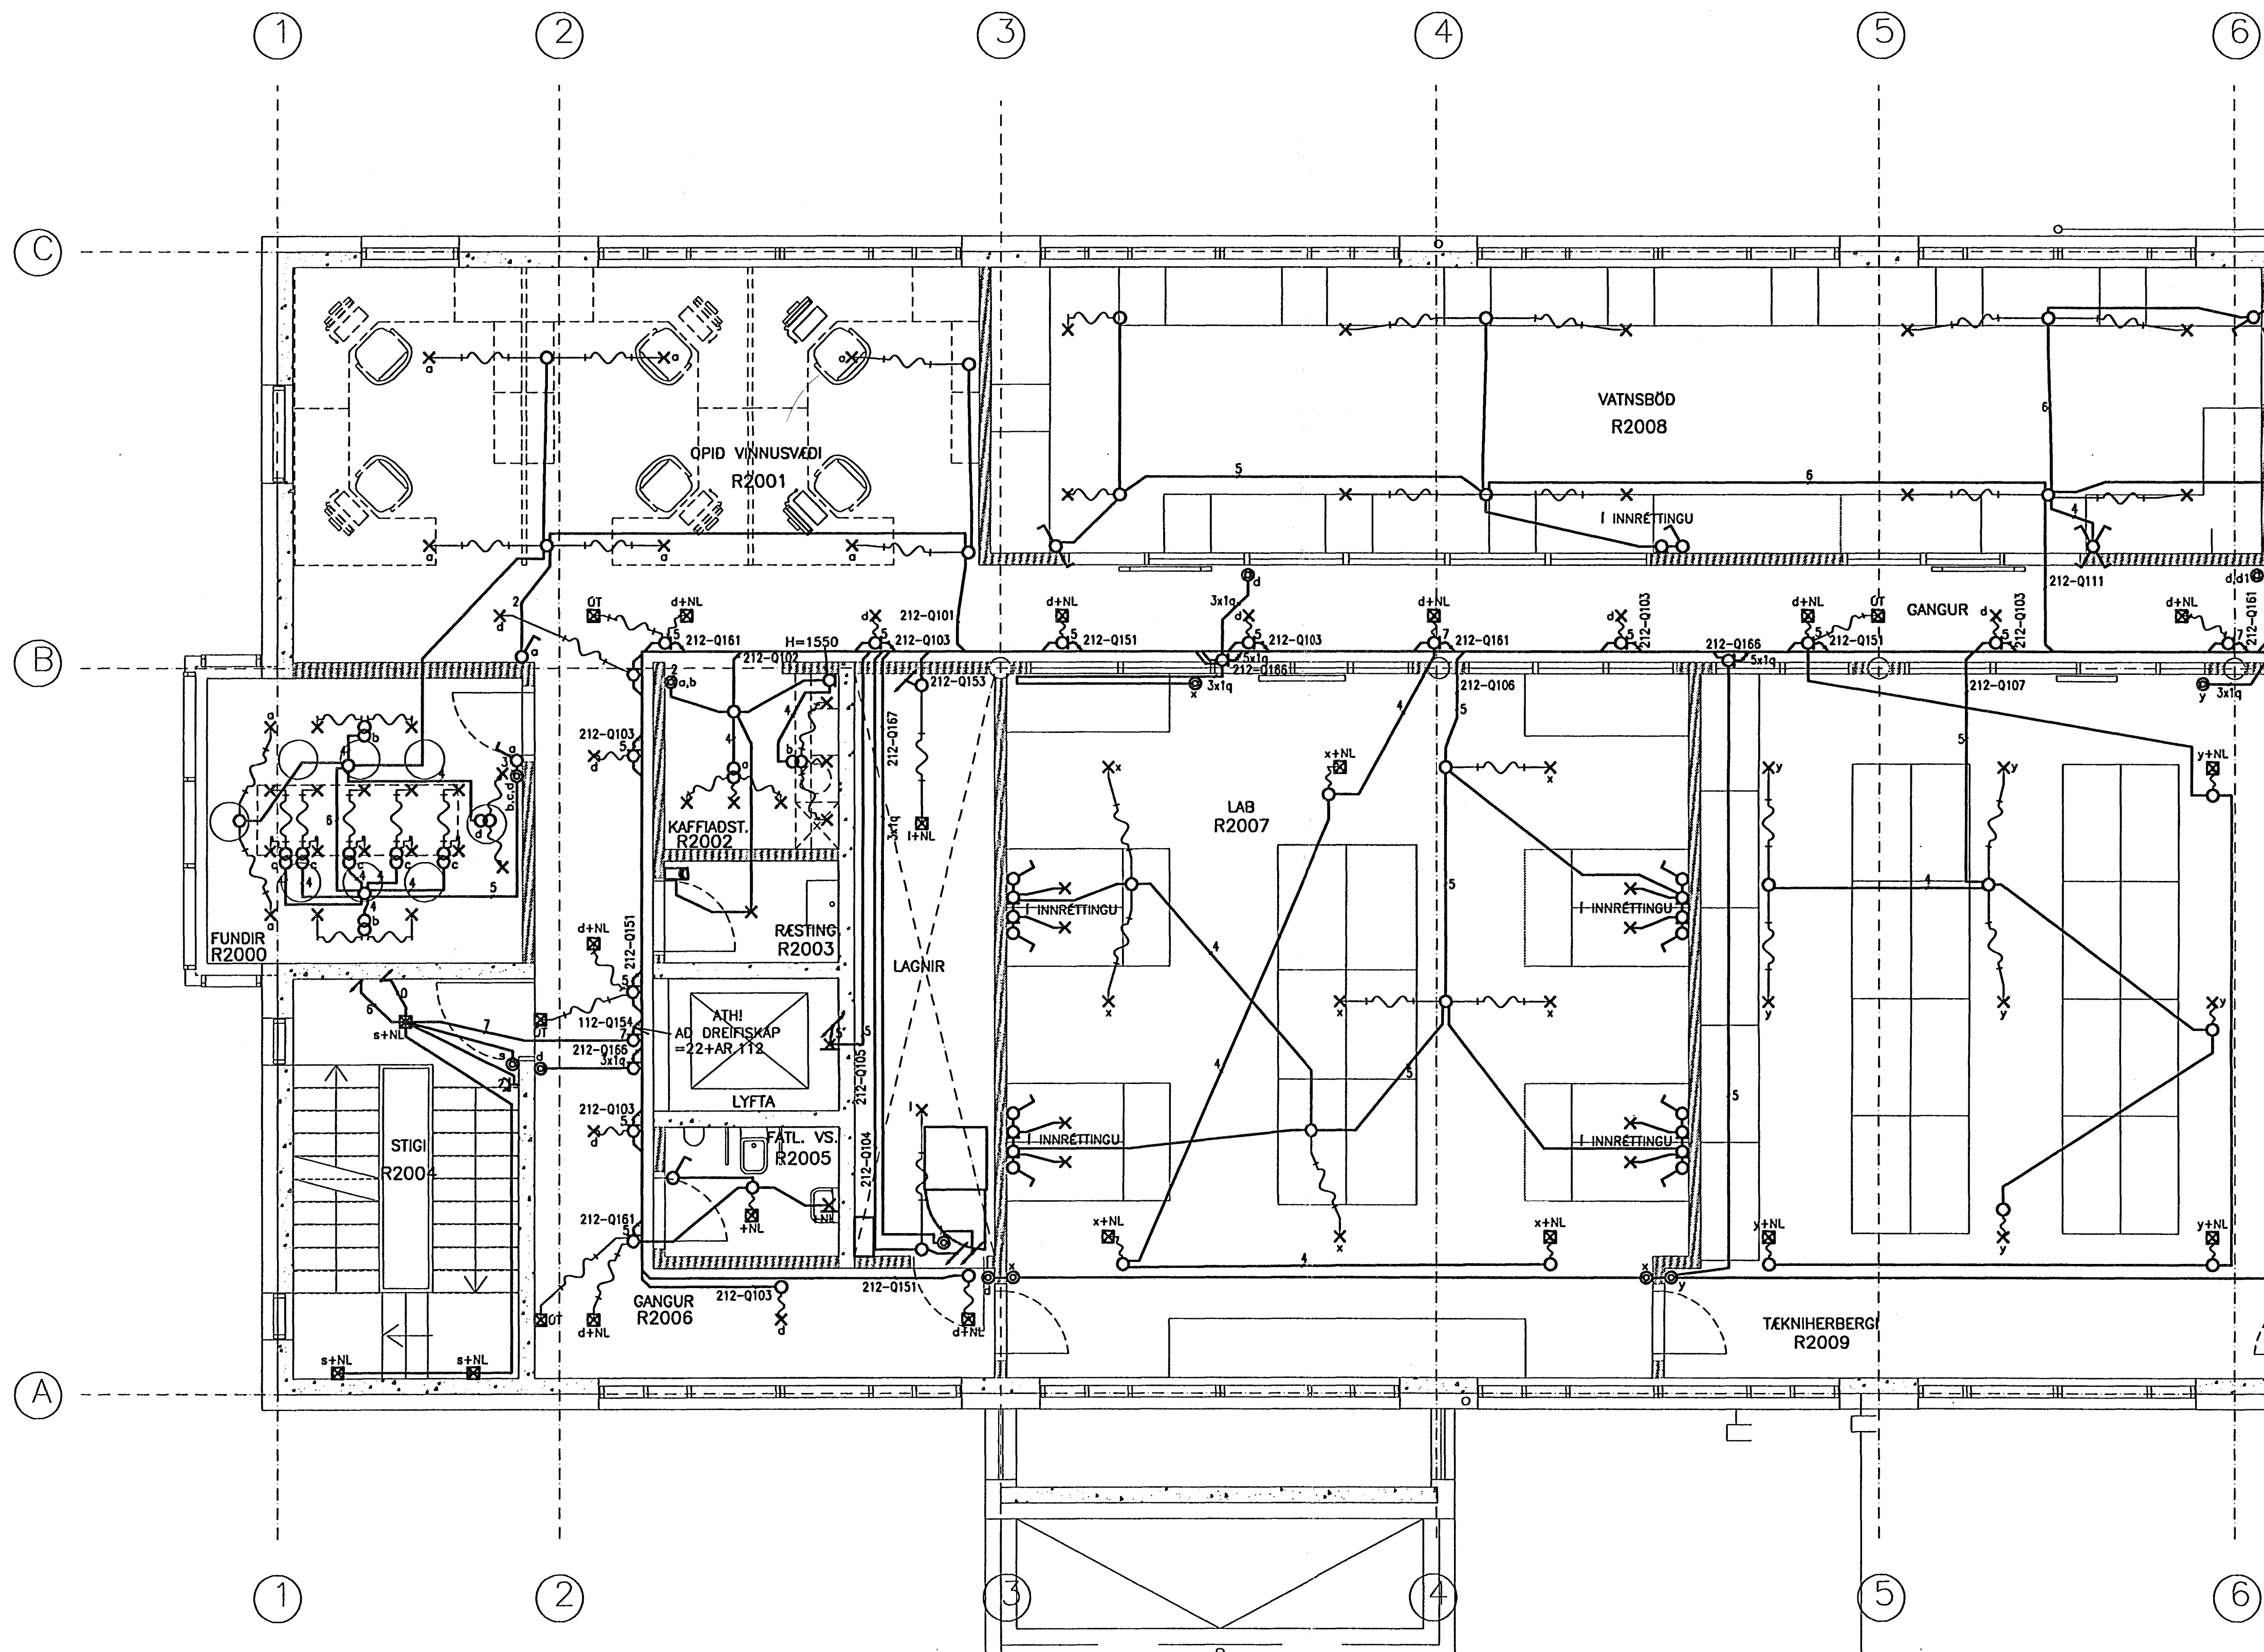

ÚTI
ARKITEKTAR
Jón Þór Þorvaldsson Aí, FSS
Kt. 021256 7579

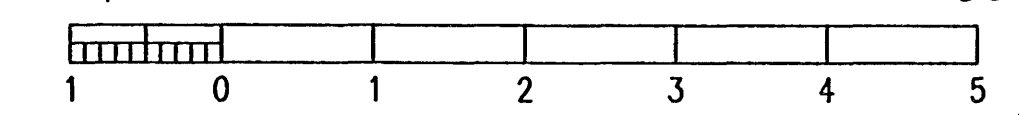

ÓTG.	DAGS.	TEIKN.	BREYTT	YFIRF.	SAMP.	ÓTG.	DAGS.	TEIKN.	BREYTT	YFIRF.	SAMP.	ÓTG.	DAGS.
						X	07.10.01	REYNDARTEIKNING	GE	BIS	KEG		
						B	06.01.31	TILFÆRSLUR VEGNA LOFTRÆSTIKERFIS	RÖJ	KEG	HB-G	HG	
						A	06.01.20	BREYTINGAR Á RANNSÓKNARSTOFUM	KEG	KEG	BH	HG	

RAFTEIKNING HF
RÁÐGJAFARVERKFRÆÐINGAR
CONSULTING ENGINEERS



TEIKN. NR. VERKKAUPA IS1R-E20-02.53B
REYKJAVÍKURVEGUR 80, HFJ.
R-RANNSÓKNARHÚS, NÝBYGGING
2. HÆÐ - LAGSPENNUKERFI - LÝSING
TEIKN. NR. 20.5.R253 NESTA TEIKN. NR. ÓTG. X