
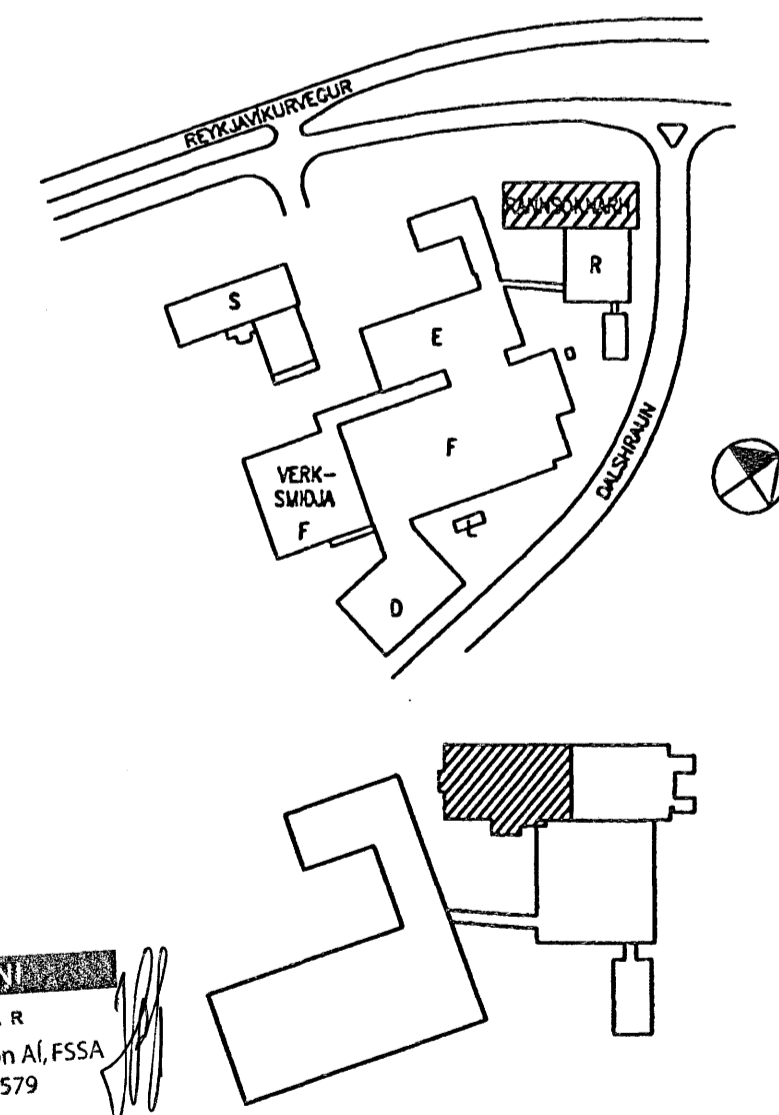




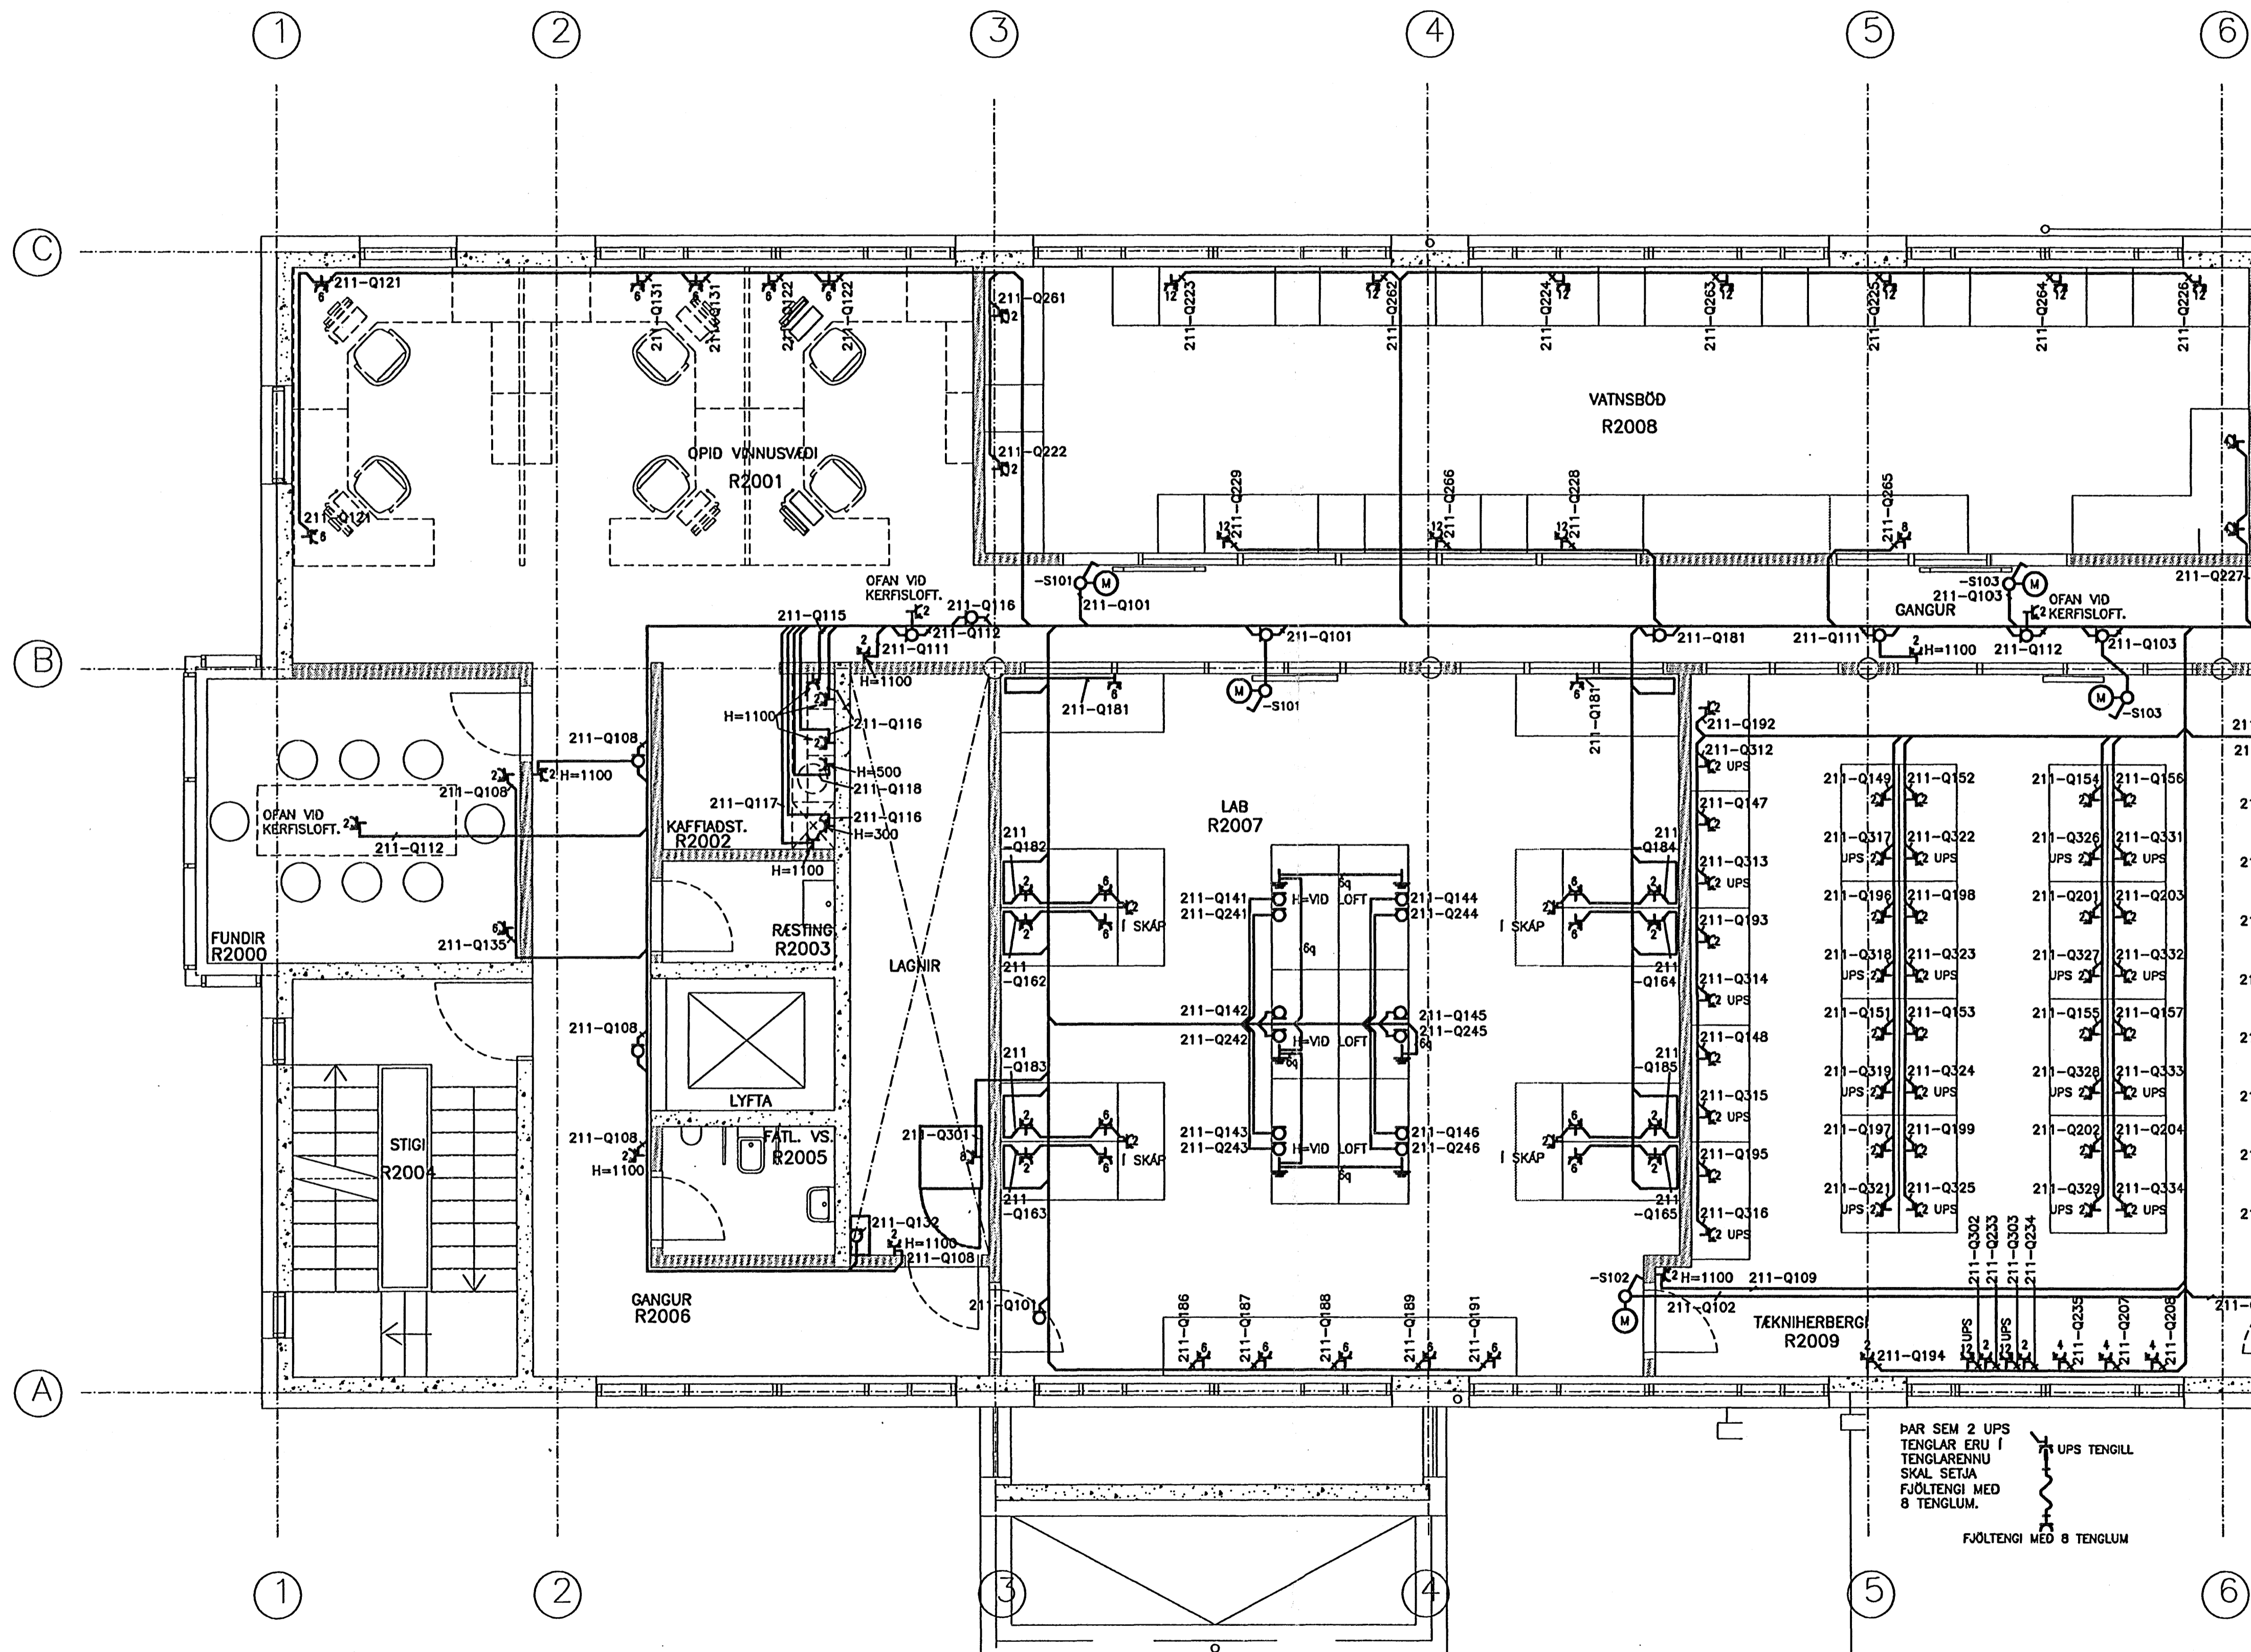

ÓTI
ARKITEKTAR
Jón Þór Þorvaldsson Aí.FSSA
Kt. 021256 7579

080655-4609
Póli L. Star

actavis

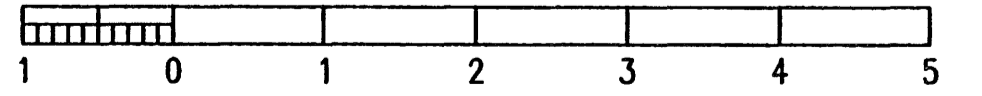

ÞAR SEM 2 UPS
TENGLAR ERU Í
TENGLARENNU
SKAL SETJA
FJÖLTENGI MED
8 TENGLUM.

TEIKN.	BREYTT	YFIRF.	SAMP.	ÓTÖ.	DAGS.	TEIKN.	BREYTT	YFIRF.	SAMP.	ÓTÖ.	DAGS.	TEIKN.	BREYTT	YFIRF.	SAMP.	ÓTÖ.	DAGS.
				X	07.10.01	REYNDARTEIKNING						GE	BIS				
				B	06.03.31	ÝMSAR BREYTINGAR						BGH	BGH	HPG	HPG		
				A	06.02.03	BREYTINGAR VEGNA INNRETTINGA						RÖJ	BGH	HPG	HG		
																	05.09.30

RAFTEIKNING HF
RÁÐGJAFARVERKFRÆÐINGAR
CONSULTING ENGINEERS



TEIKN. NR. VERKAUÐA IS1R-E20-02.03B

REYKJAVÍKURVEGUR 80, HF.J.
R-RANNSÓKNARHÚS, NÝBYGGING
2. HÆD - LAGSPENNUKERFI - AFLDREIÐING

TEIKN. NR. 20.5.R203 NESTA TEIKN. NR. ÓTÖ. X