

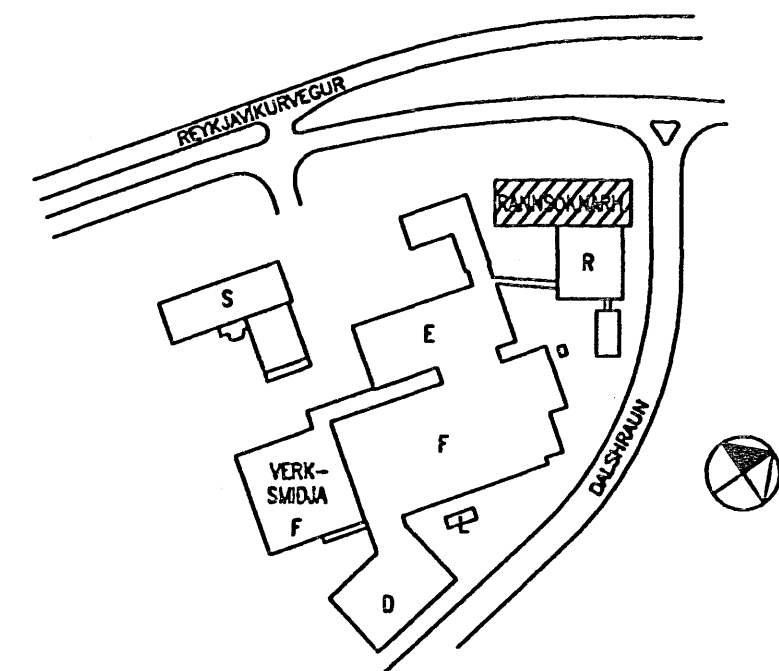



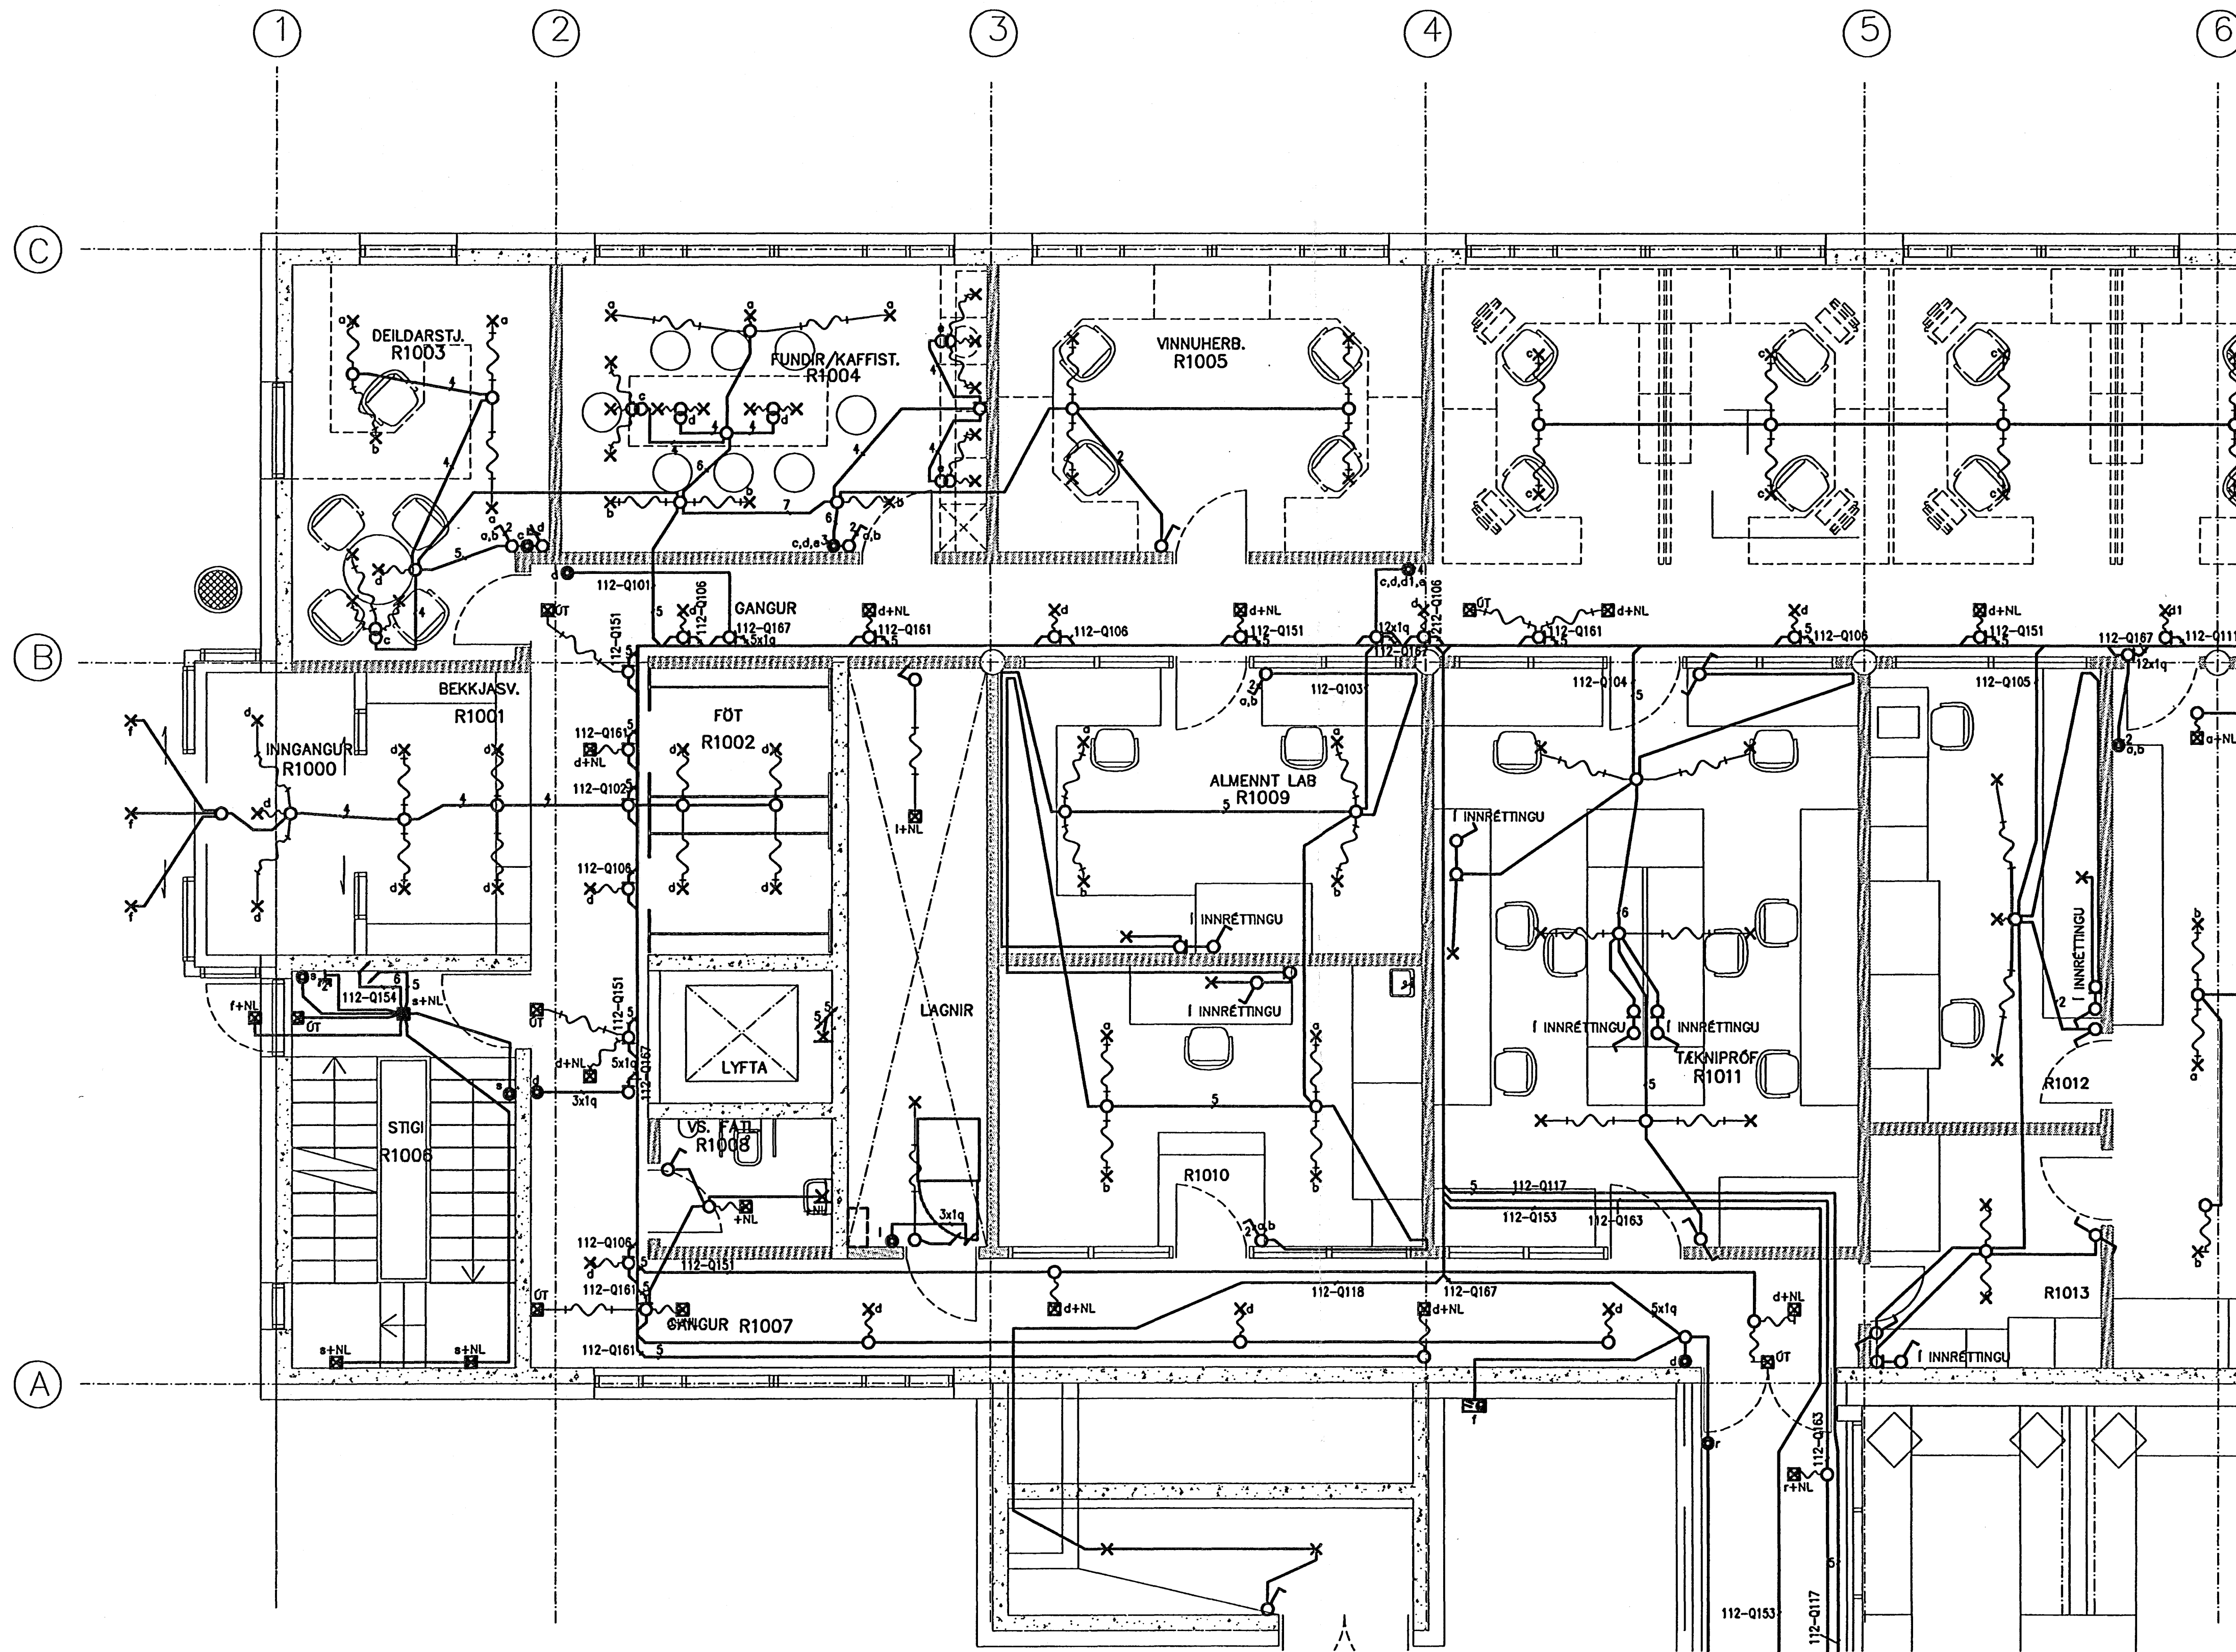

011  
ARKITEKTAR  
Jón Þór Þorvaldsson AÐ.FSSA  
Kt. 021256 7579

020655-4609

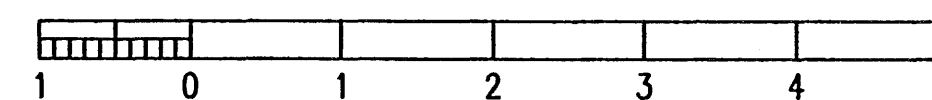

ÓTG.	DAGS.	TEKN.	BREYTT	YFRF.	SAMP.	ÓTG.	DAGS.	TEKN.	BREYTT	YFRF.	SAMP.	DAGS.
X	07.10.01	REYNDARTEIKNING						GE	BIS			
B	06.01.31	TILFÆRSLUR VEGNA LOFTRÆSTIKERFIS						RÖJ	KEG	HPG	HG	
A	06.01.20	BREYTINGAR Á RANNSÓKNARSTOFUM						KEG	KEG	PH	HG	
												05.09.30

RAFTEIKNING HF  
RÁÐGJAFARVERKFRÆÐINGAR  
CONSULTING ENGINEERS



TEKNI. NR. VERKKAUPA IS1R-E20-01.53B  
REYKJAVÍKURVEGUR 80, HFJ.  
R-RANNSÓKNARHÚS, NÝBYGGING  
1. HÆÐ - LÁGSPENNUKERFI - LÝSING

TEKNI. NR. 20.5.R153 NESTA TEKNI. NR. ÓTG. B