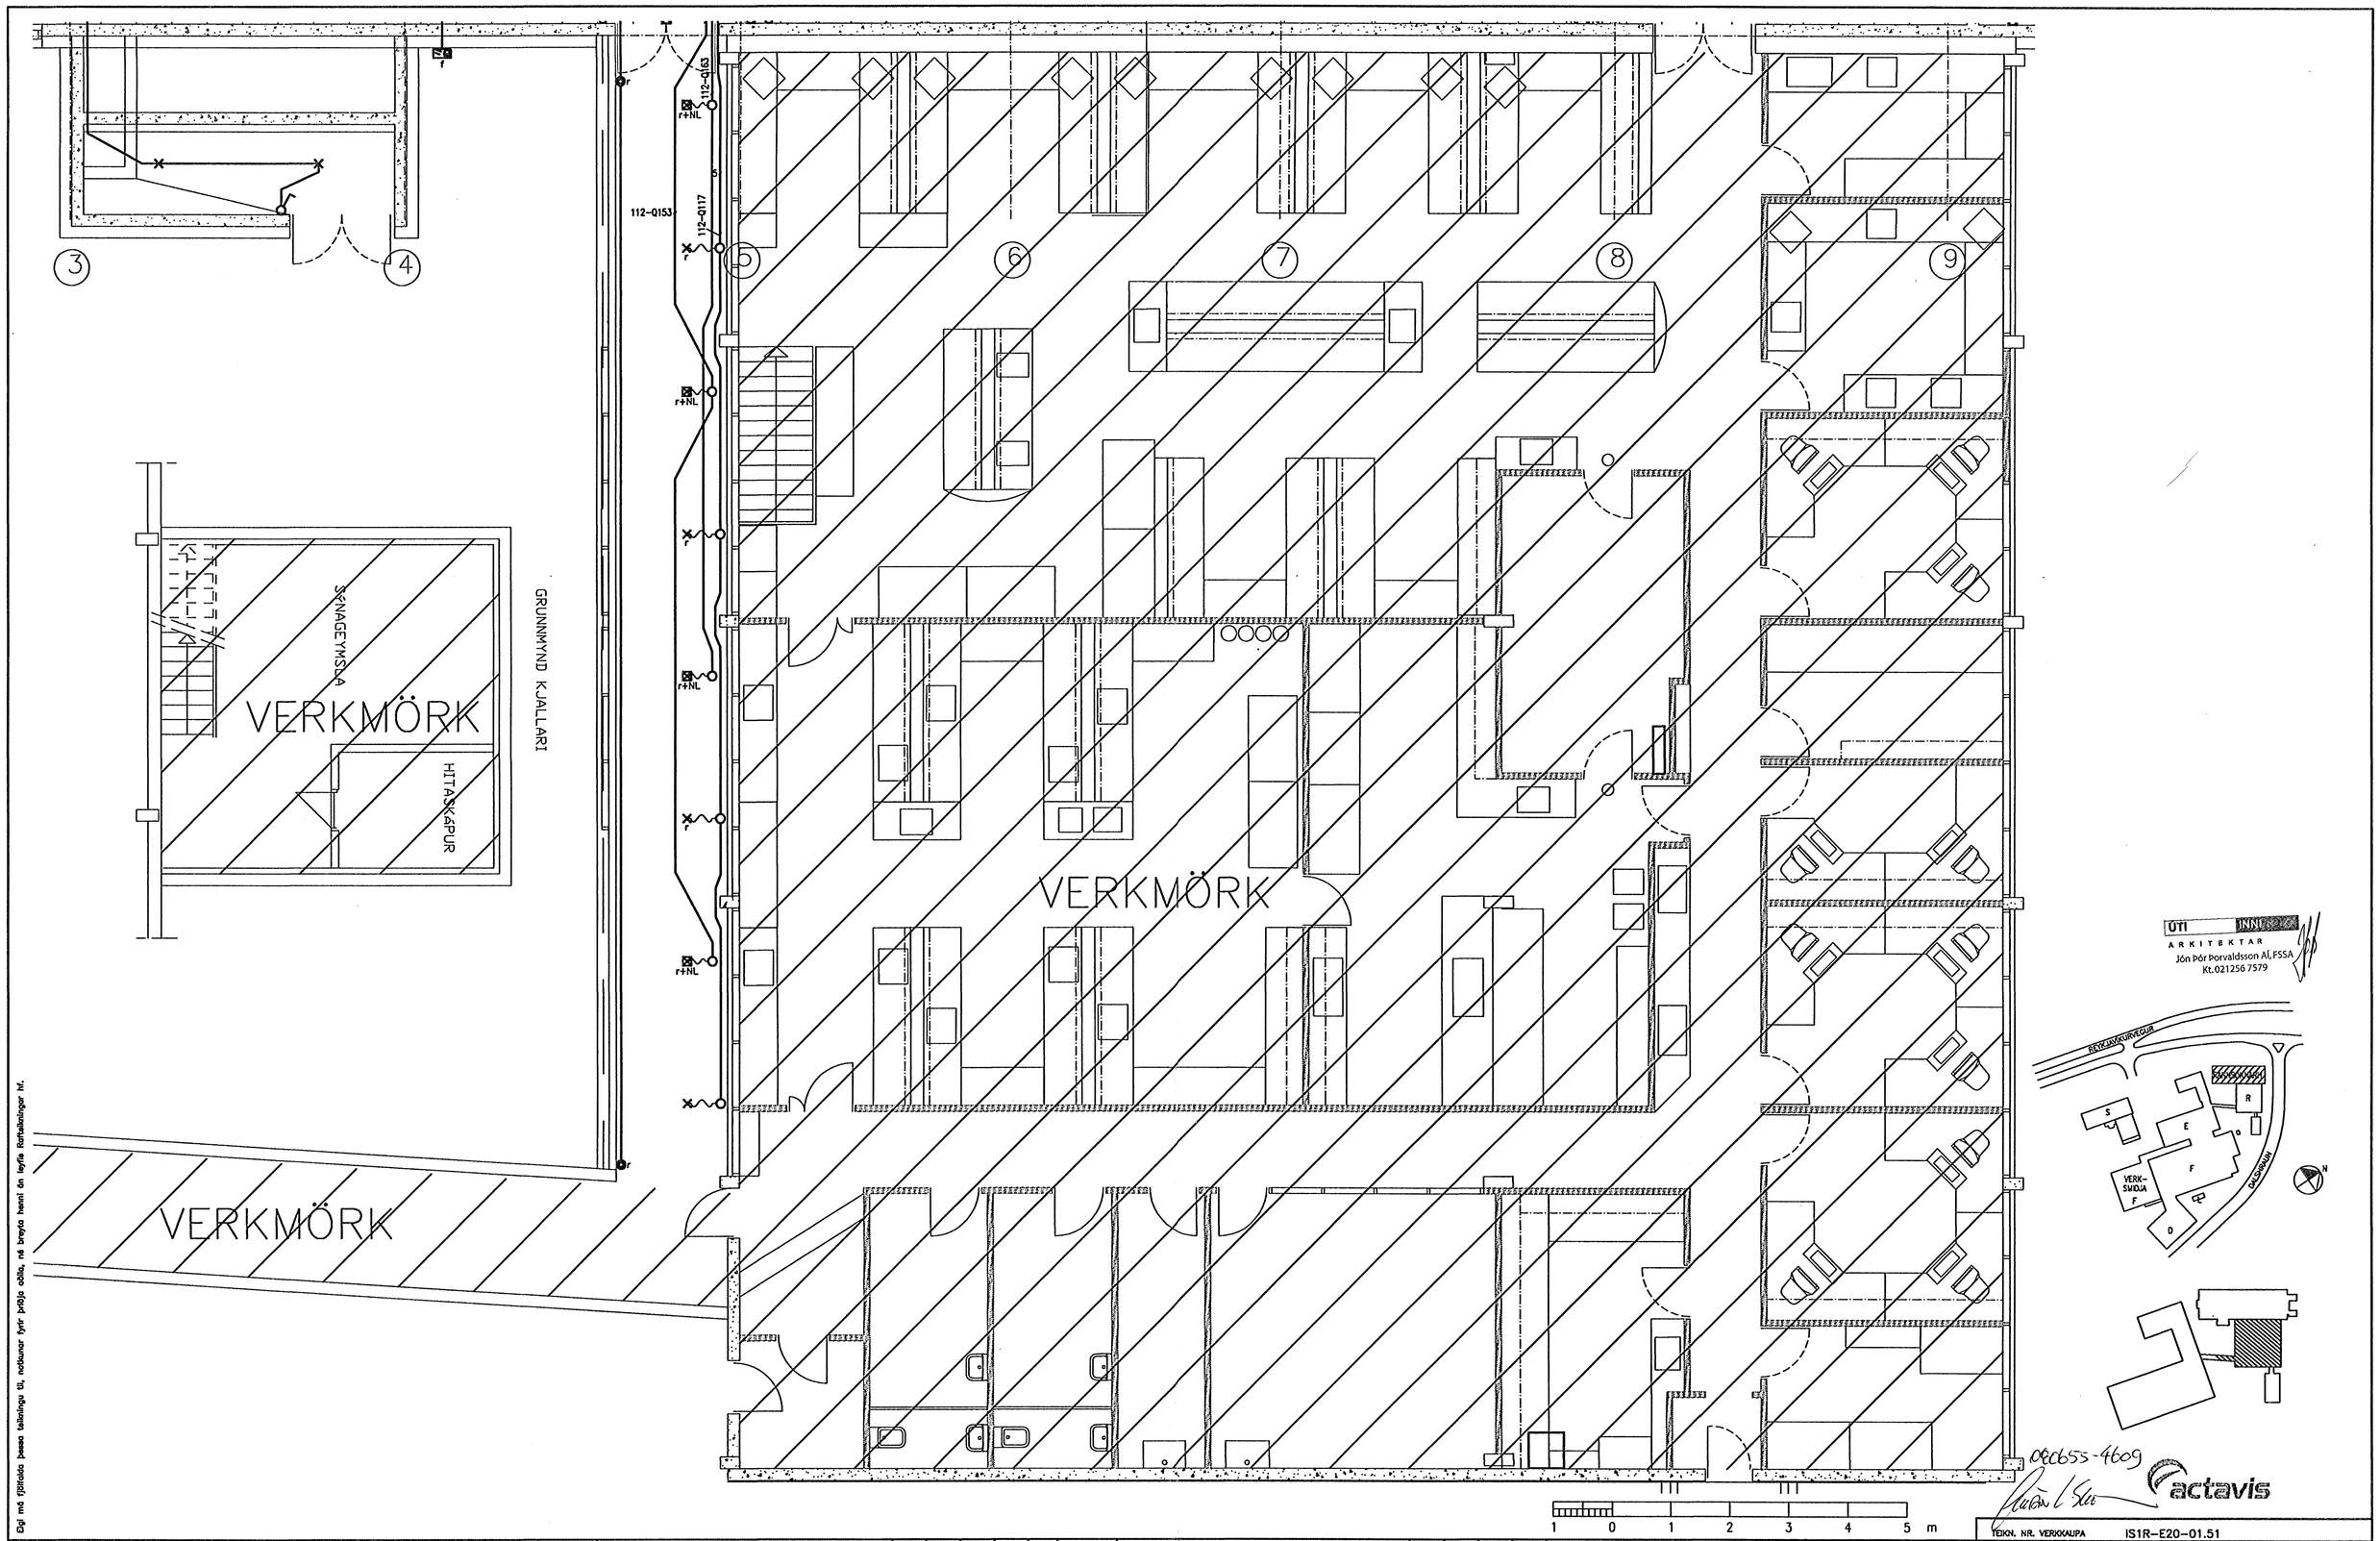

Eigi má fjölfalda þessa teikningu til, notkunar fyrir þriðja aðila, né breyta henni án leyfis Rafteikningar hf.

080655-4609

actavis

ÚTG.	DAGS.		TEIKN.	BREYTT	YFIRF.	SAMÞ.	ÚTG.	DAGS.		TEIKN.	BREYTT	YFIRF.	SAMÞ.
							X	07.10.01	REYNDARTEIKNING	GÆ	BIS		

HANNAÐ	KEG
TEIKN.	RÖJ
YFIRF.	HÞG
SAMÞ.	HG
VERKNR.	9701
GEYMSLUNR.	
DAGS.	05.09.30

RAFTEIKNING HF
RÁÐGJAFARVERKFRÆÐINGAR
CONSULTING ENGINEERS

TEIKN. NR. VERKKAUPA IS1R-E20-01.51

REYKJAVÍKURVEGUR 80, HFJ.

REYKJAVÍKURVEGUR 78 – HÚS R

1. HÆÐ – LÁGSPENNUKERFI – LÝSING

TEIKN. NR. 20.5.R151 NÆSTA TEIKN. NR. ÚTG. X