

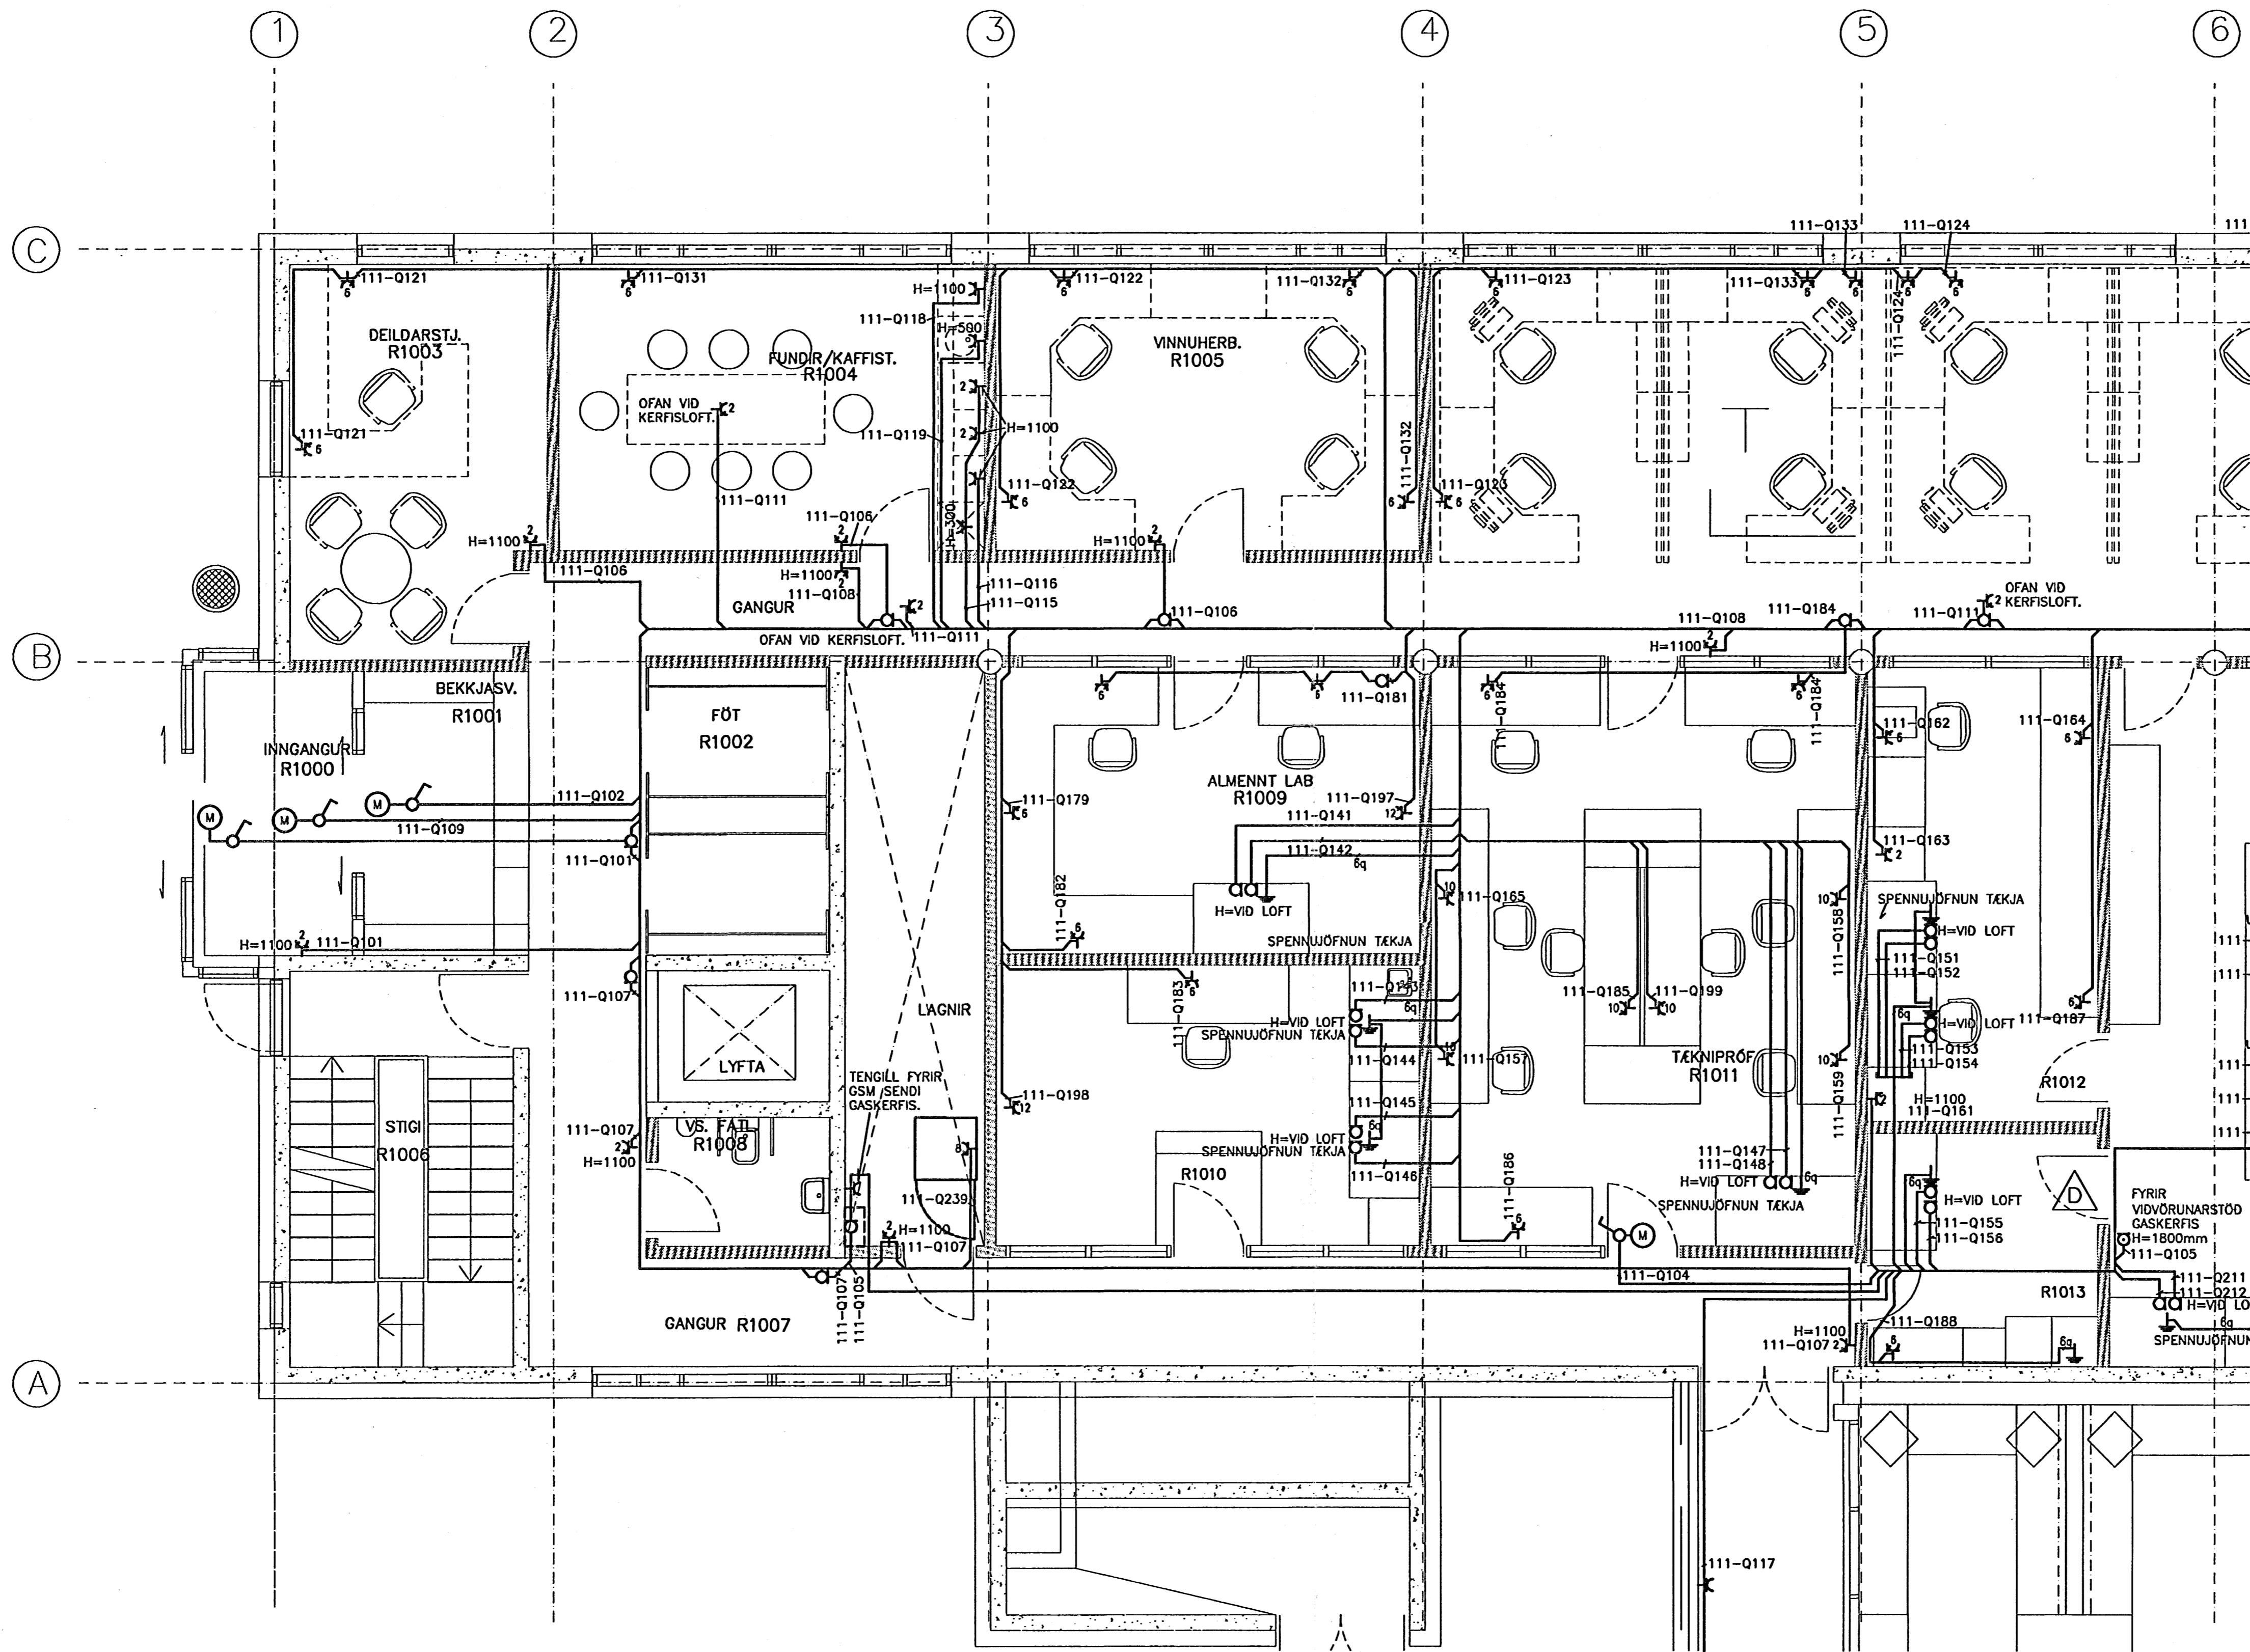
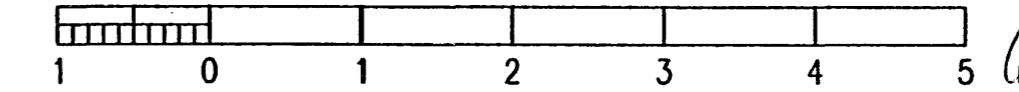



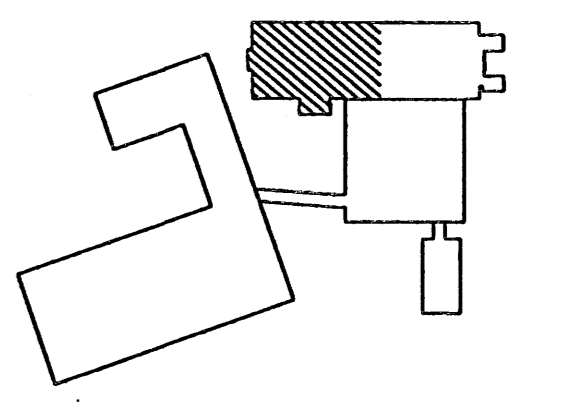

ÖTI INNI  
 ARKITEKTAR  
 Jón Þór Þorvaldsson AÍ, FSSA  
 Kt. 0212567579

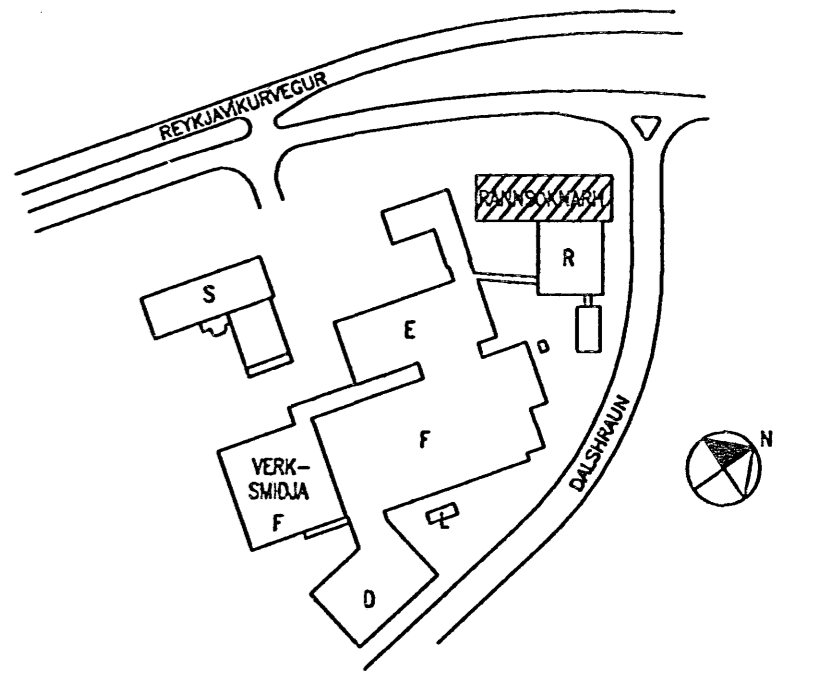

080655-4609  
*[Signature]*



ÖTQ.	DAGS.	TEKNI.	BREYTT	YFIRF.	SAMP.	ÖTQ.	DAGS.	TEKNI.	BREYTT	YFIRF.	SAMP.	DAGS.
X	07.10.01	REYNDARTEIKNING										
D	06.08.31	VIÐBÆTUR VEGNA GASKERFIS										
C	06.06.07	LOFTRÁSTIKERFI Í ANDDYRI										
B	06.03.14	UPS TENGLAGREINUM BREYTT O.FL										
A	06.02.03	BREYTINGAR VEGNA INNRETTINGA										

ÖTQ.	DAGS.	TEKNI.	BREYTT	YFIRF.	SAMP.	DAGS.
G.E	BIS	HANND	DGH	TEKNI.	RÖJ	
RÖJ	BIS	YFIRF.	HPG	TEKNI.	HPG	
RÖJ	BIS	HPG	GLS	SAMP.	HG	
DGH	DGH	HPG	HC	VERKBR.	9701	
RÖJ	DGH	HPG	HG	GENSLIÐAR.		

**RAFTEIKNING HF**  
 RÁÐGJAFARVERKFRÆÐINGAR  
 CONSULTING ENGINEERS



TEKNI. NR. VERKKAUPA IS1R-E20-01.03D  
**REYKJAVÍKURVEGUR 80, HFJ.**  
**R-RANNSÓKNARHÚS, NÝBYGGING**  
 1. HÆÐ - LÁGSPENNUKERFI - AFLDREIFING  
 TEKNI. NR. 20.5.R103 NESTA TEKNI. NR. ÖTQ. X