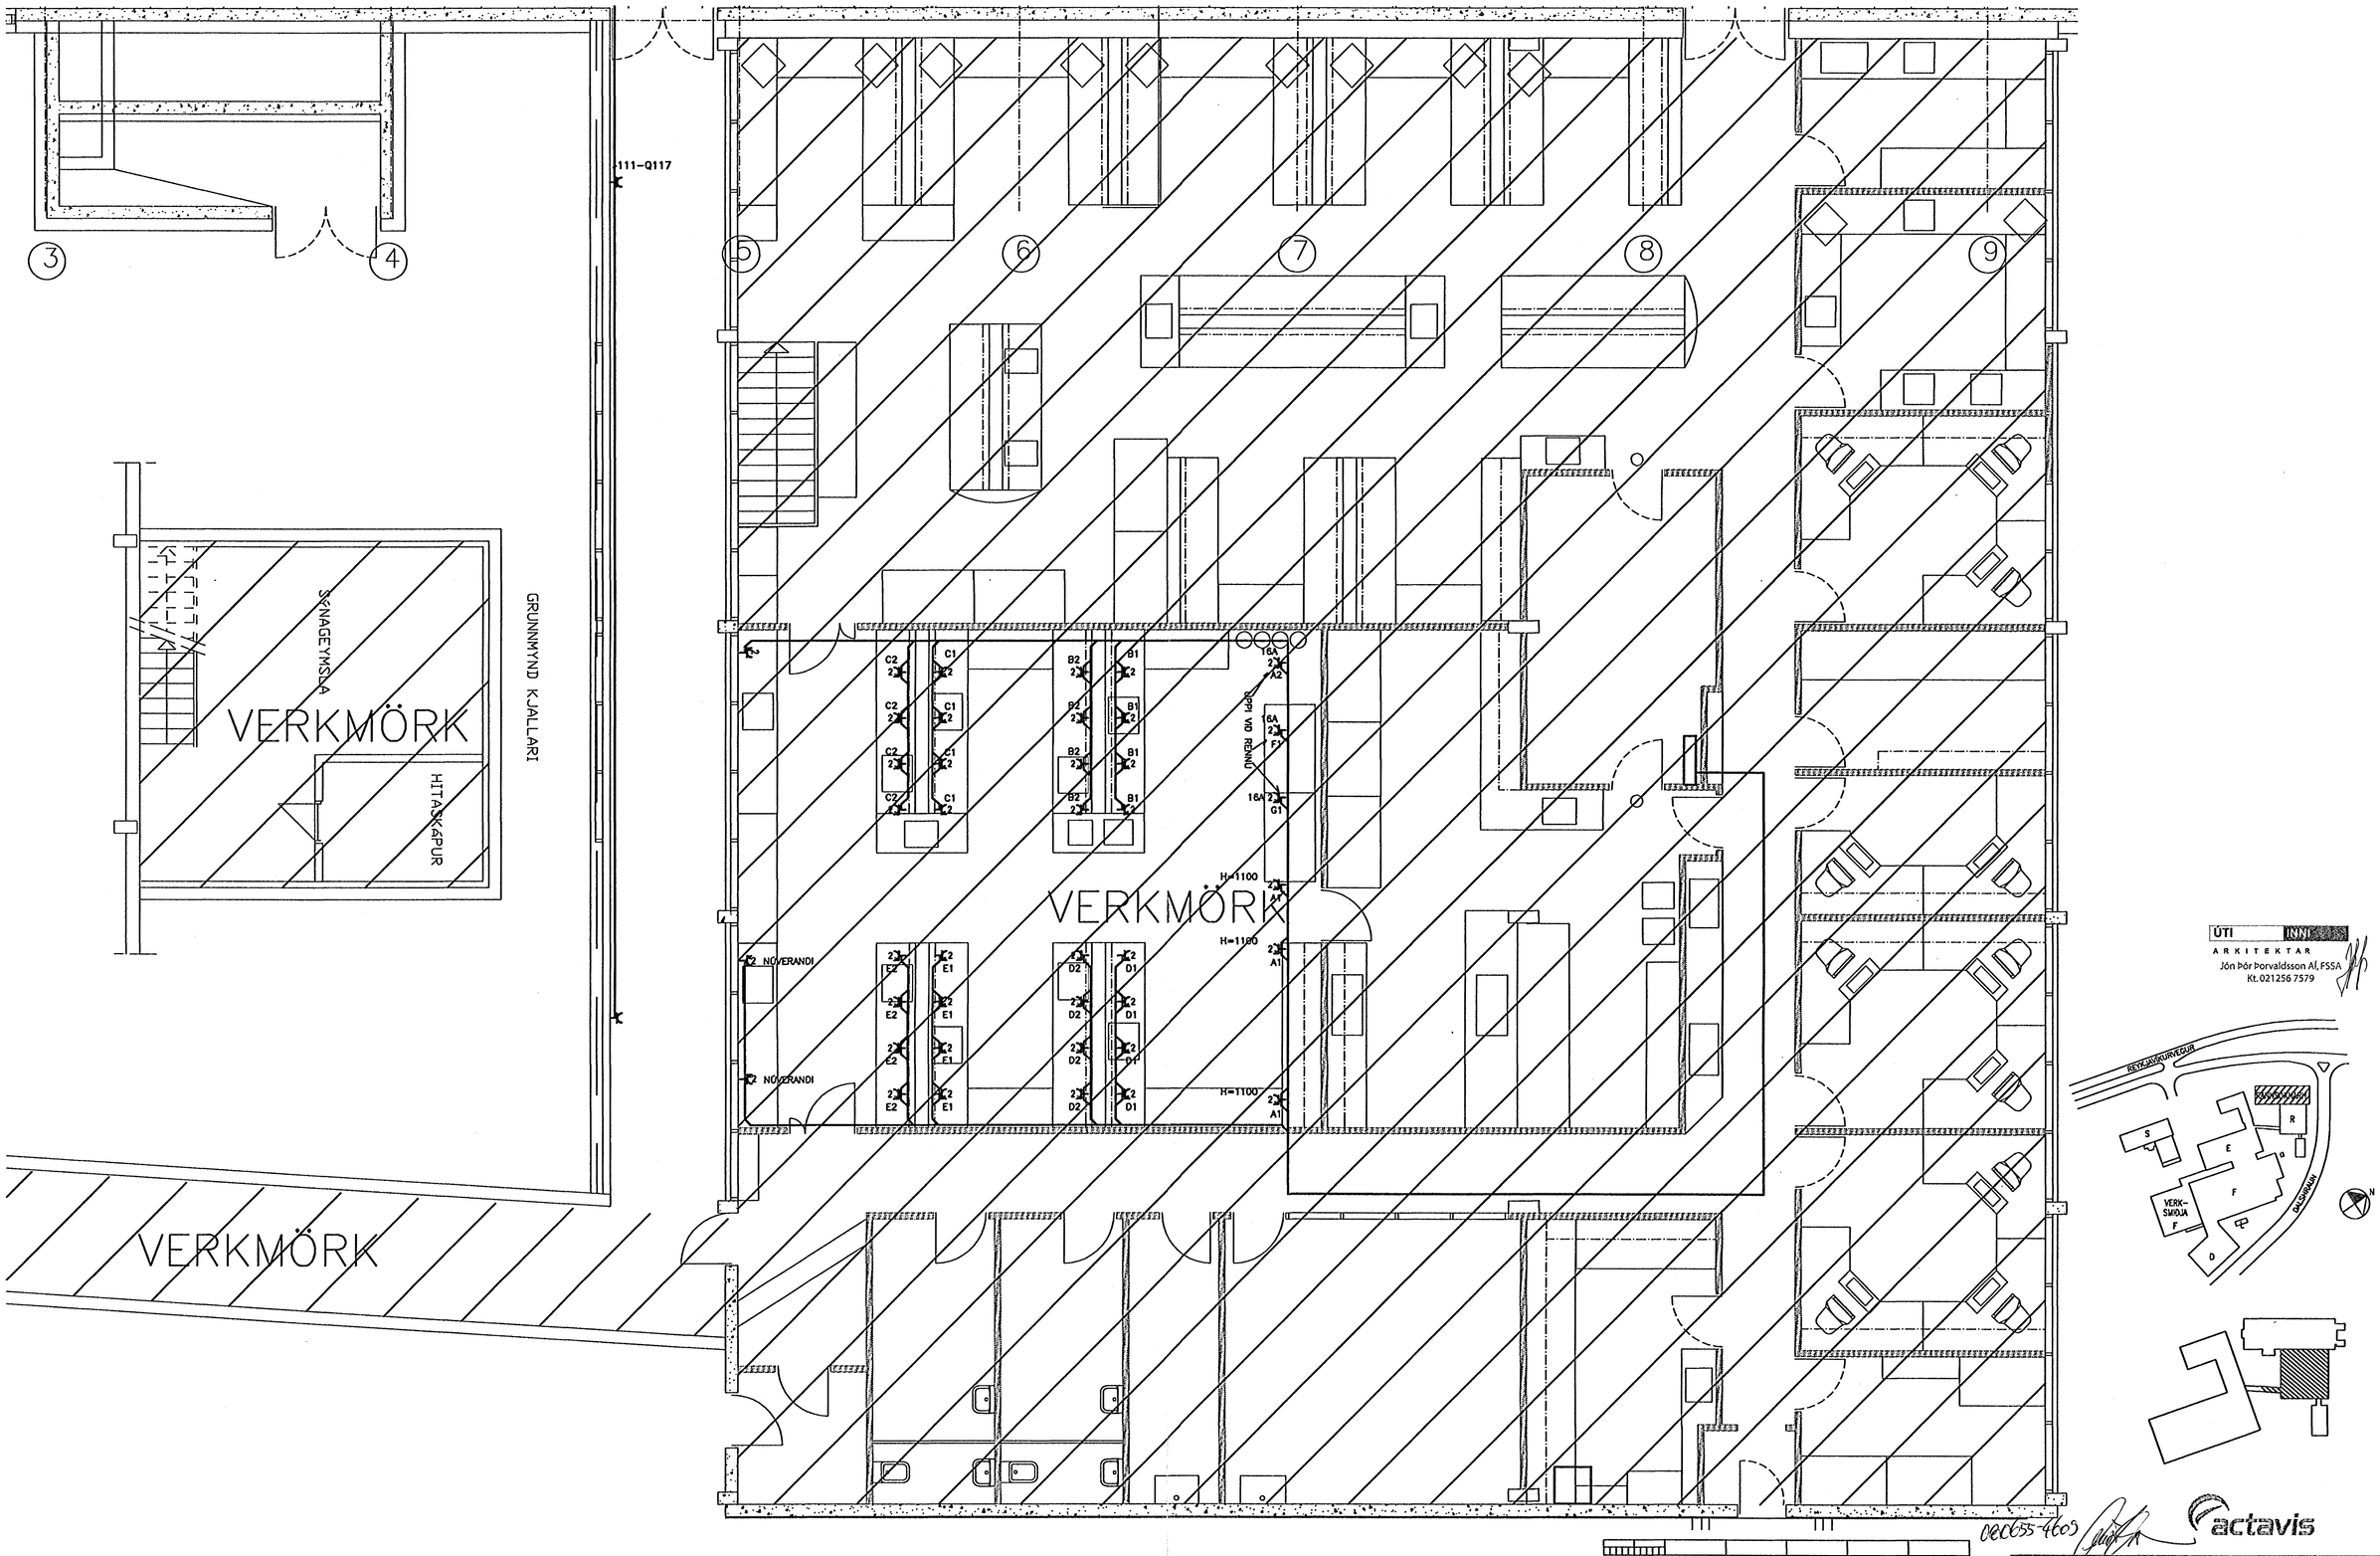


Eigi má fjölfalda þessa teikningu til, notkunar fyrir þriðja aðila, né breyta henni án leyfis Rafteikningar hf.

| ÚTG. | DAGS. | | TEIKN. | BREYTT | YFIRF. | SAMÞ. | ÚTG. | DAGS. | | TEIKN. | BREYTT | YFIRF. | SAMÞ. |
|---|---|---|---|---|---|---|---|---|---|---|---|---|---|
| | | | | | | | X | 07.10.01 | REYNDARTEIKNING | GÆ | BIS | | |
| | | | | | | | A | 05.09.30 | GANGI BÆTT VID | RÖJ | ÞGH | HÞG | HG |

| | |
|---|---|
| HANNAÐ | BIS |
| TEIKN. | RÖJ |
| YFIRF. | ÞGH |
| SAMÞ. | HG |
| VERKNR. | 9701 |
| GEYMSLUNR. | |
| DAGS. | 03.01.14 |

**RAFTEIKNING HF**
RÁÐGJAFARVERKFRÆÐINGAR
CONSULTING ENGINEERS

TEIKN. NR. VERKKAUPA IS1R-E20-01.01A

# REYKJAVÍKURVEGUR 80, HFJ.

## REYKJAVÍKURVEGUR 78 – HÚS R

1. HÆÐ – LÁGSPENNUKERFI – AFLDREIFING

TEIKN. NR. 20.5.R101 NÆSTA TEIKN. NR. ÚTG. X