

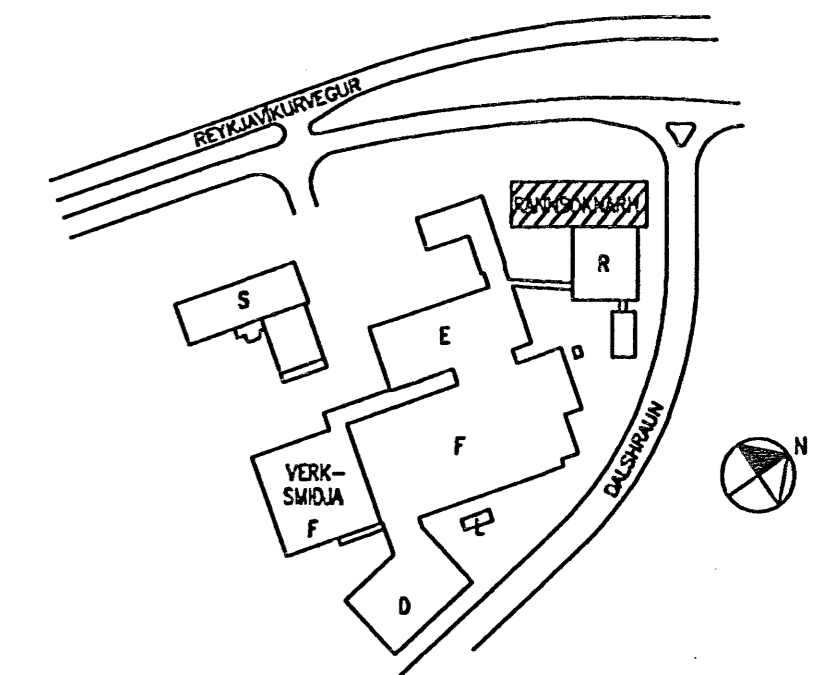


Egji má gíðræða þessa láshöngu til notkunar fyrir þrójöfni, né breyta henni án leyfis Rafteikningar hf.

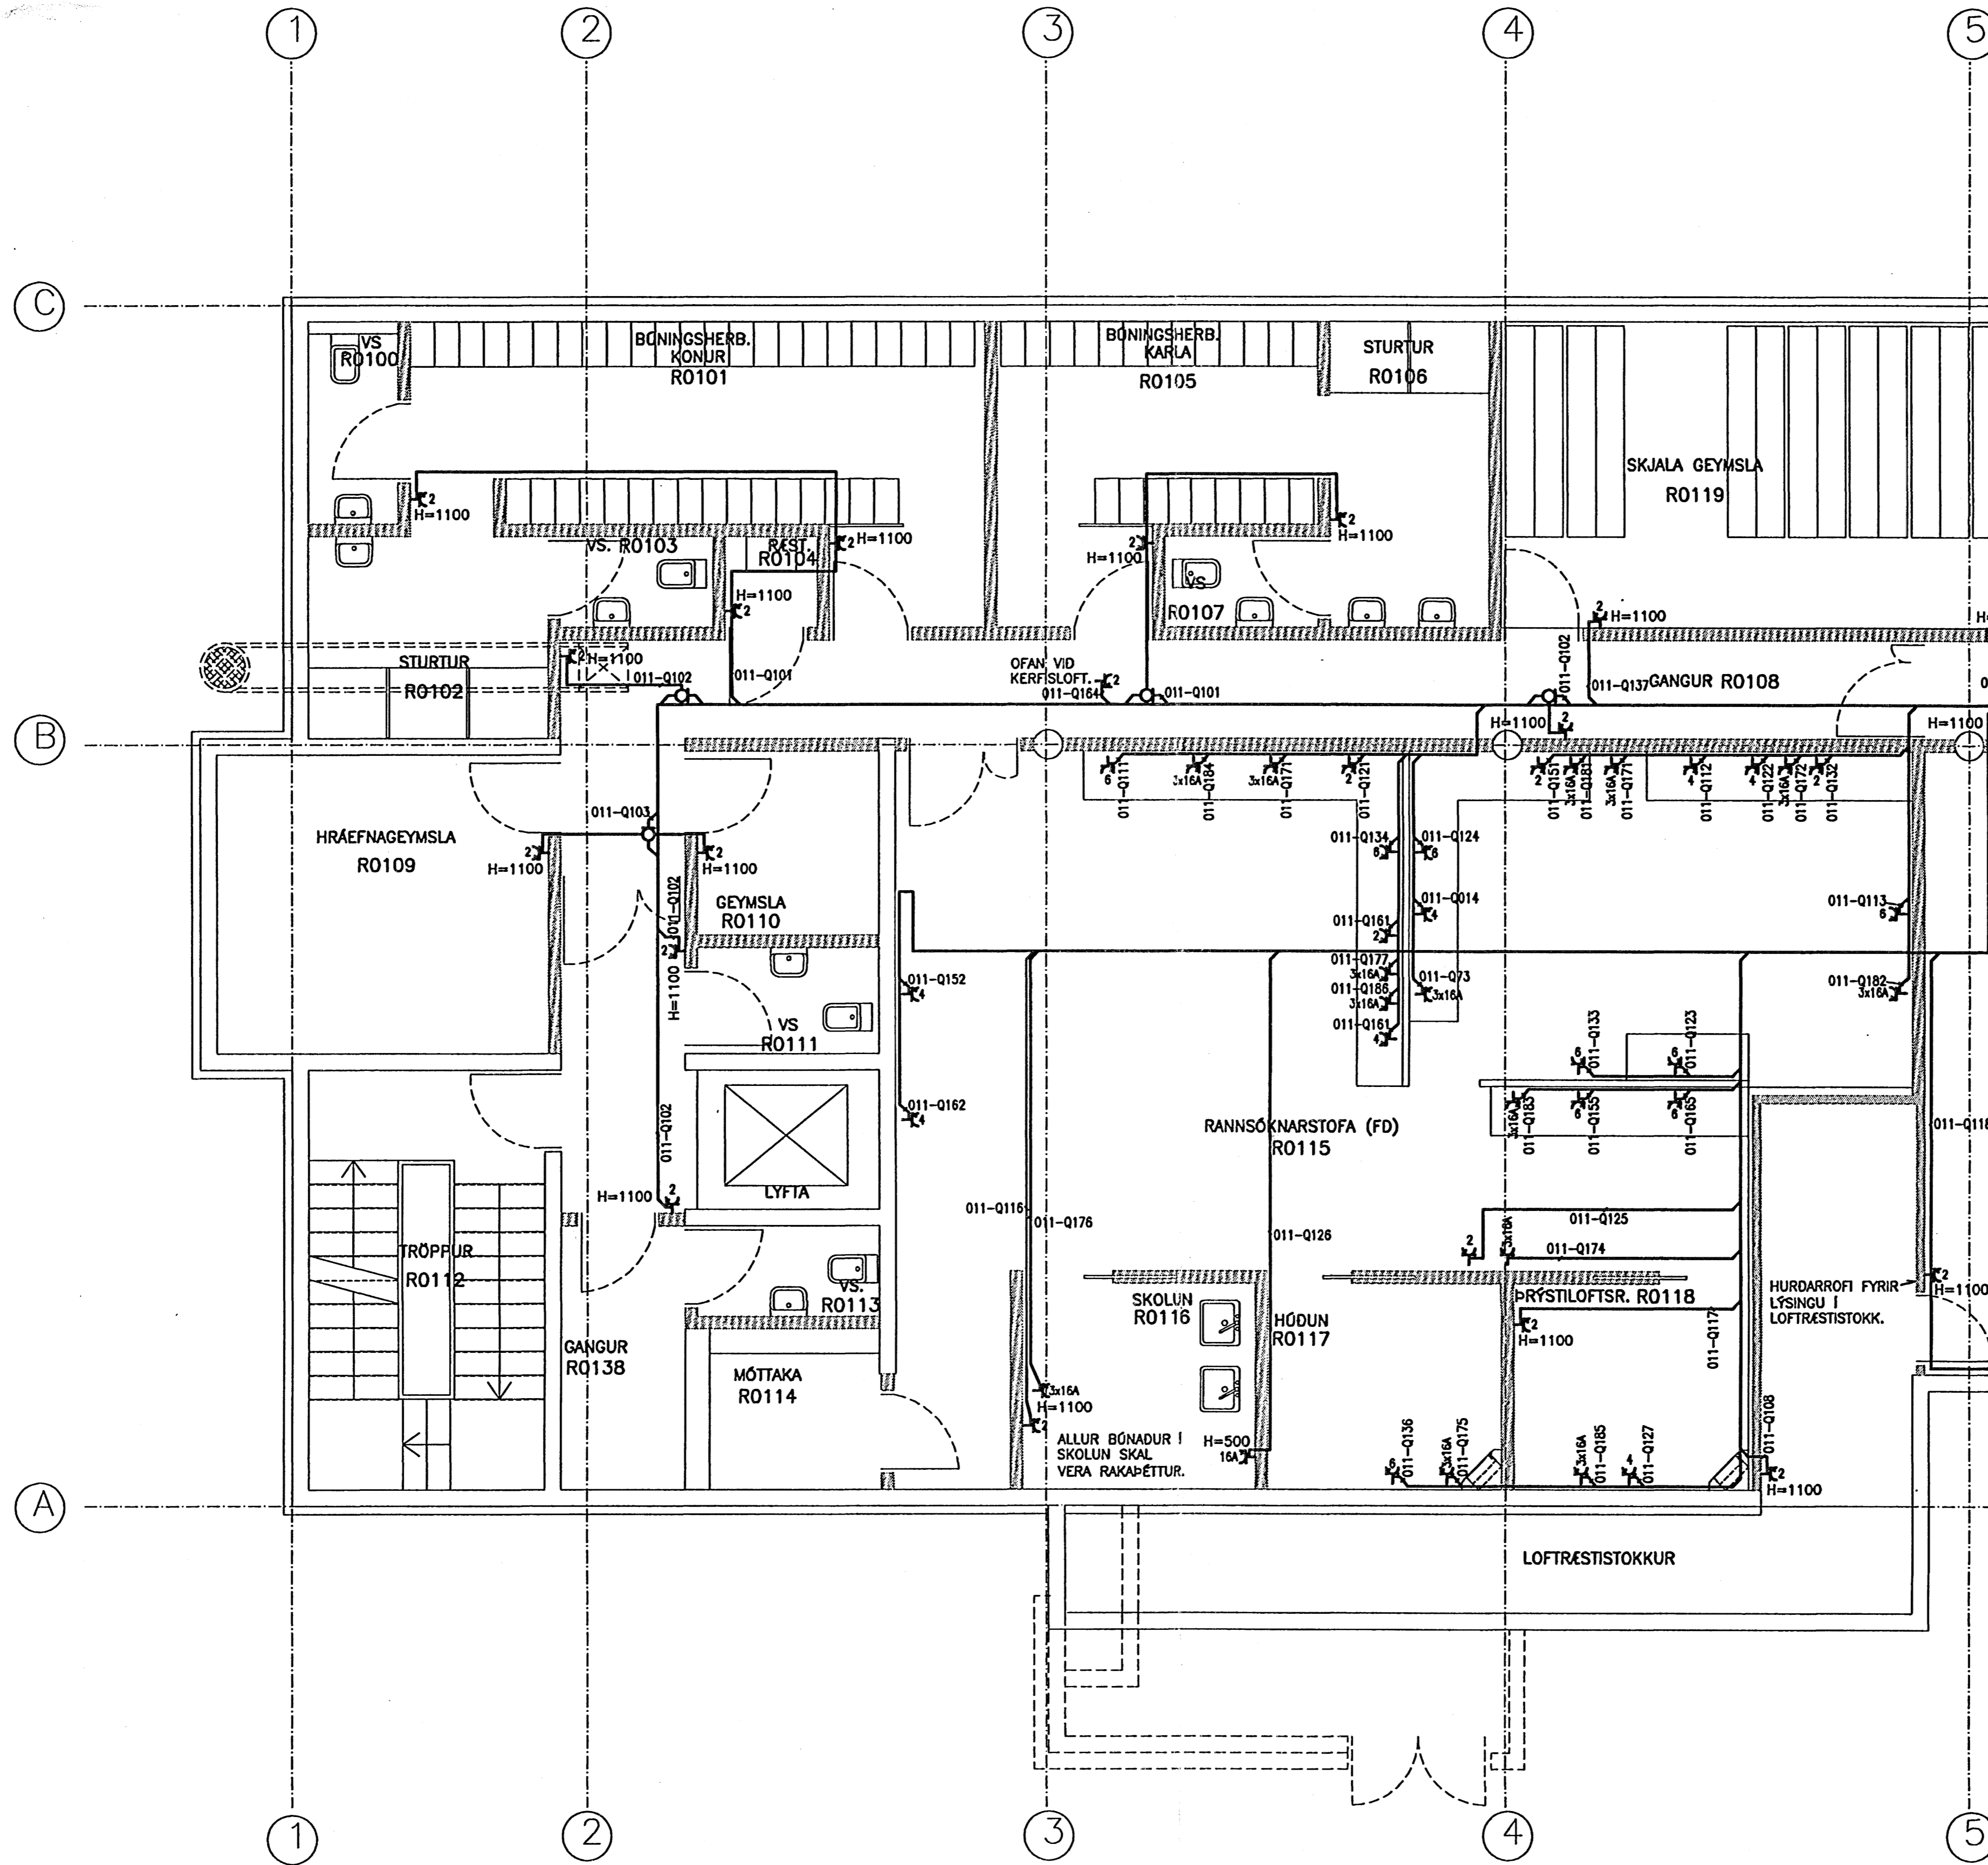


ÚTI INNI
 ARKITEKTAR
 Jón Þór Þorvaldsson AÍ, FSSA
 Kt. 021256 7579

0826554609
 Anna L. Steinar

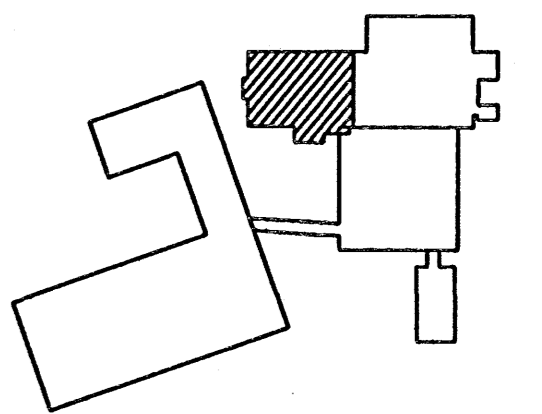

actavis hf

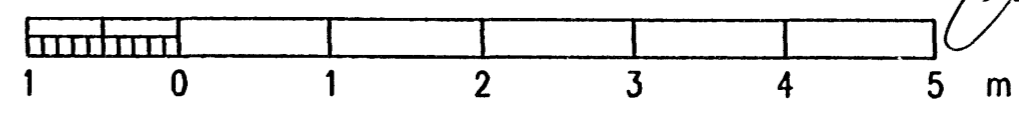

ÓTG.	DAGS.	TEKNI.	BREYTT	YFRF.	SAÐP.	ÓTG.	DAGS.	TEKNI.	BREYTT	YFRF.	SAÐP.	DAGS.
X	07.10.01	REYNDARTEIKNING				GE	BIS	HPG	HPG			
C	06.10.06	BREYTING I PRÓUNARRANNSÓKNARSTOFU				RÖJ	BIS	HPG	HPG			
B	06.03.09	UPS TENGLAGREINUM BREYTT				BGH	BGH	HPG	HPG			
A	06.02.03	MERKINGAR Á HÆÐ TENGLA				RÖJ	BGH	HPG	HPG			
												05.09.30

RAFTEIKNING HF
 RÁÐGJAFARVERKFRÆÐINGAR
 CONSULTING ENGINEERS



TEKNI. NR. VERKAUÐA IS1R-E20-00.03C
REYKJAVÍKURVEGUR 80, HFJ.
 R-RANNSÓKNARHÚS, NÝBYGGING
 KJALLARI - LÁGSPENNUKERFI - AFLDREIFING
 TEKNI. NR. 20.5.R003 NESTA TEKNI. NR. ÓTG. X