
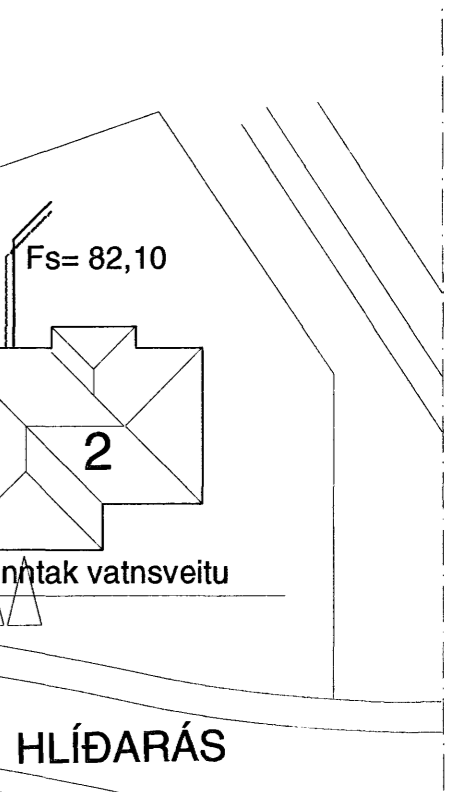


GRUNNMYND, botnlagnir 1:50

AFSTÖÐUMYND 1:500

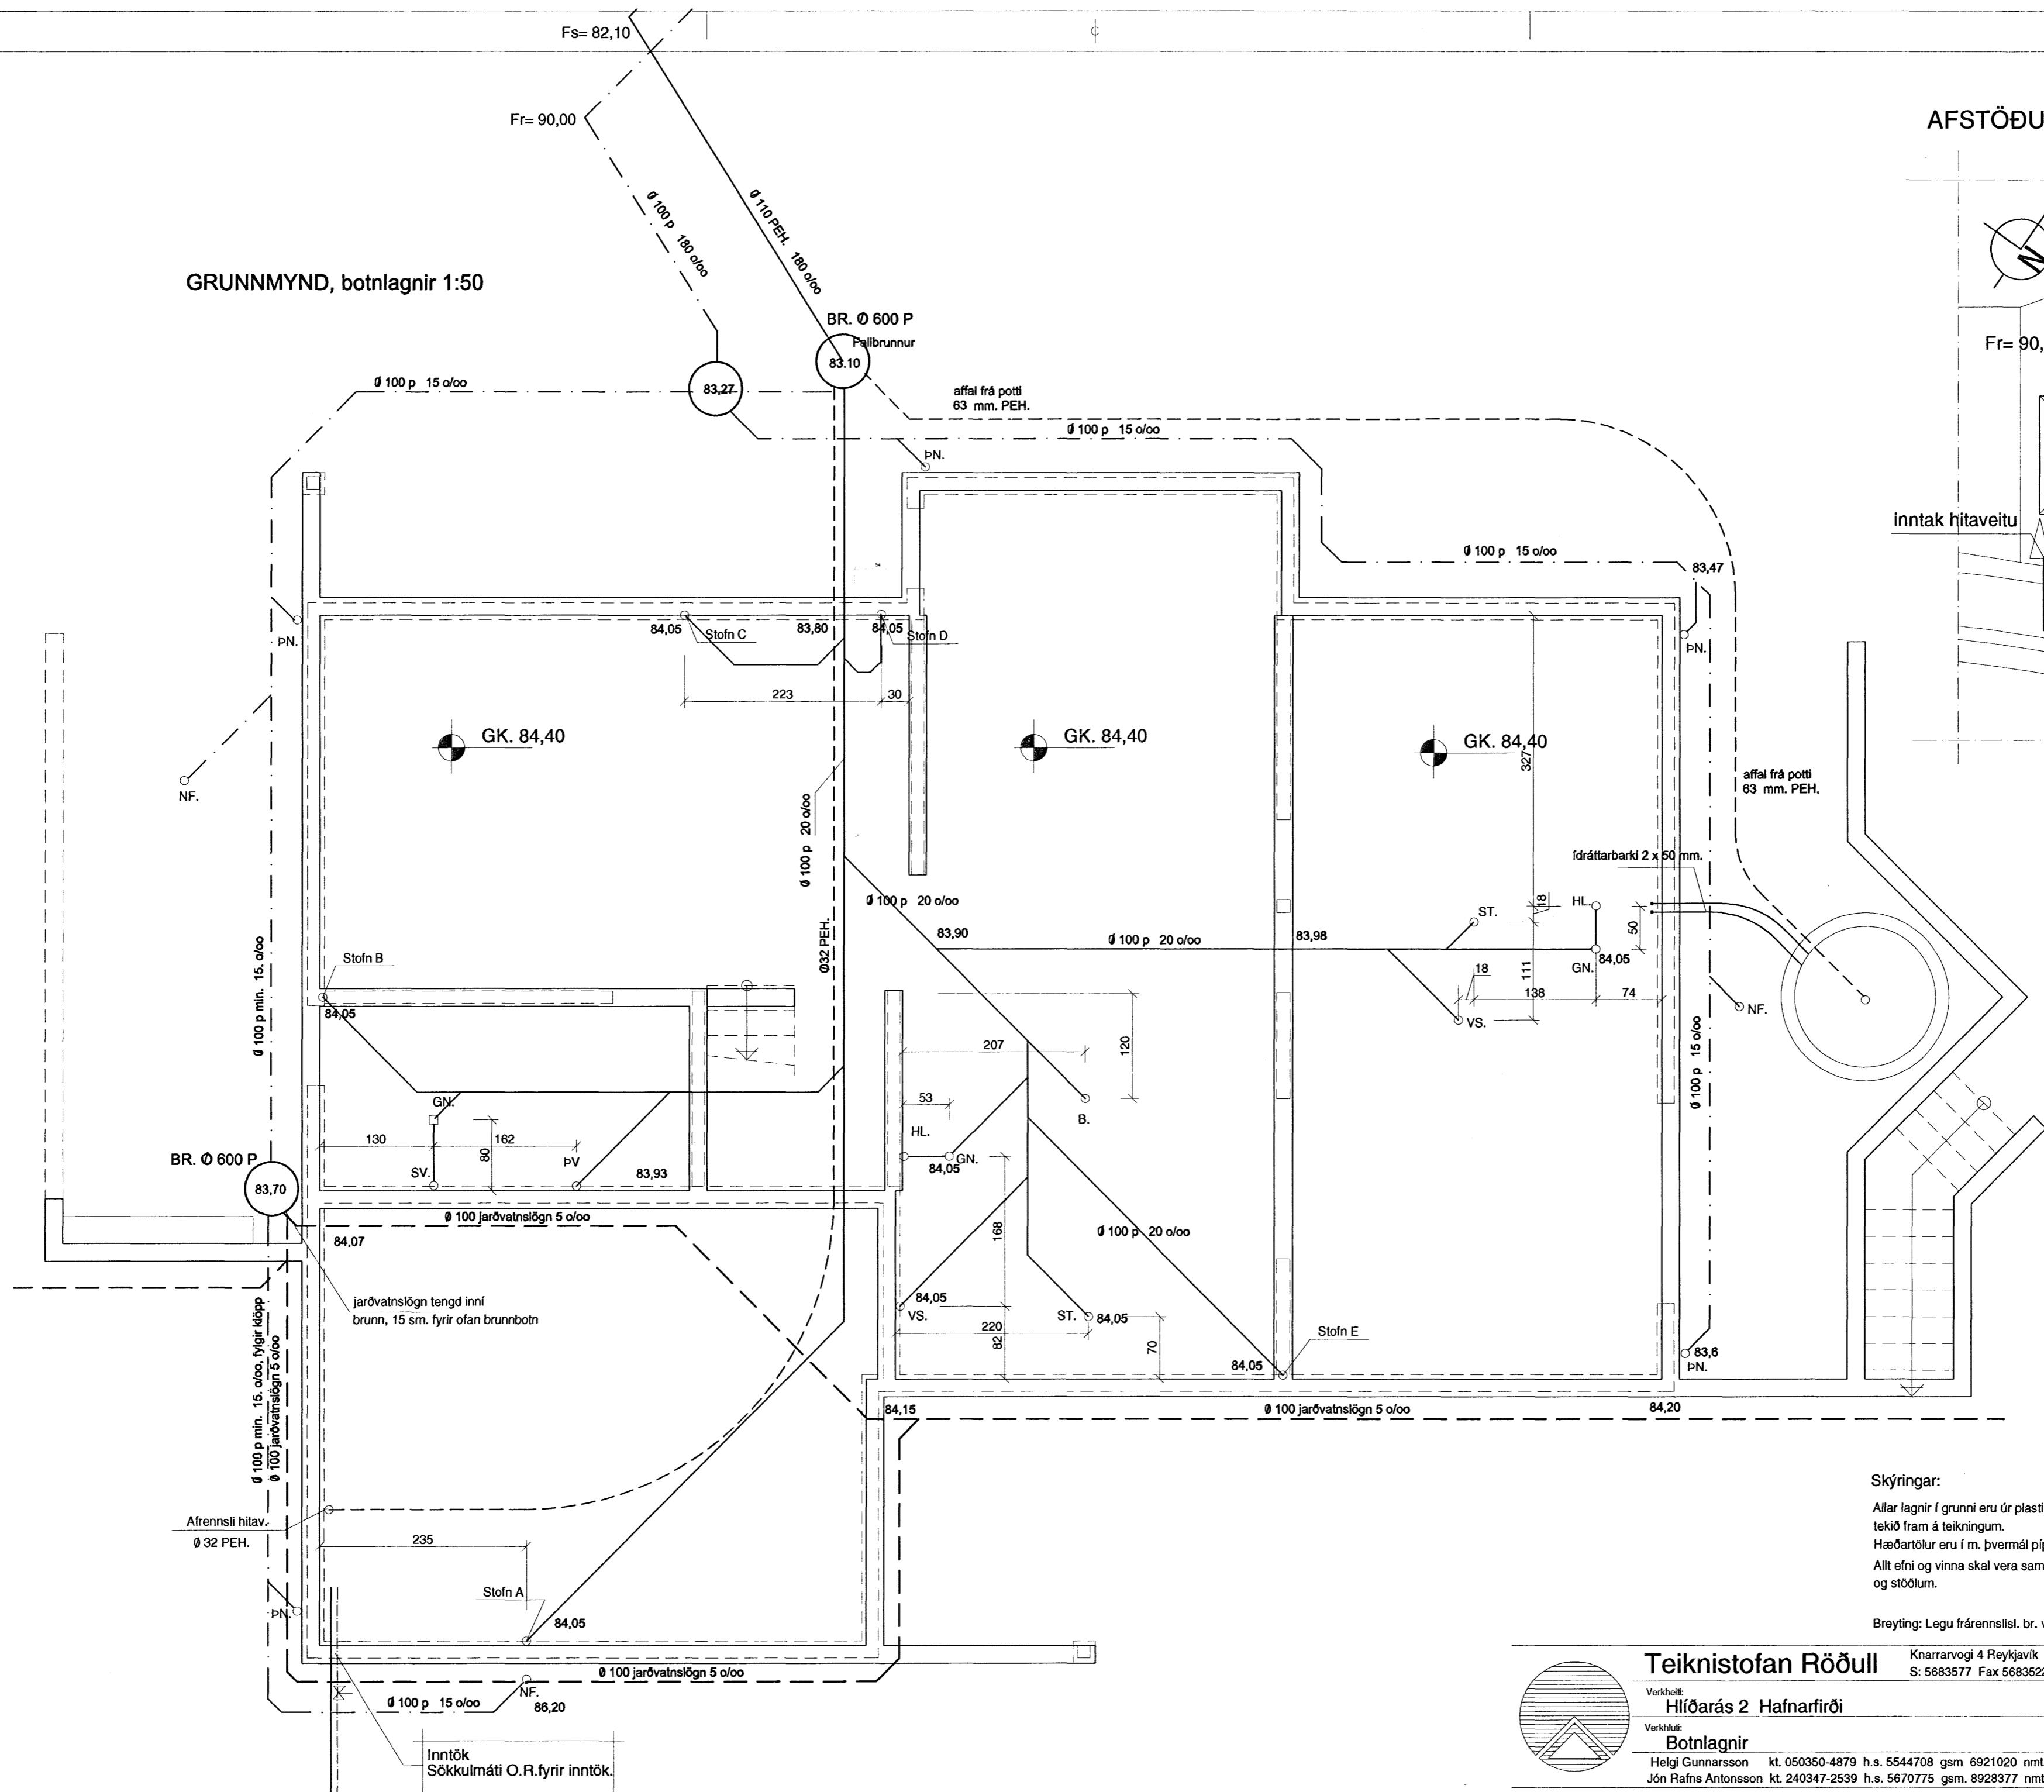

Samykkt þann
31 OKT. 2007
Byggingfulltrúinn í Hafnarfirði
F.h. Sigurbjartur Halldórsson

Skýringar:
Allar lagnir í grunnri eru úr plasti nema annað sé tekið fram á teikningum.
Hæðartölur eru í m. þvermál pípa í mm. önnur mál í sm.
Allt efni og vinna skal vera samkvæmt gildandi reglugerðum og stöðlum.

Breyting: Legu frárennsli. br. vegna legu klappar

Teiknistofan Röðull
 Knarrarvogi 4 Reykjavík
 S: 5683577 Fax 5683522

Verkefni: **Hlíðarás 2 Hafnarfirði**
 Verkhúsi: **Botnlagnir**

Helgi Gunnarsson kt. 050350-4879 h.s. 5544708 gsm 6921020 nmt. 8533489
 Jón Rafns Antonsson kt. 240347-2539 h.s. 5670775 gsm. 8928377 nmt. 8528377

Mkv. 1:50	Hannað: hg
Dags: júní 2007	Teiknað: hg
Breytt: sept 2007	Yfirfandi: hg
Breytt:	Fjöldi blaða 4
Breytt:	Blað nr. 301