


GRUNNMYND 1:50
 Vatnslagnir 1. hæð

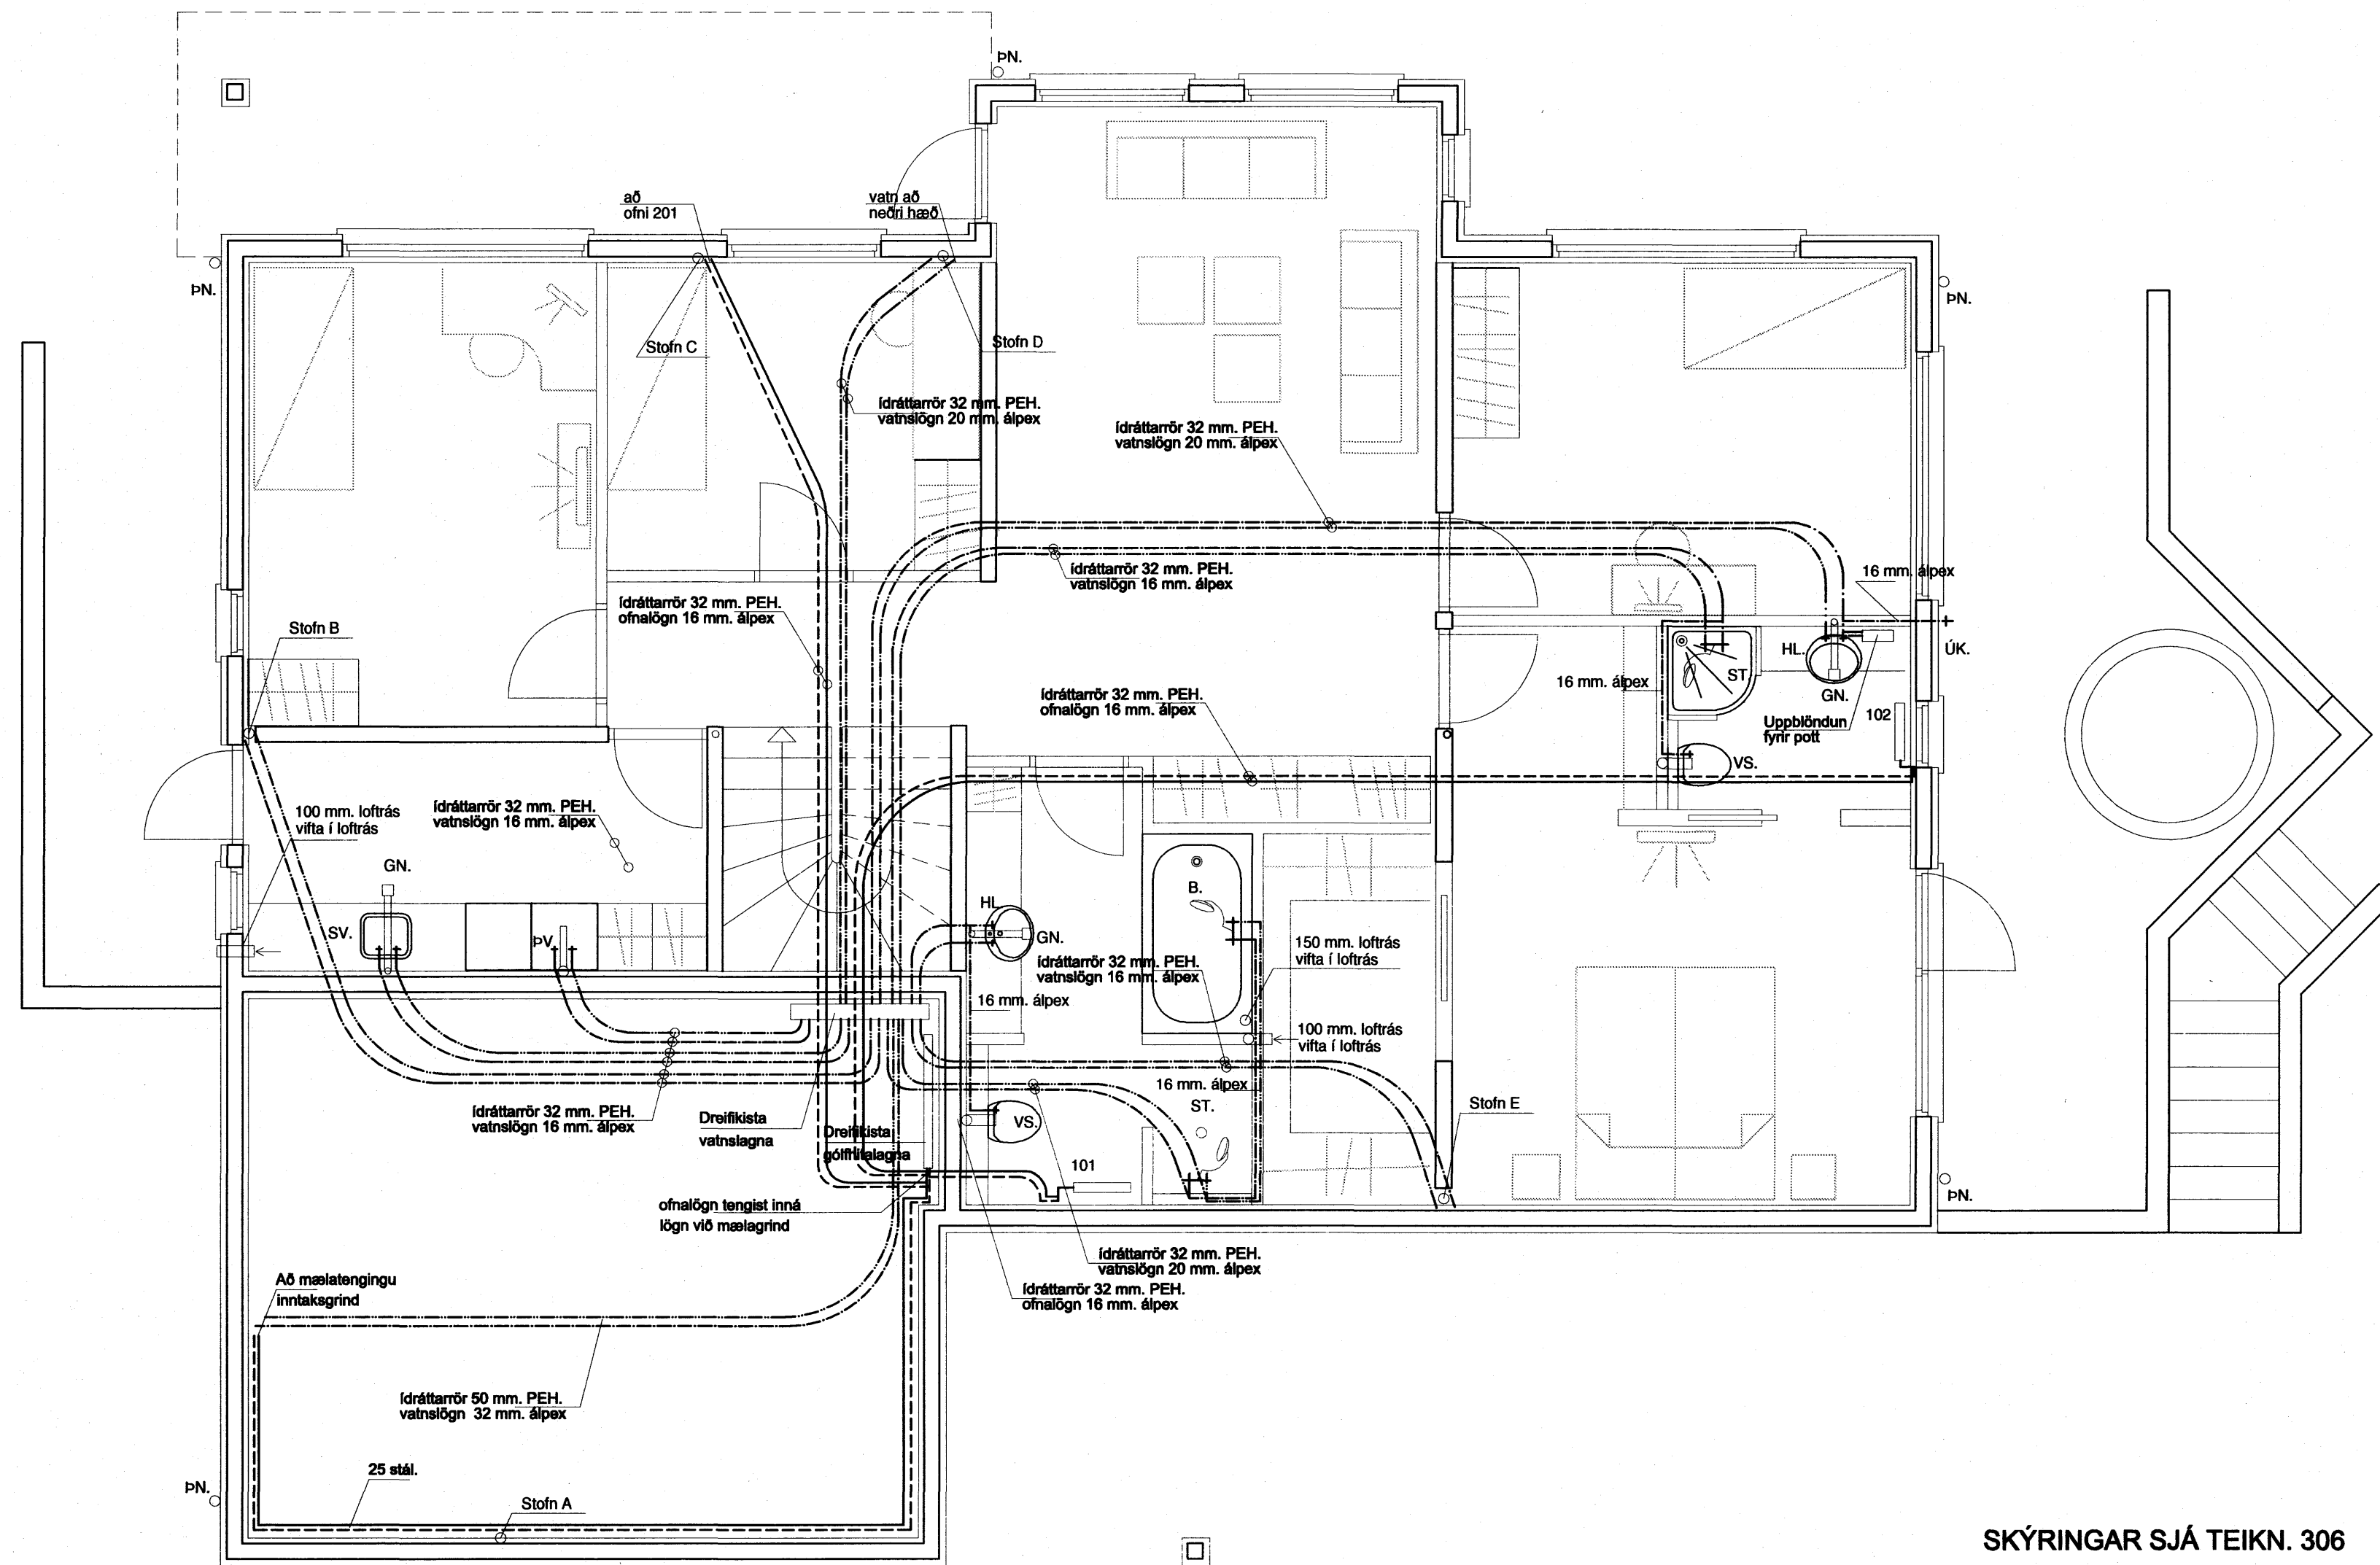


Samþykkt þann
 31 OKT. 2007

Byggingfulltrúinn í Hafnarfirði
 F.h.Sigurbjartur Halldórsson

SKÝRINGAR SJÁ TEIKN. 306

Breyting: 13 ágúst 2007
 Dreifiskista gólfhitilagna færð.

Breyting, sept 2007
 Breyting: 32 mm álþex, fæðing að dreifiskistu
 vatnslagna, sett undir botnplötu, í stað þess að
 vera á vegg í lægnakjallara.

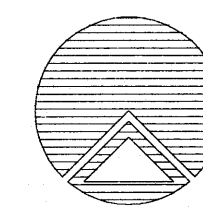

Teiknistofan Röðull

Knarrarvogi 4 Reykjavík
 S: 5683577 Fax 5683522

Verkhúsi:
 Hlíðarás 2 Hafnarfirði

Verkhúsi:
 Vatns og frárennslis. 1.hæð

Helgi Gunnarsson kt. 050350-4879 h.s. 5544708 gsm 6921020 nmt. 8533489
 Jón Rafns Antonsson kt. 240347-2539 h.s. 5670775 gsm. 8928377 nmt. 8528377

Mkv. 1:50	Hannað: hg
Dags: júní 2007	Teiknað: hg
Breytt: 13 ágúst 2007	Yfirfarið: hg
Breytt:	Fjöldi blaða 6
Breytt:	Blað nr. 302

Jon Þórh. M.