



Grunnmynd
Mkv. 1:50

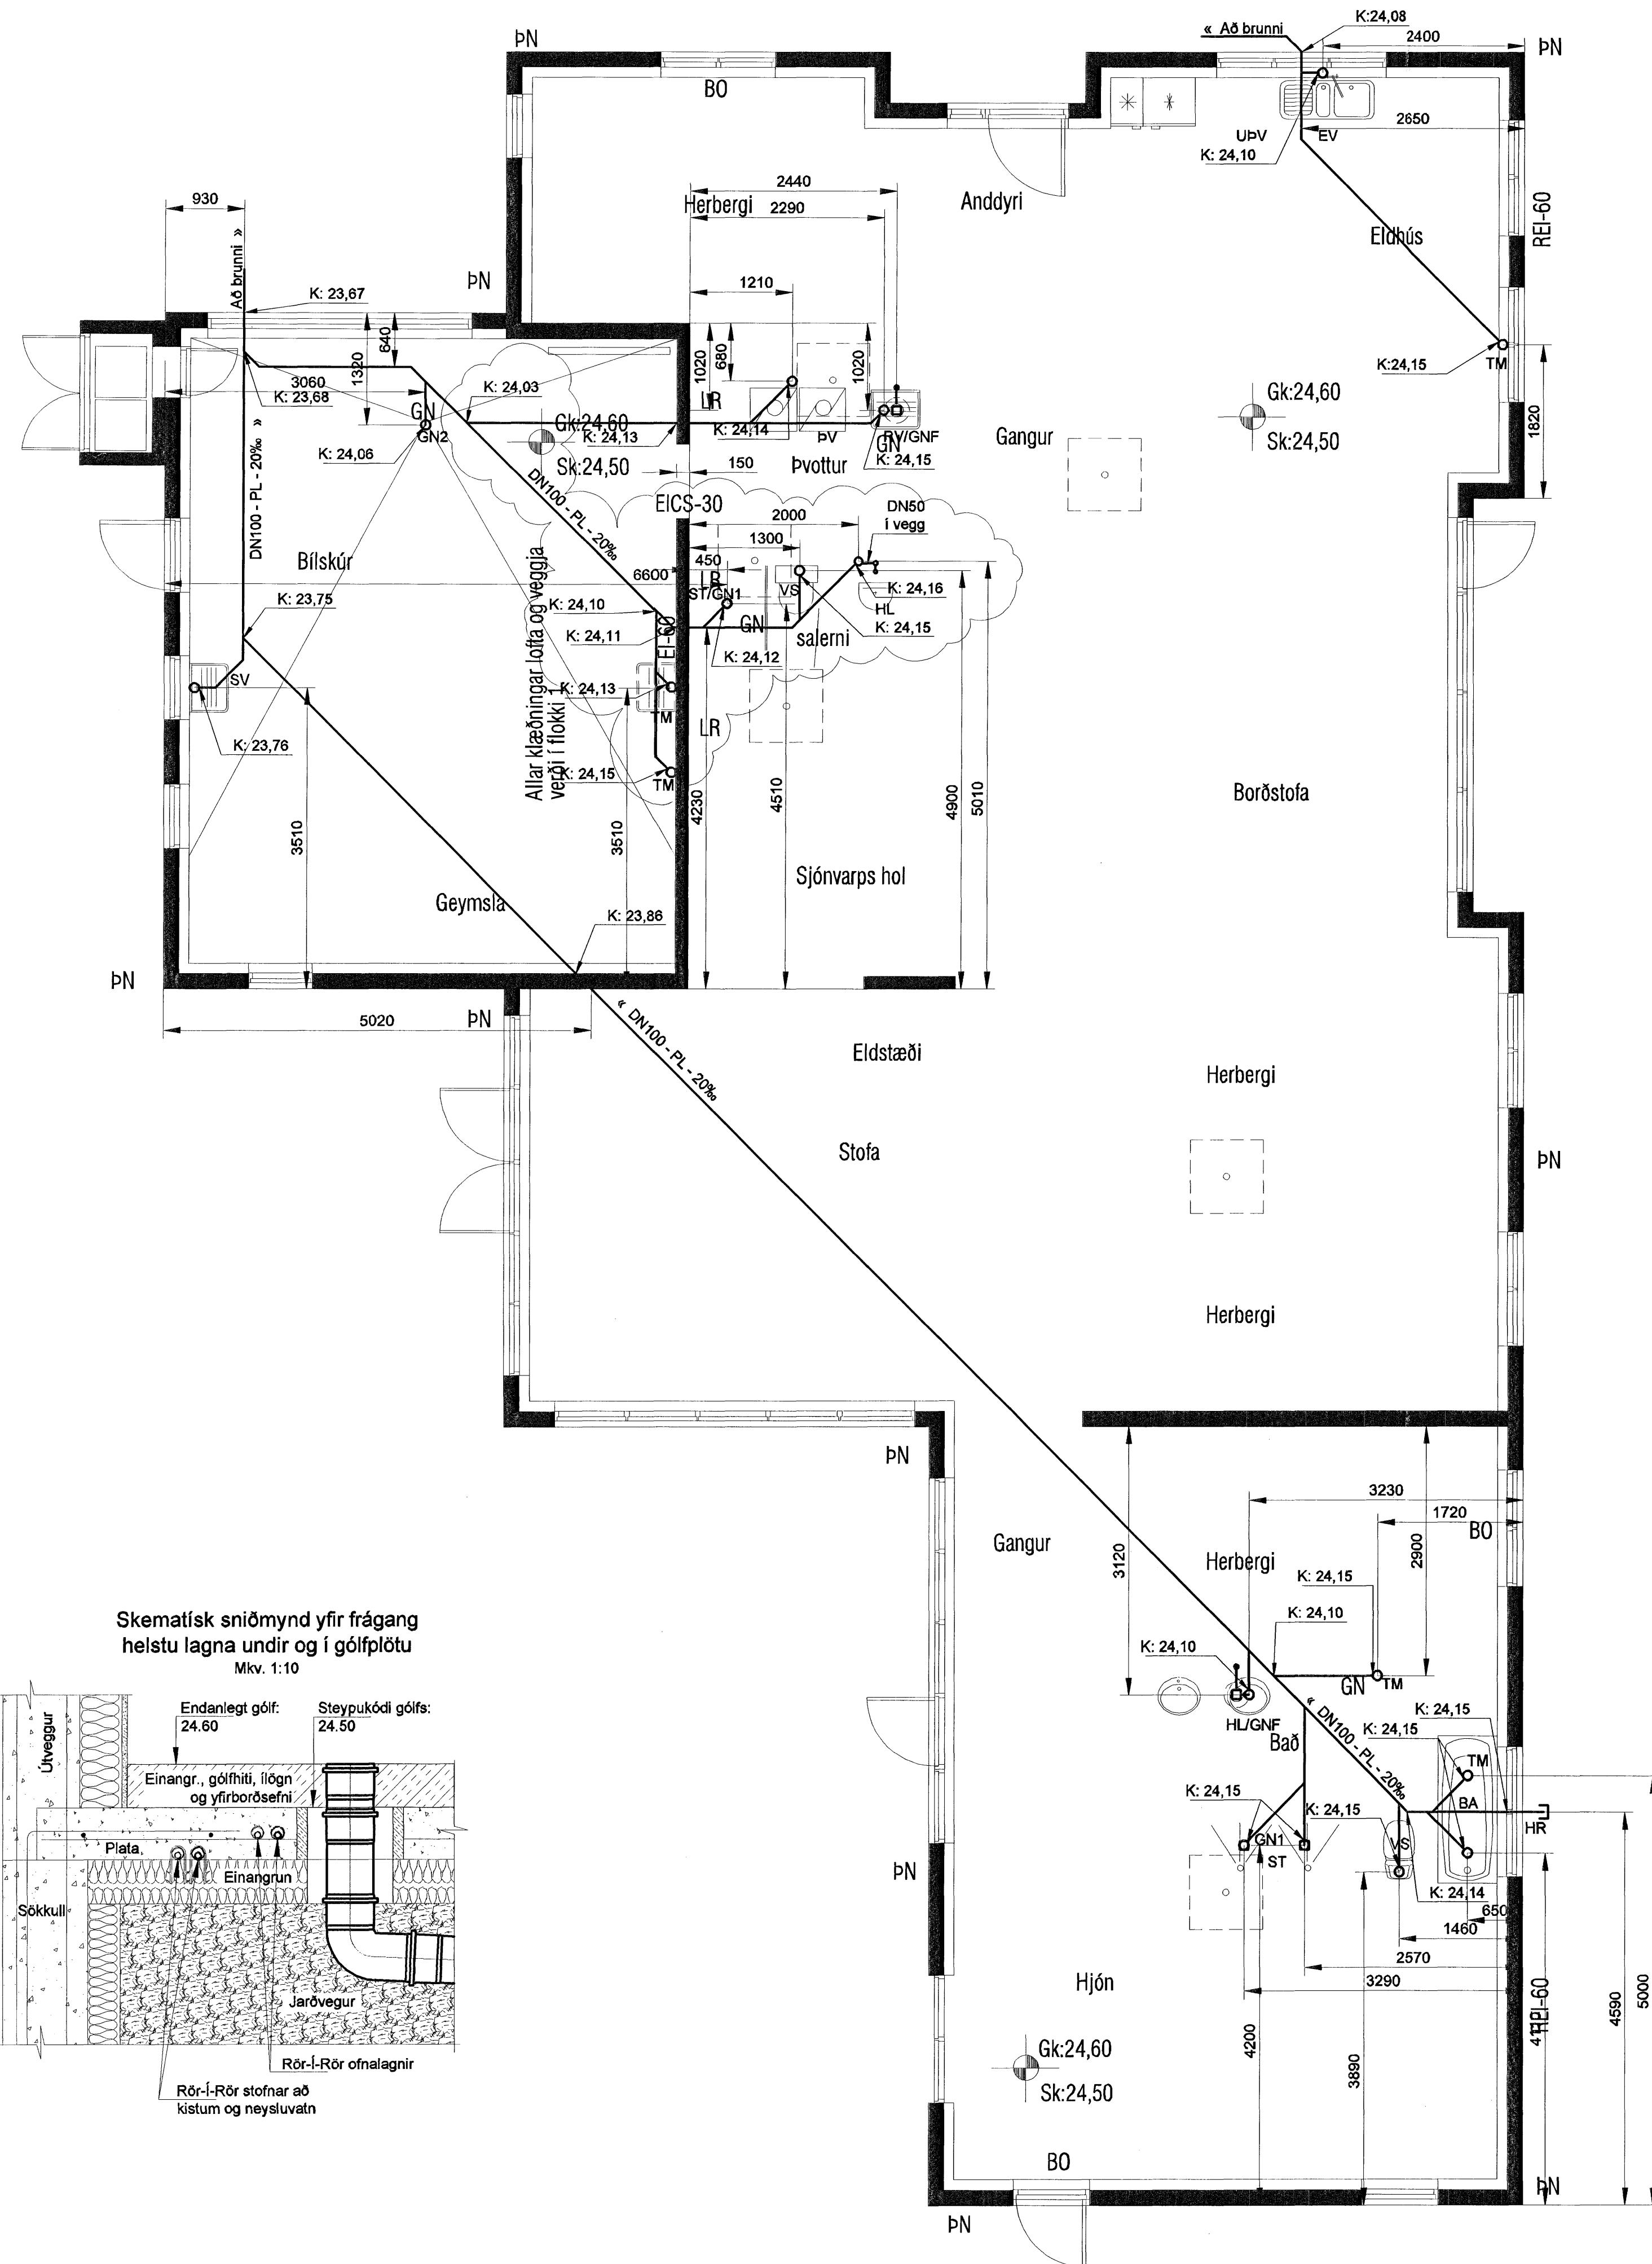

Skematísk sniðmynd yfir frágang
helstu lagna undir og í gólfplötu
Mkv. 1:10

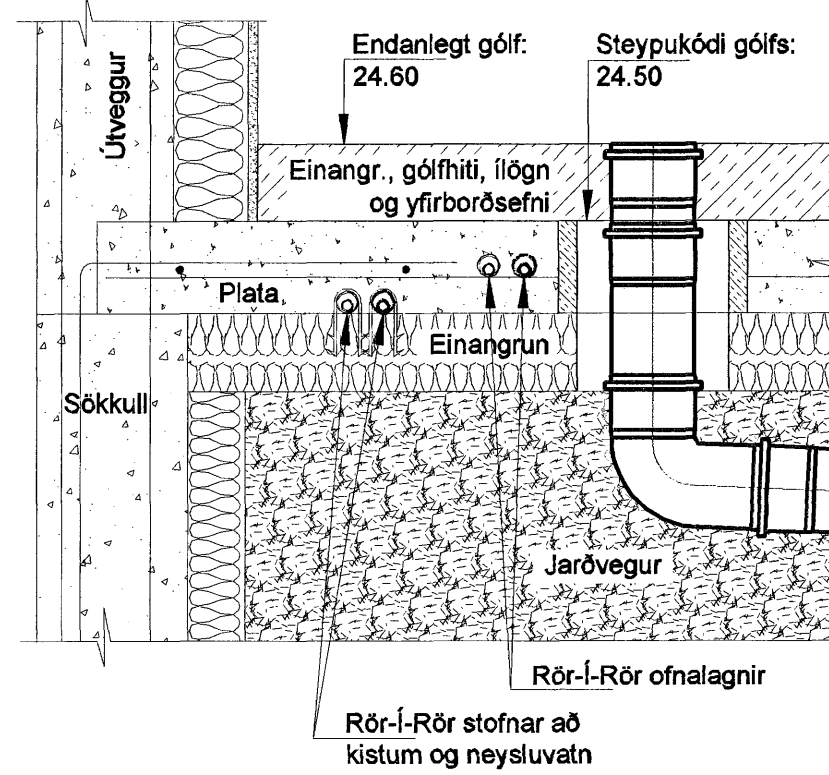

Artur byggingaflútra

Artur samræmingarabla

Útgáfuferill

NÚMÉR:	DAGS:	SKÝRINGAR:	BREYTT AF:
A	07.09.07	Legum og kóðum breytt á snyrtingu, sjá ský	SHG

- Skýringar
- Lagnir í iðó og almennar skýringar, sjá afstöðumynd frárennslis (P100).
- Skammstafanir:
- BA Bæðkar
 - BK Botnkóði
 - BR Brunnur
 - EV Elstúsvaskur
 - Fr Tengikóti á regnvatnslögn
 - Fa Tengikóti á skóplögnum
 - GN1 Gólfniðurfall án gegnumrennslis (sturtgólf)
 - GN2 Gólfniðurfall án gegnumrennslis (blískúrgólf)
 - GNF/HL Gólfniðurfall með gegnumrennslis frá handlaug
 - GNF/RV Gólfniðurfall með gegnumrennslis frá ræstivask
 - HL Handlaug
 - HP Hettur pottur
 - HR Hreinsistödur
 - SL Stopploki
 - ST Stúla
 - SV Stúlvaskur
 - TM Tenginguleiki
 - pV Þvottavél
 - BN Þakniðurfall
 - UPV Uppþvottavél
 - VS Vatnsalemi
 - x.xx Rennsliskóði
- Skólp

Samykkt þann
31 OKT. 2007
Byggingulltrúinn í Hafnarfróð
F.h. Sigurbjartur Halldórsson

Oktagon ehf
Verktæði- og ráðgjafabústa
Hvasshóla 63, 221 Hvasshólar
Sími: +354 863 8372 | Netfang: hjotur@oktagon.is
www.oktagon.is | tlf. 530306-1000

VERK:

Hafravellir 8
Íbúðarhúsnæði
Hafnarfjörður

FRÓÐ
Grunnmynd 1. hæð
Sniðmynd
Frárennsliskerfi

BLAÐ
P101

HAFFNAD:	TEKJAD:	KVAFER:
SHG	SHG	1:50/1:10 - A1

NAFN OG KT. HÖNNUNAR:

S. Hjörtur Guðjónsson, 110167-5889

DAGS FRAMTÍÐAR:

14. feb. 2007

D:\Oktagon\Verki\96-0101_Hafravellir_8\01-Frænsli