


SNID A-A
1:50

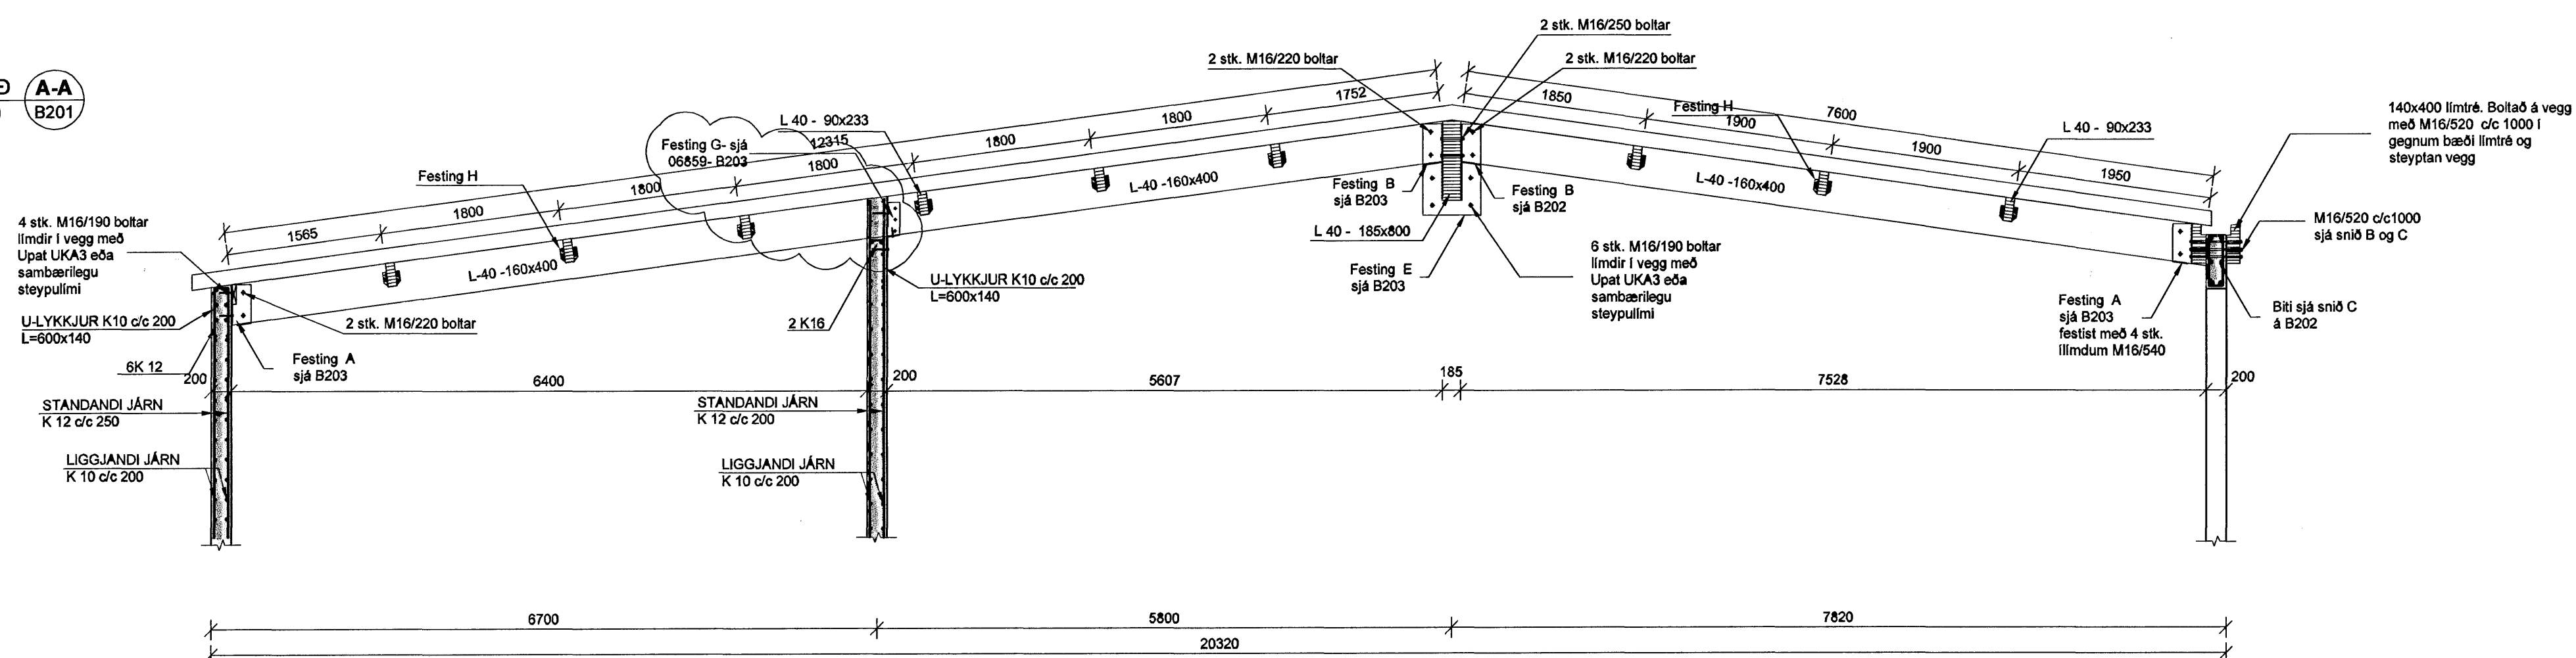

SKÝRINGAR

ALLAR SÉRÚTBÚNAR FESTINGAR SKULU VERA HEITGALVANHÚÐADAR.

ALLIR BOLTAR SKULU VERA HEITGALVANHÚÐADIR OG AD GÆÐUM 8.8 EDA HÆRRI.

BOLTAR, SKRÚFUR OG NAGLAR SÉU HEITGALVANISERUÐ. UNDIR ALLA BOLTHAUSA OG RÆR SEM LIGGJA AÐ TRÉ SKAL SETJA SKIFUR MEÐ ÞVERMÁL 3xd OG ÞYKKTINA 0,3xd. (d = ÞVERMÁL BOLTA).

VEGGREIMAR SKULU LEGGJAST Á TJÖRUPAPPA OG BOLTAST NIÐUR MEÐ M12x185 MÚRBOLTUM MEÐ 600mm MILLIBILI, EN FESTINGAR SKULU ÞÓ ALDREI VERA FJÆR ENDA REIMAR EN 150mm.

TIMBUR

TIMBUR SKAL VERA AF STYRKLEIKA K18 EDA HÆRRI LÍMTRÉ SKAL VERA AF STYRKLEIKA L-40

TIMBURLÍMTRÉ SEM STEYPIST AÐ SKAL VERA GAGNVARIÐ MEÐ C-TOX EDA SAMBÆRILEGU.

SUDUR

SUBUEFNI SKAL UPPEFYLLA KRÓFUR BS 317.1 EDA SAMBÆRILEGRA STADLA

SUBUVINNA SKAL FRAMKVÆMD AF SUBUMÖNNUM SEM HAFNA HÆFNISPRÓF SAMKV. ÍST EN 287-1

VIÐ 20% STIKKPRUFU NÁI SUBAN MINNST KARAKTER C. SAMKVÆMT STADLI DS/EN 25817

ÞVERMÁL SUÐA SKAL EKKI VERA MINNI EN ÞVERMÁL STANGA OG FESTINGA. FASA SKAL STANGIR OG FESTINGAR Á FLATSTÁLI TIL AÐ NÁ MEIRI SUDU

ÞAKEININGAR

SKRÚFAST FESTAST NIÐUR Í LÍMTRÉ EFTIR LEIÐBEININGUM FRÁ FRAMLEIÐANDA ÞAKEININGA.

TILVÍSANIR

ALMENNAR SKÝRINGAR: SJÁ BL.NR.06859-B000

MÁLSETNINGAR Á VEGGIUM: TEIKNING ARKITEKTS

GÓT Í VEGGIUM: TEIKNING LAGNAHÖNNUÐA

B 04.10.07 Hurðargat í línu 4 og festing G SPJ

A 05.09.07 Sjá ský SPJ

Útg. Dags. Skýring Hannadýrfirfanó

VSB

VERKFRÆÐISTOFA

BÆJARHRAUN 20 · 220 HAFNARFJÖRÐUR · KENNIT. 70796-2899
vsb@vsb.is · Sími 585 8600 · Fax 585 8910 · www.vsb.is

Áritun sérhönnuðar
Björn Guðafsson Kt: 180550 4889

Verkefni
EYRARTRÖÐ 13
HAFNARFJÖRÐUR

Verkefni
BURÐARVIRKI - VIÐBYGGING
VEGGIR Á 1.HÆÐ OG ÞAKVIRKI
GRUNNMYND OG SNID A-A

Hannað	Teknað	Yfirfarið	Kvarði	Síða
SPJ	SPJ	BG	1:50	/ A1
Dags.	Verkefni	Tekning	Útgáfa	
14.06.2007	06859	B201	B	

Samþ. Jón Pálsson