L 630/630 GRUNNMYND – 3. HÆÐI – HLUTI B
MÆLIKVARÐI 1:50

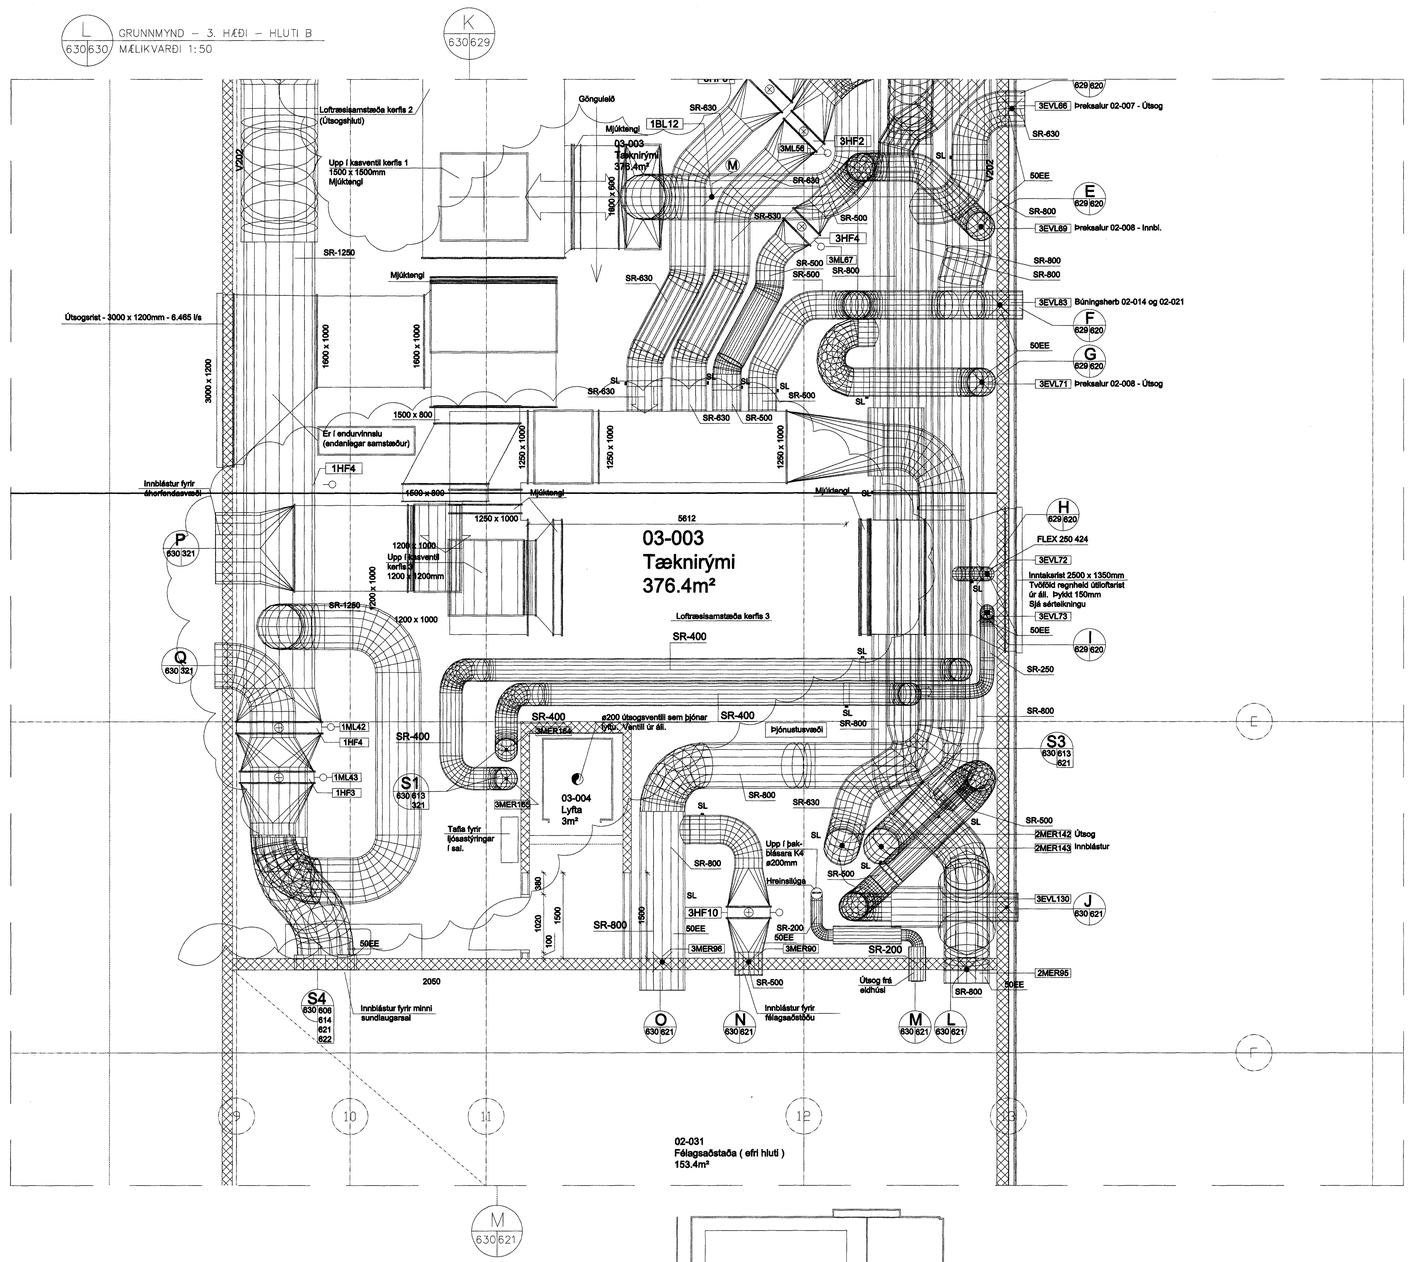

02-031
Félagsaðstaða (efri hluti)
153.4m²

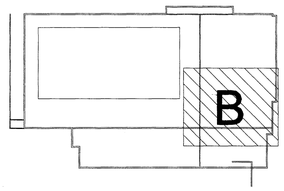

Samþykkt þann
25 JAN. 2008
Byggingafulltrúinn í Hafnarfirði
F.h.Sigurbjartur Halldórsson

Verið að teikna inn endanlegar samstæður

ÓFULLGERÐUR UPPDRÁTTUR - Í VINNSLU

Nr.	Dags.	Breyting	Unnið af
B			
A			

ÁRITUN AÐALHÖNNUÐAR :

SUNDMIÐSTÖÐ Á VÖLLUM - ÁSVELLIR 2 - HAFNARFIRÐI
LOFTRÆSIKERFI
3. HÆÐ - GRUNNMYND - HLUTI B

HANNAÐ
TEIKNAÐ
SAMÞYKKT
KVARÐI 1:50
DAGS. Maí 2007
NÚMER 168 - 630

TIF - TÆKNIÞJÓNUSTA
JÓN K. GUNNARSSON
K.T. 111149-2919
BRÚNDUKVÍSL 5
110 - REYKJAVÍK
SÍMI 567 7899
NETFANG TIF@ITN.IS