


GRUNNMYND - KJALLARI - HLUTI F
MÁLKVARDI 1:50

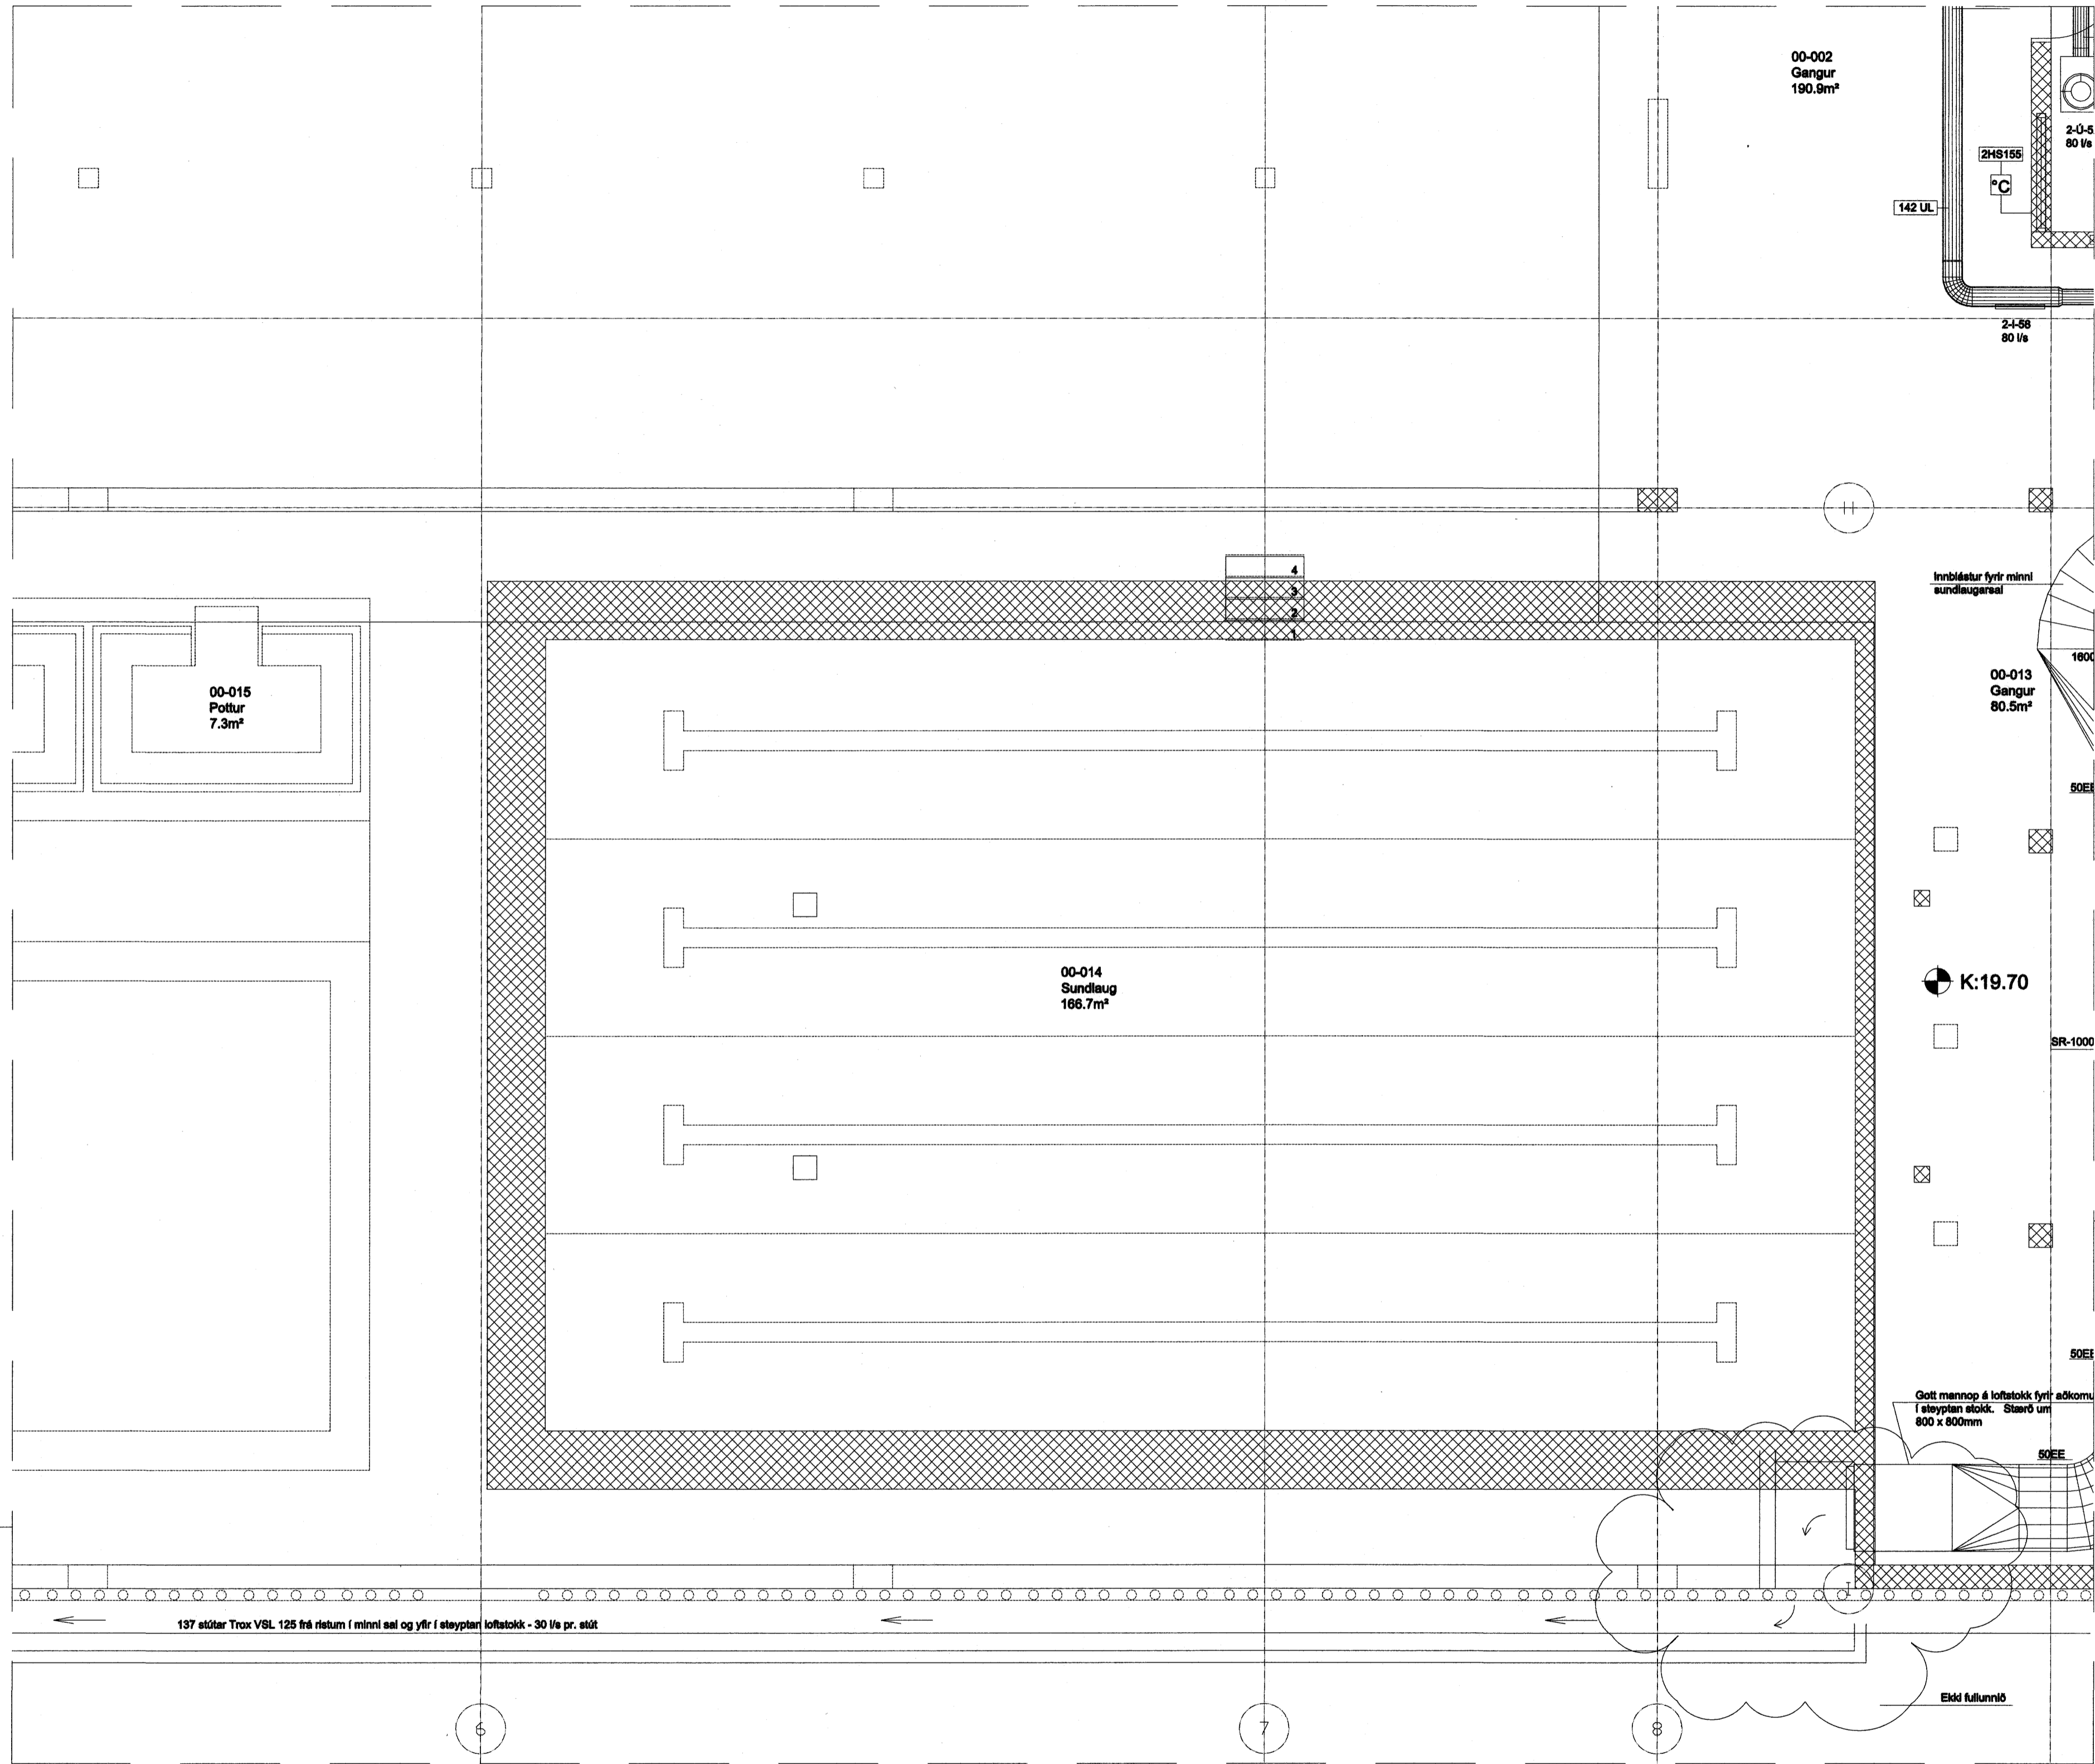

M
608/611

H
608/606

Sampykkt þann
25 JAN. 2008
Byggingfulltrúinn í Hafnarfirði
F.h. Sigurbjartur Halldórsson

ÁRITUN ADALHÖNNUÐAR: *[Signature]*

SUNDMIDSTÖÐ Á VÖLLUM - ÁSVELLIR 2 - HAFNARFIRÐI
LOFTRÆSIKERFI
KJALLARI - GRUNNMYND - HLUTI F

HANNAÐ
A
Nr. Dags. Breyting Unnið af

TIF - TÆKNIPJÓNUSTA
JÓN K. GUNNARSSON
K.F. 111 449 29 19
BRÉNDUKVÍSL 5
110 - REYKJAVÍK
SÍMI 567 7899
NETFANG TIF@TIN.IS

TEIKNAD
KVARDI 1:50
DAGS. MAI 2007
NÚMÉR 168 - 808