G 606|606 GRUNNMYND – KJALLARI – HLUTI C
MÆLIKVARÐI 1:50

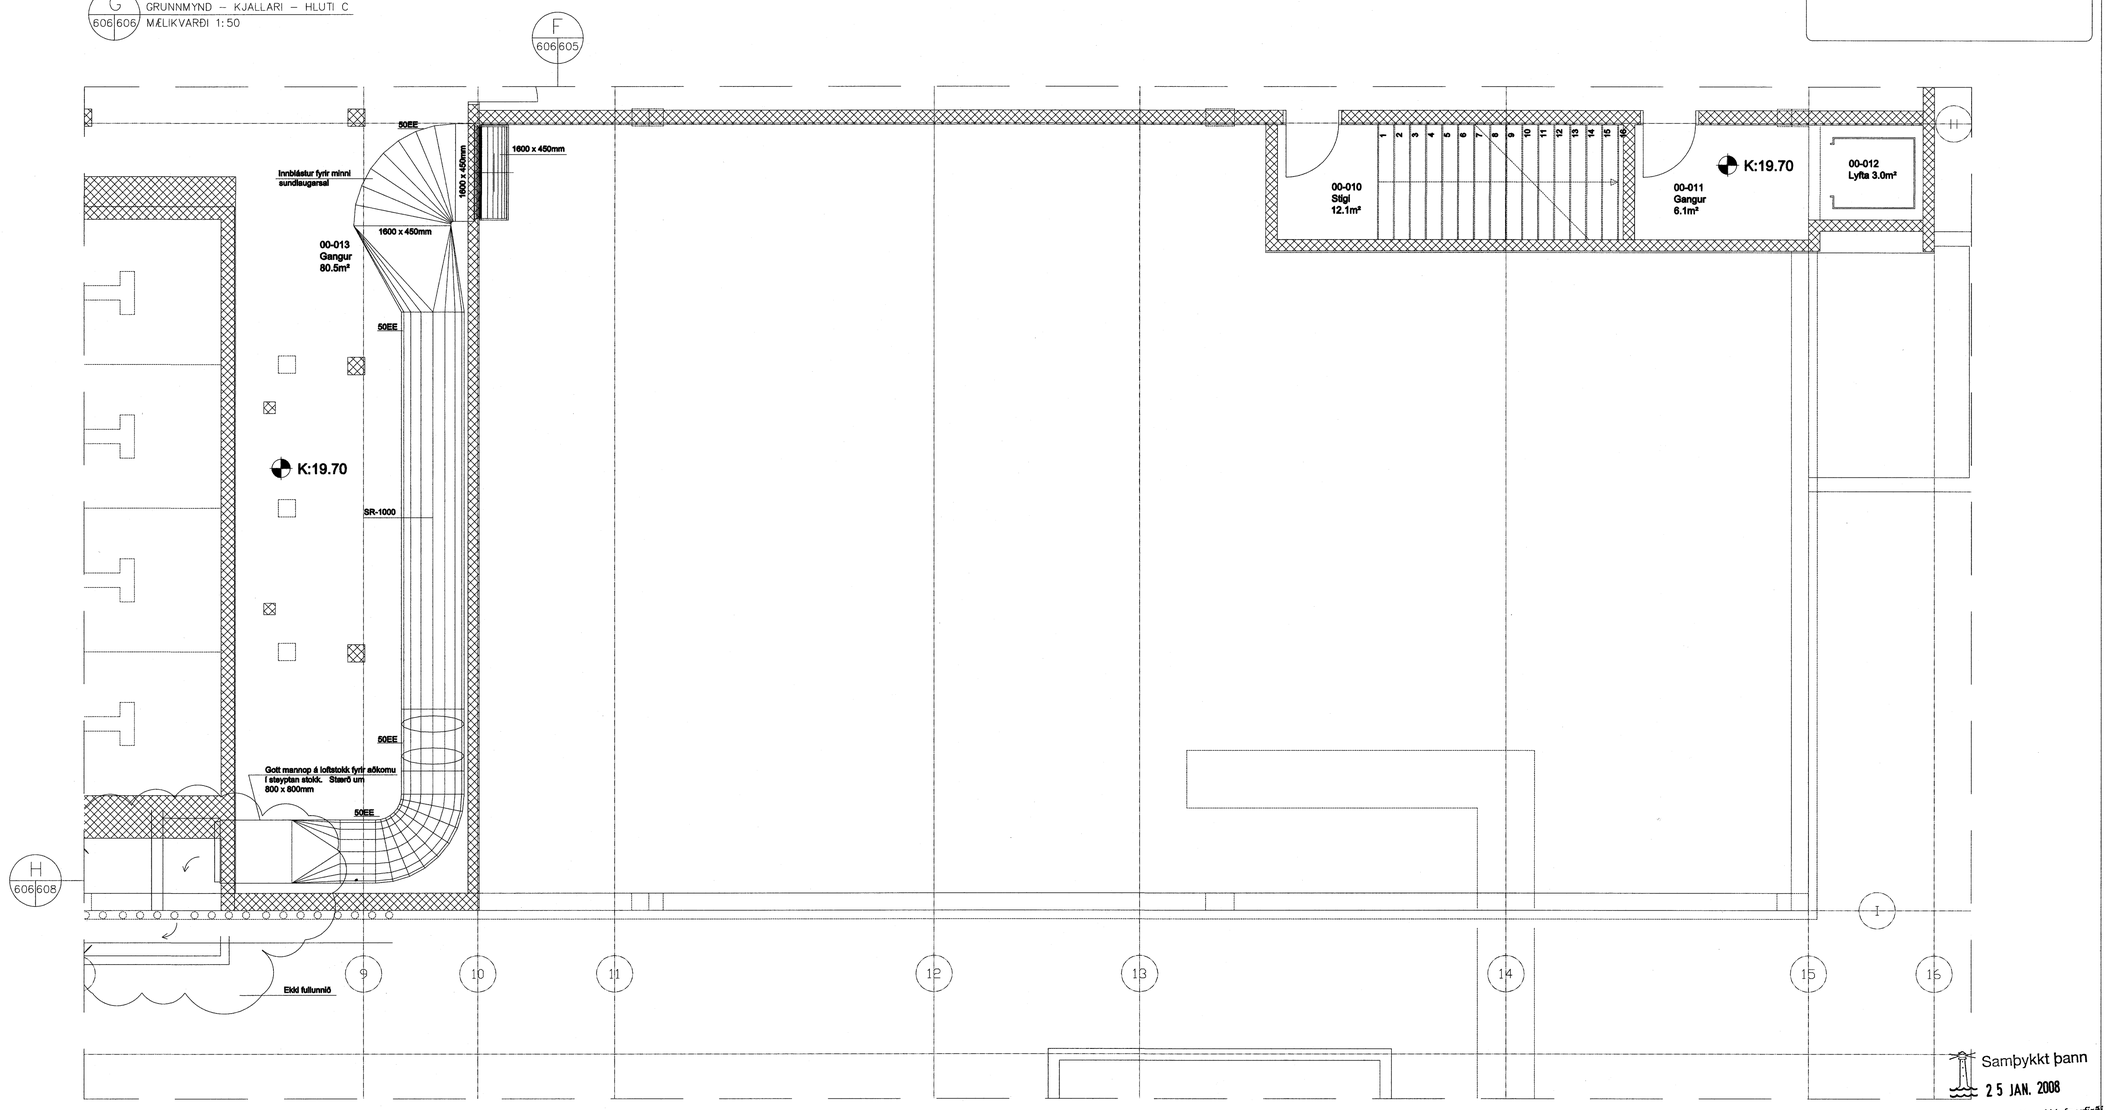

Samþykkt þann
25 JAN. 2008
Byggingafulltrúinn í Hafnarfirði
F.h.Sigurbjartur Halldórsson

C

Nr.	Dags.	Breyting	Unnið af
B			
A			

ÁRITUN AÐALHÖNNUÐAR :

SUNDMIÐSTÖÐ Á VÖLLUM - ÁSVELLIR 2 - HAFNARFIRÐI
LOFTRÆSIKERFI
KJALLARI - GRUNNMYND - HLUTI C

HANNAÐ | TEIKNAÐ
SAMÞYKKT | KVARÐI 1:50 | DAGS. Maí 2007 | NÚMER 168 - 606

TIF - TÆKNIÞJÓNUSTA
JÓN K. GUNNARSSON
K.T. 111149-2919
BRÓNDUKVÍSL 5
110 - REYKJAVÍK
SÍMI 567 7899
NETFANG TIF@ITN.IS