


U1-06

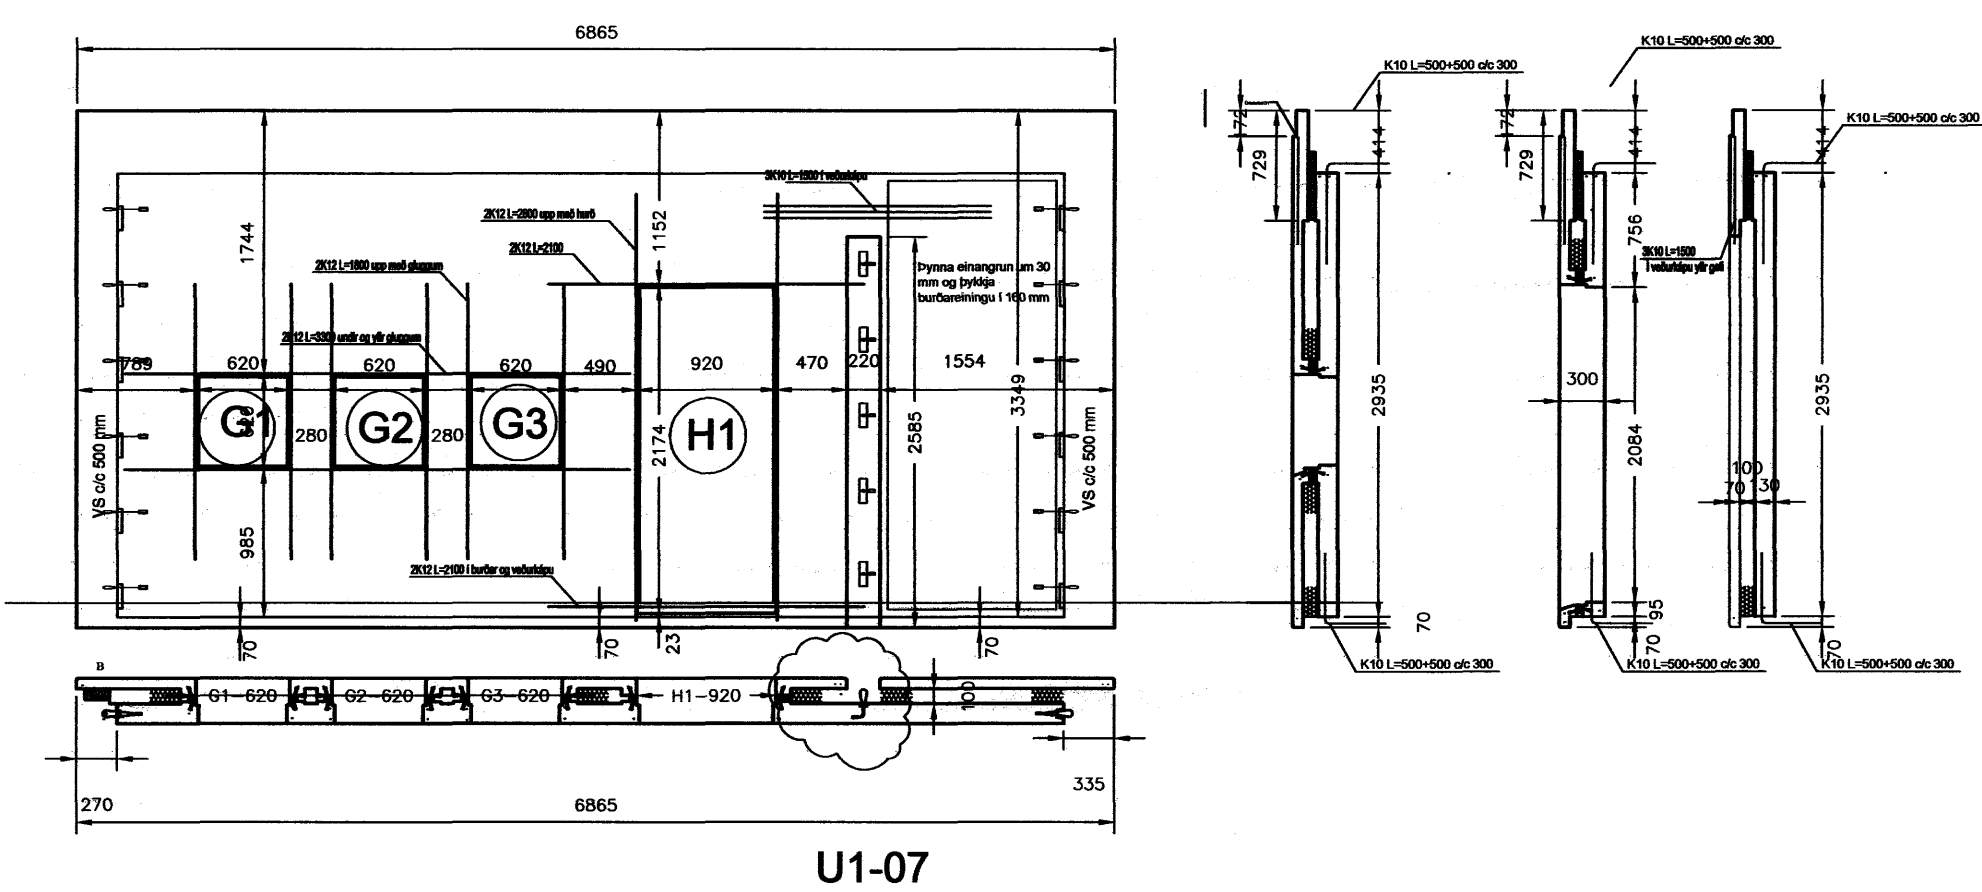

U1-07

*Hrölfur S. Gunnlaugsson*  
 Áritun aðalhönnuðar skv. gr. 19.2 byggingaröglugerð  
 (samræming séruppráttá)

| Breytingar |       |      | Fjólúás 38, Hafnarfjörður                                  |                       |
|------------|-------|------|--|-----------------------|
| Nr.        | Dags. | Nafn |  |                       |
|            |       |      | Birgir Guðmundsson Byggingartæknifræðingur kt. 040562-3629 | Mkv. 1:50             |
|            |       |      | Klukkubergi 11 s. 564-5146                                 | Nr. 8B                |
|            |       |      | 221 Hafnarfjörður Netfang: birgir@igverk.is                | Dags. 21.11.07        |
|            |       |      | Einingateikningar  |                       |
|            |       |      | Útveggjaeiningar 1. hæð                                    |                       |
|            |       |      | Lögg. hönnuður: Bjarni Árnason kt. 290461-4489             | <i>Bjarni Árnason</i> |