
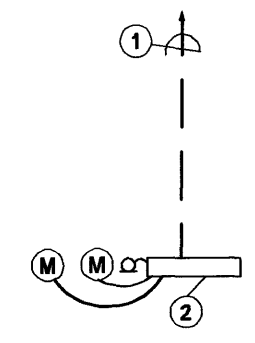
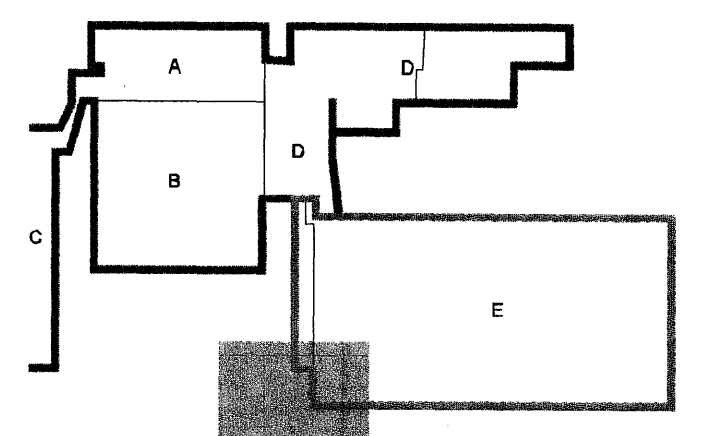


**SKÝRINGAR**

- ① Útvega skal 5x10q jarðkapall í jörðu á 700mm dýpi að númerandi greinatölu G002.
- ② Tengja skal stofn í skýringu nr.1 í stjórnskáp. Einnig skal tengja dælur og skynjalar úr dæluhorni í stjórnskáp. Allur bónaður skal varin með viðeigandi varbúnaði samkvæmt Reglugerð um raforkuvirki. Sjá lagnateikningar

*Hanna Ó. Yfirfarið*  
Kt. 110457-2789

**KAPLAKRIKI**

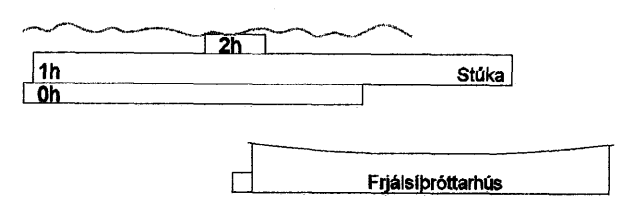

A 25.04.07 Stjórnskápur færður RVK  
Útg. Dags. Skýring Hanna Ó. Yfirfarið



**VERKFRÆÐISTOFA**

BÆJARHRAUN 20 · 220 HAFNARFJÖRDUR · KENNIT. 710796-2899  
vab@vab.is Sími 595 8600 Fax 595 8610 www.vab.is

Áritun sérhönnuðar  
Ragnar Víktor Karlsson Kt. 220470 5129 *Ragnar Karlsson*

Verkið er  
**KAPLAKRIKI  
HAFNARFIRÐI**

Verkið er  
Rafkerfi  
Lágspenna 0.hæð  
Grunnmynd

Hanna Ó RVK	Telknað RVK	Yfirfarið HJ	Kvarði 1:50	/ A1	Síða -
Dags. 19.02.2007	Verkefni 06811	Telkning A R108	Útgáfa A		