

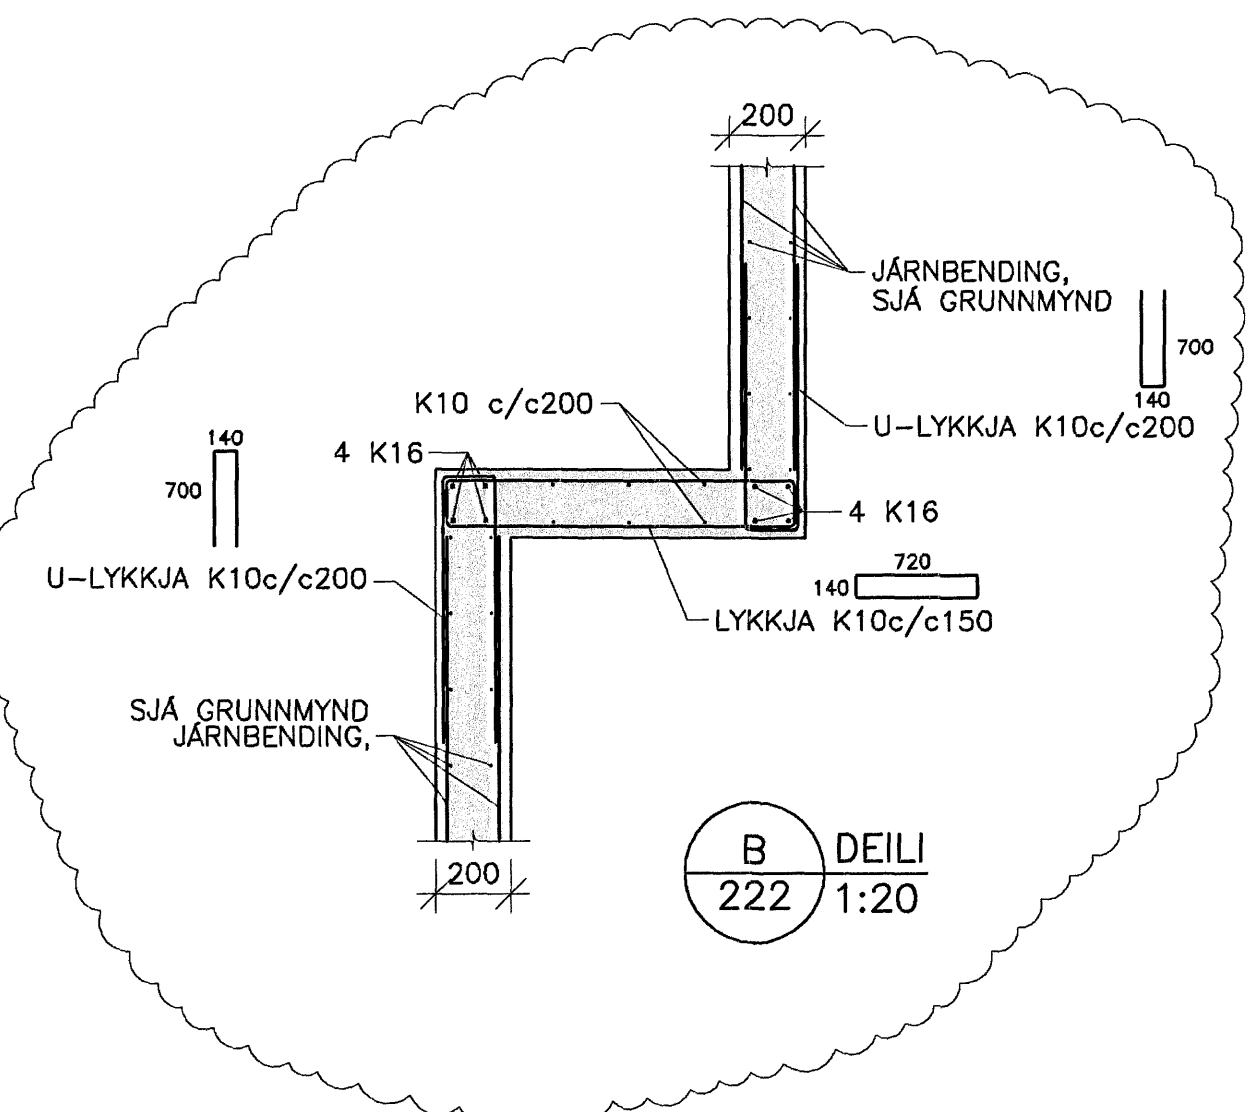
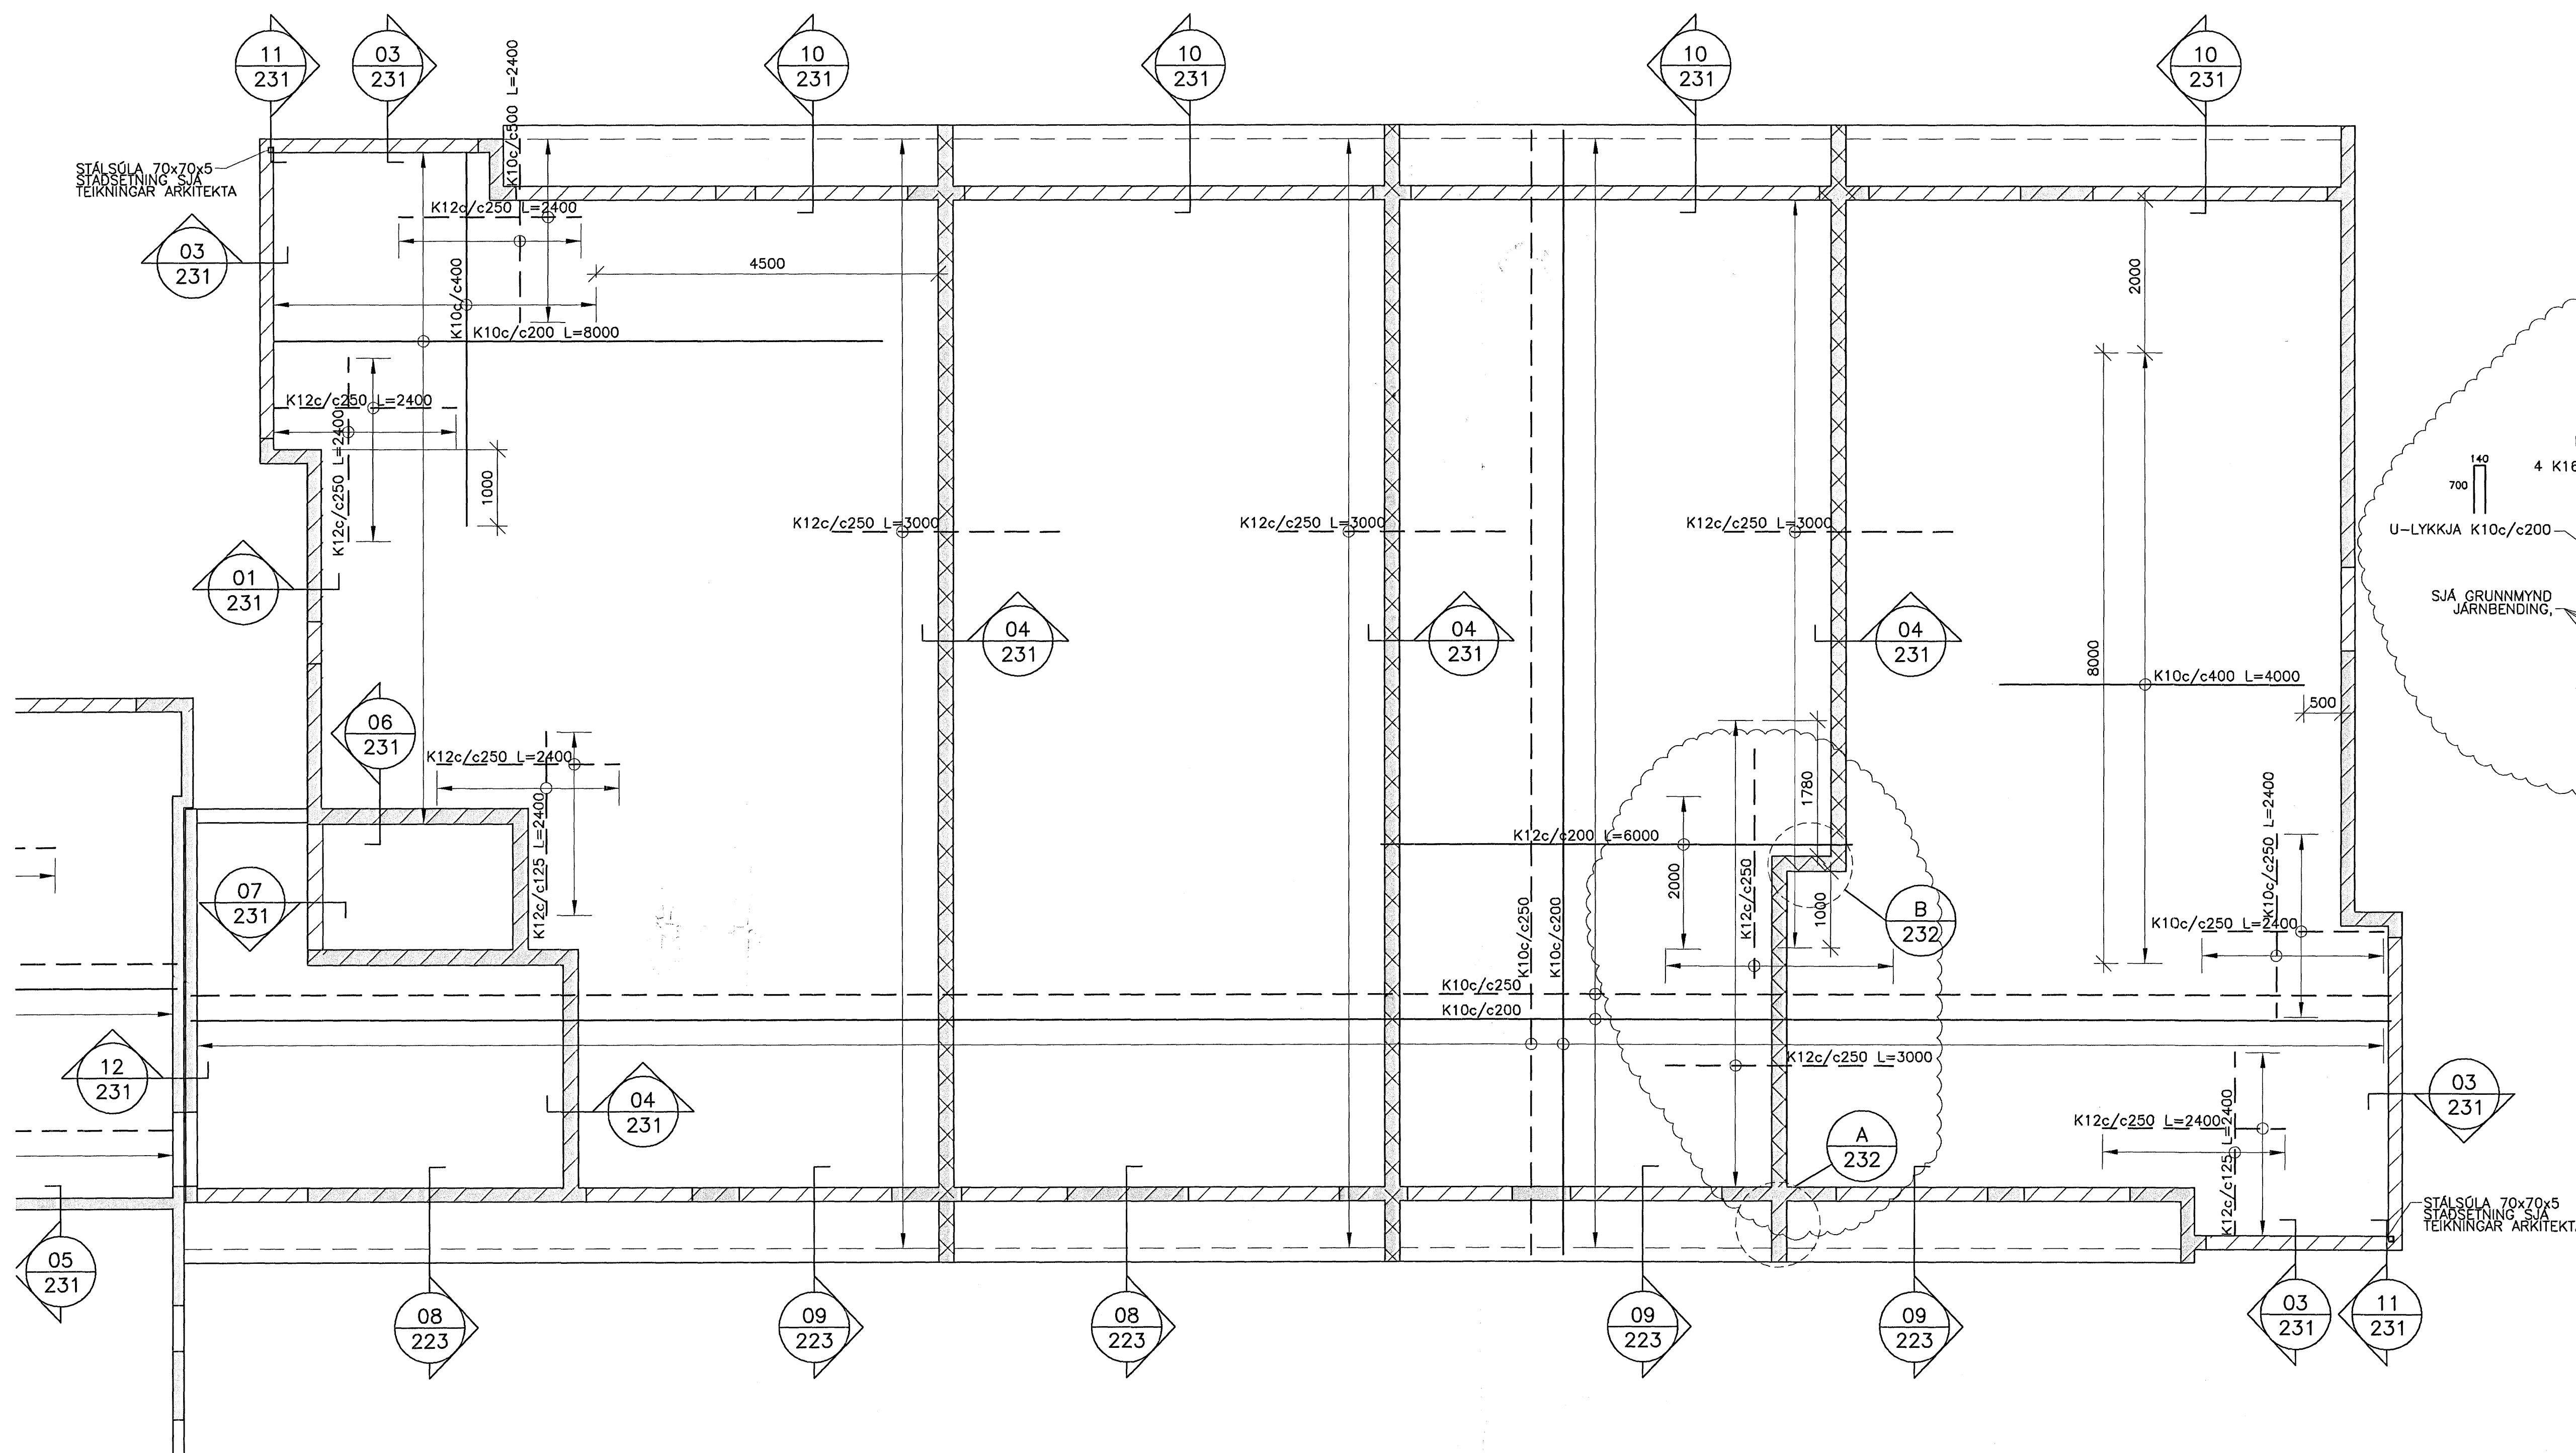


DAGS:	NR:	BREYTINGAR:	SAÐI:
31.08.2007	△	VEGG BATT VÍÐ OG DEILI B	


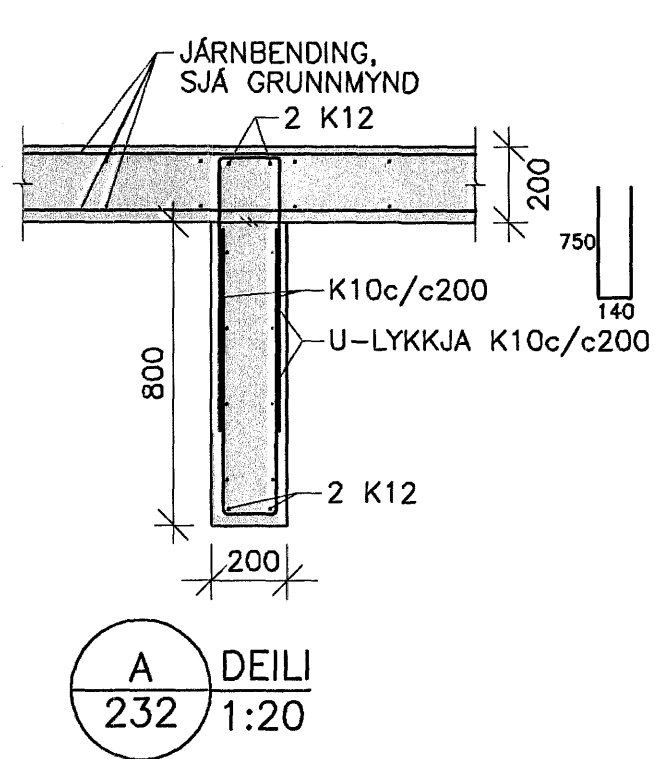


Samþykkt þann
24 SEPT. 2007
Byggingufulltrúnn í Hafnarfirði
F.h. Sigurbjartur Halldórsson

GRUNNMYND 4.HÆÐAR, 1:50

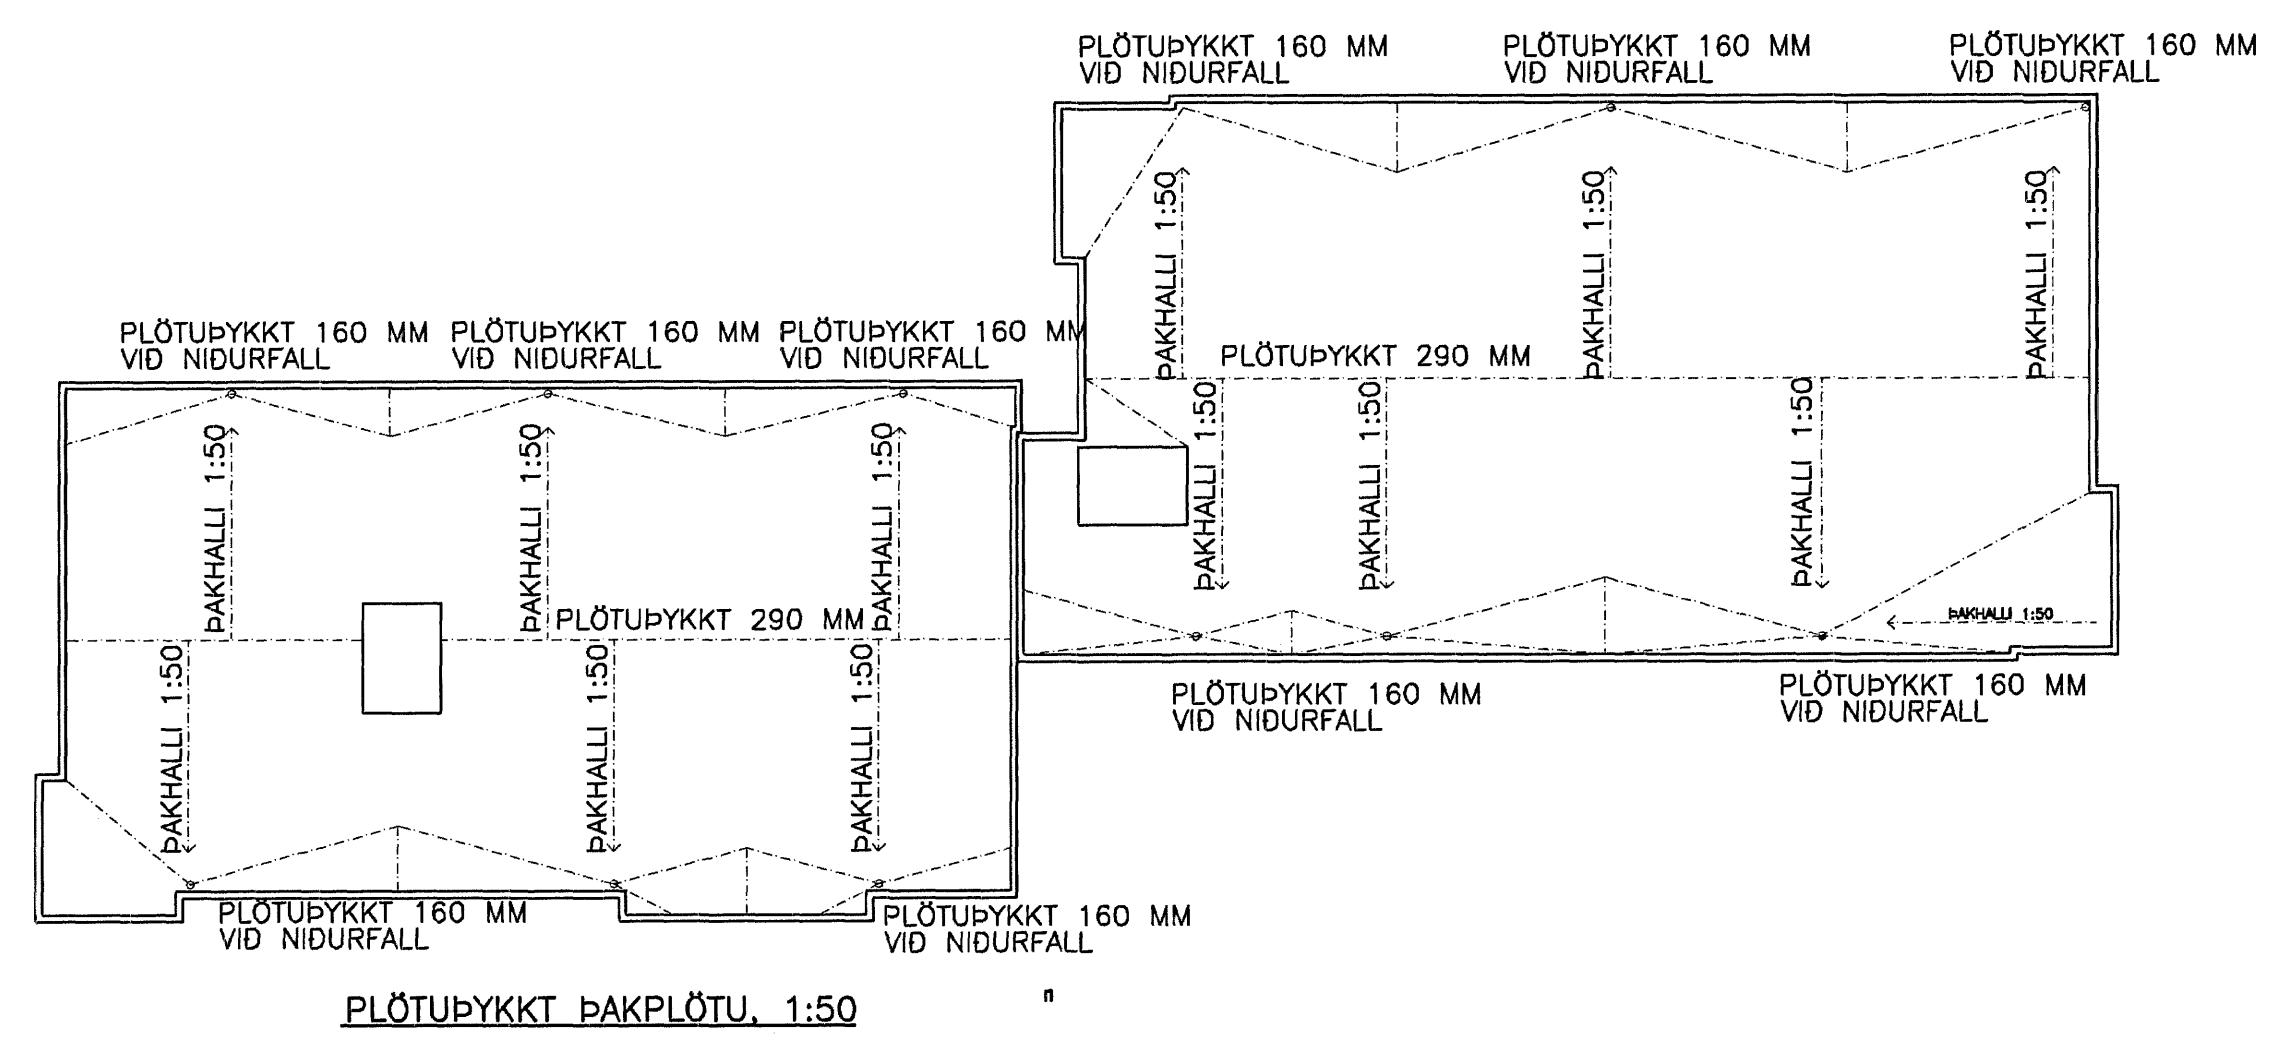

JÄRNBENDING VEGGJA
 ■ EINFÖLD GRIND K10c/c200.
 ▨ TVÖFÖLD GRIND K10c/c200.
 ▩ TVÖFÖLD GRIND K10c/c200.

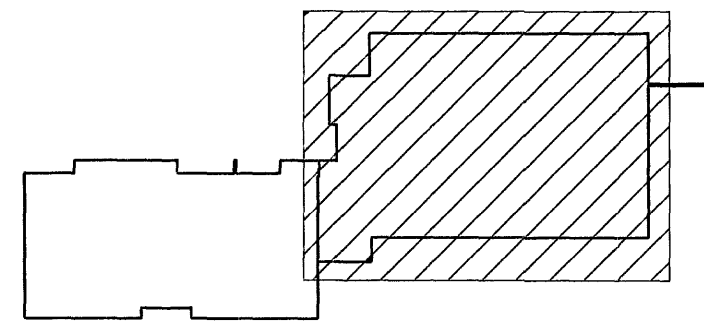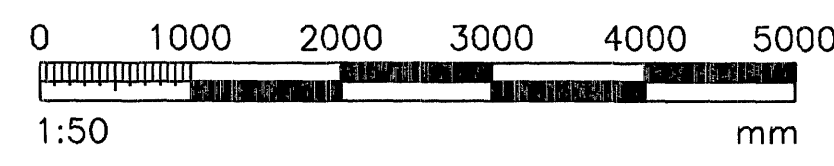

SKÝRINGAR SJÁ TEIKN. NR. 200

VERKFRÉÐIÐJÓNUSTAN EHF

SKEFN 19	108-REKJAVÍK	SMÁ 517 8050	NETFANG: jarg@stokk.is	gsm@stokk.is
BEIÐ VERK:	BREKKUÁS 1-3		07.01	30.03.07
BEIÐ TERNINGAR:	HAFNARFIRÐI		STEYPT HÓS	231
BLÚÐARVIRKI:	PLATA YFIR 4.HÆÐ. ÞAKPLATA		Jón Guðmundsson	A
GRUNNMYND	280255-4329		280255-4329	1:50
ÞAKNAÐ: BÓS	TEIKNAR: BÓS	MYN: JÓ	FRÓFAÐ: JÓ	232

Móttökid:
Samb: 31.08.07
Hann