He111
Fr:11,10
Fs:10,70

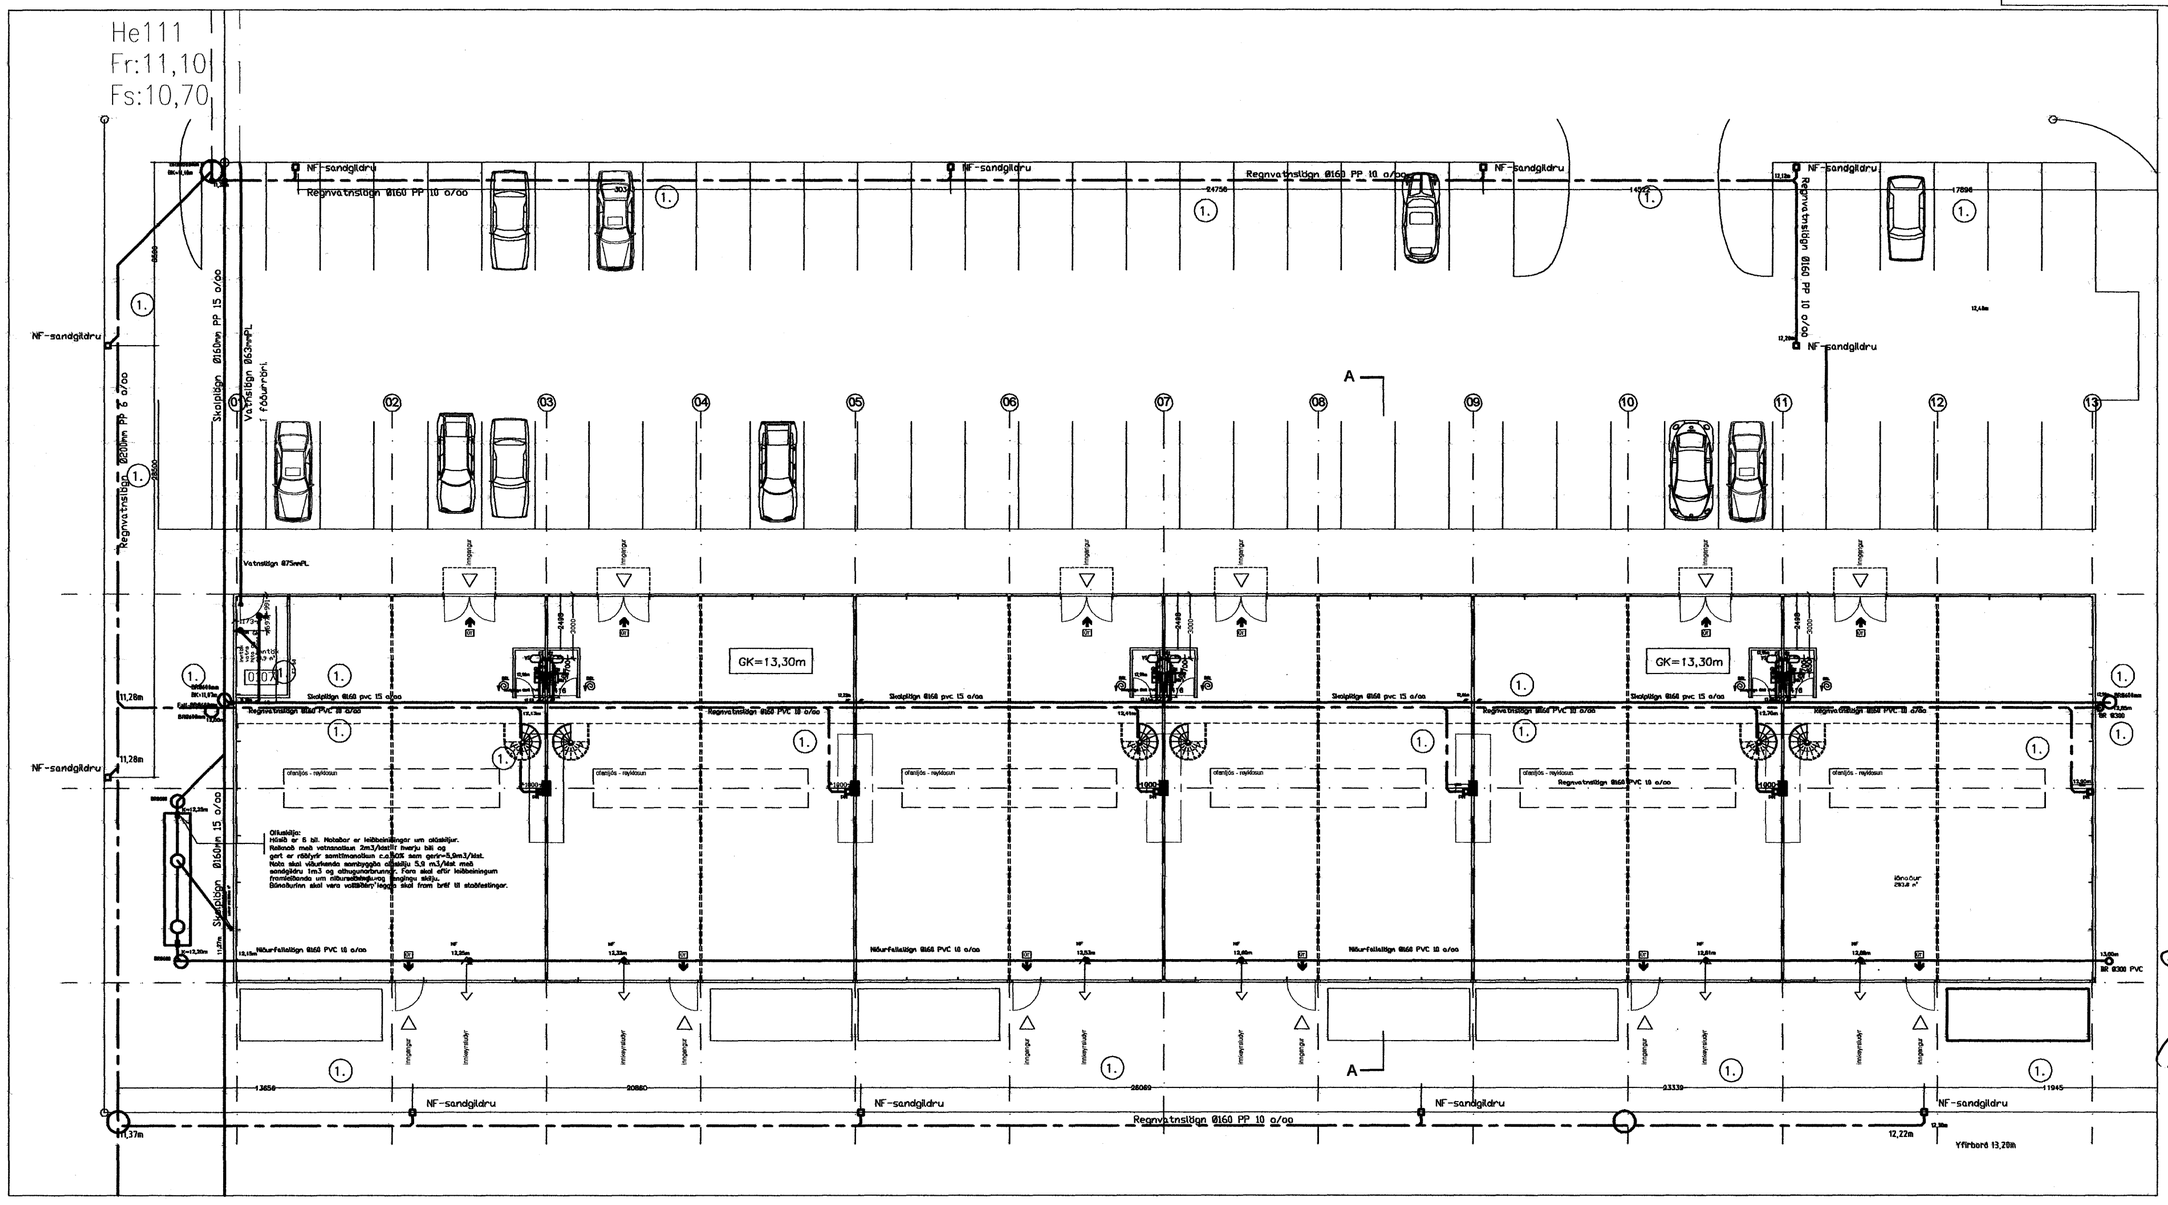

Samþykkt þann
11 OKT. 2007
Byggingfulltrúinn í Hafnarfirði
F.h.Sigurbjartur Halldórsson

Færsla á regnvatns–, og frárennsli í sama skurð. (1.)

8.10.07

Breytingar			Selhella 13. Hafnarfirði	
Nr.	Dags.	Nafn		
1.	3.11.2007	rgg	Tækniþjónusta Ragnars G Gunnarssonar ehf.	
			Smiðjuvegi 11 s: 544 5350 ragnargg@simnet.is	Mkv. 1:200
				Nr. 4.
			Yfirlitsmynd frárennsli.	Dags. 02.09.2007
				kt.:110947–2839