
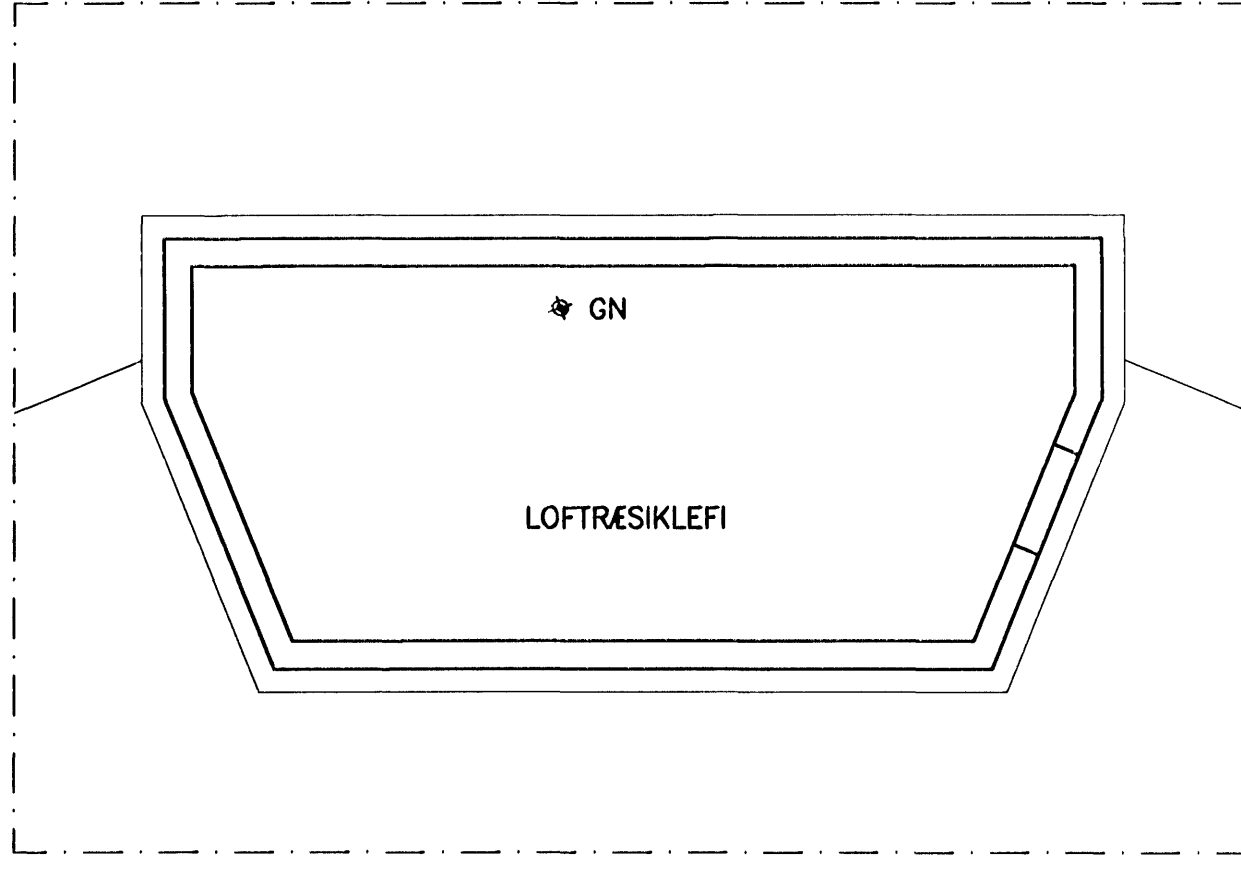


A

B

C

D

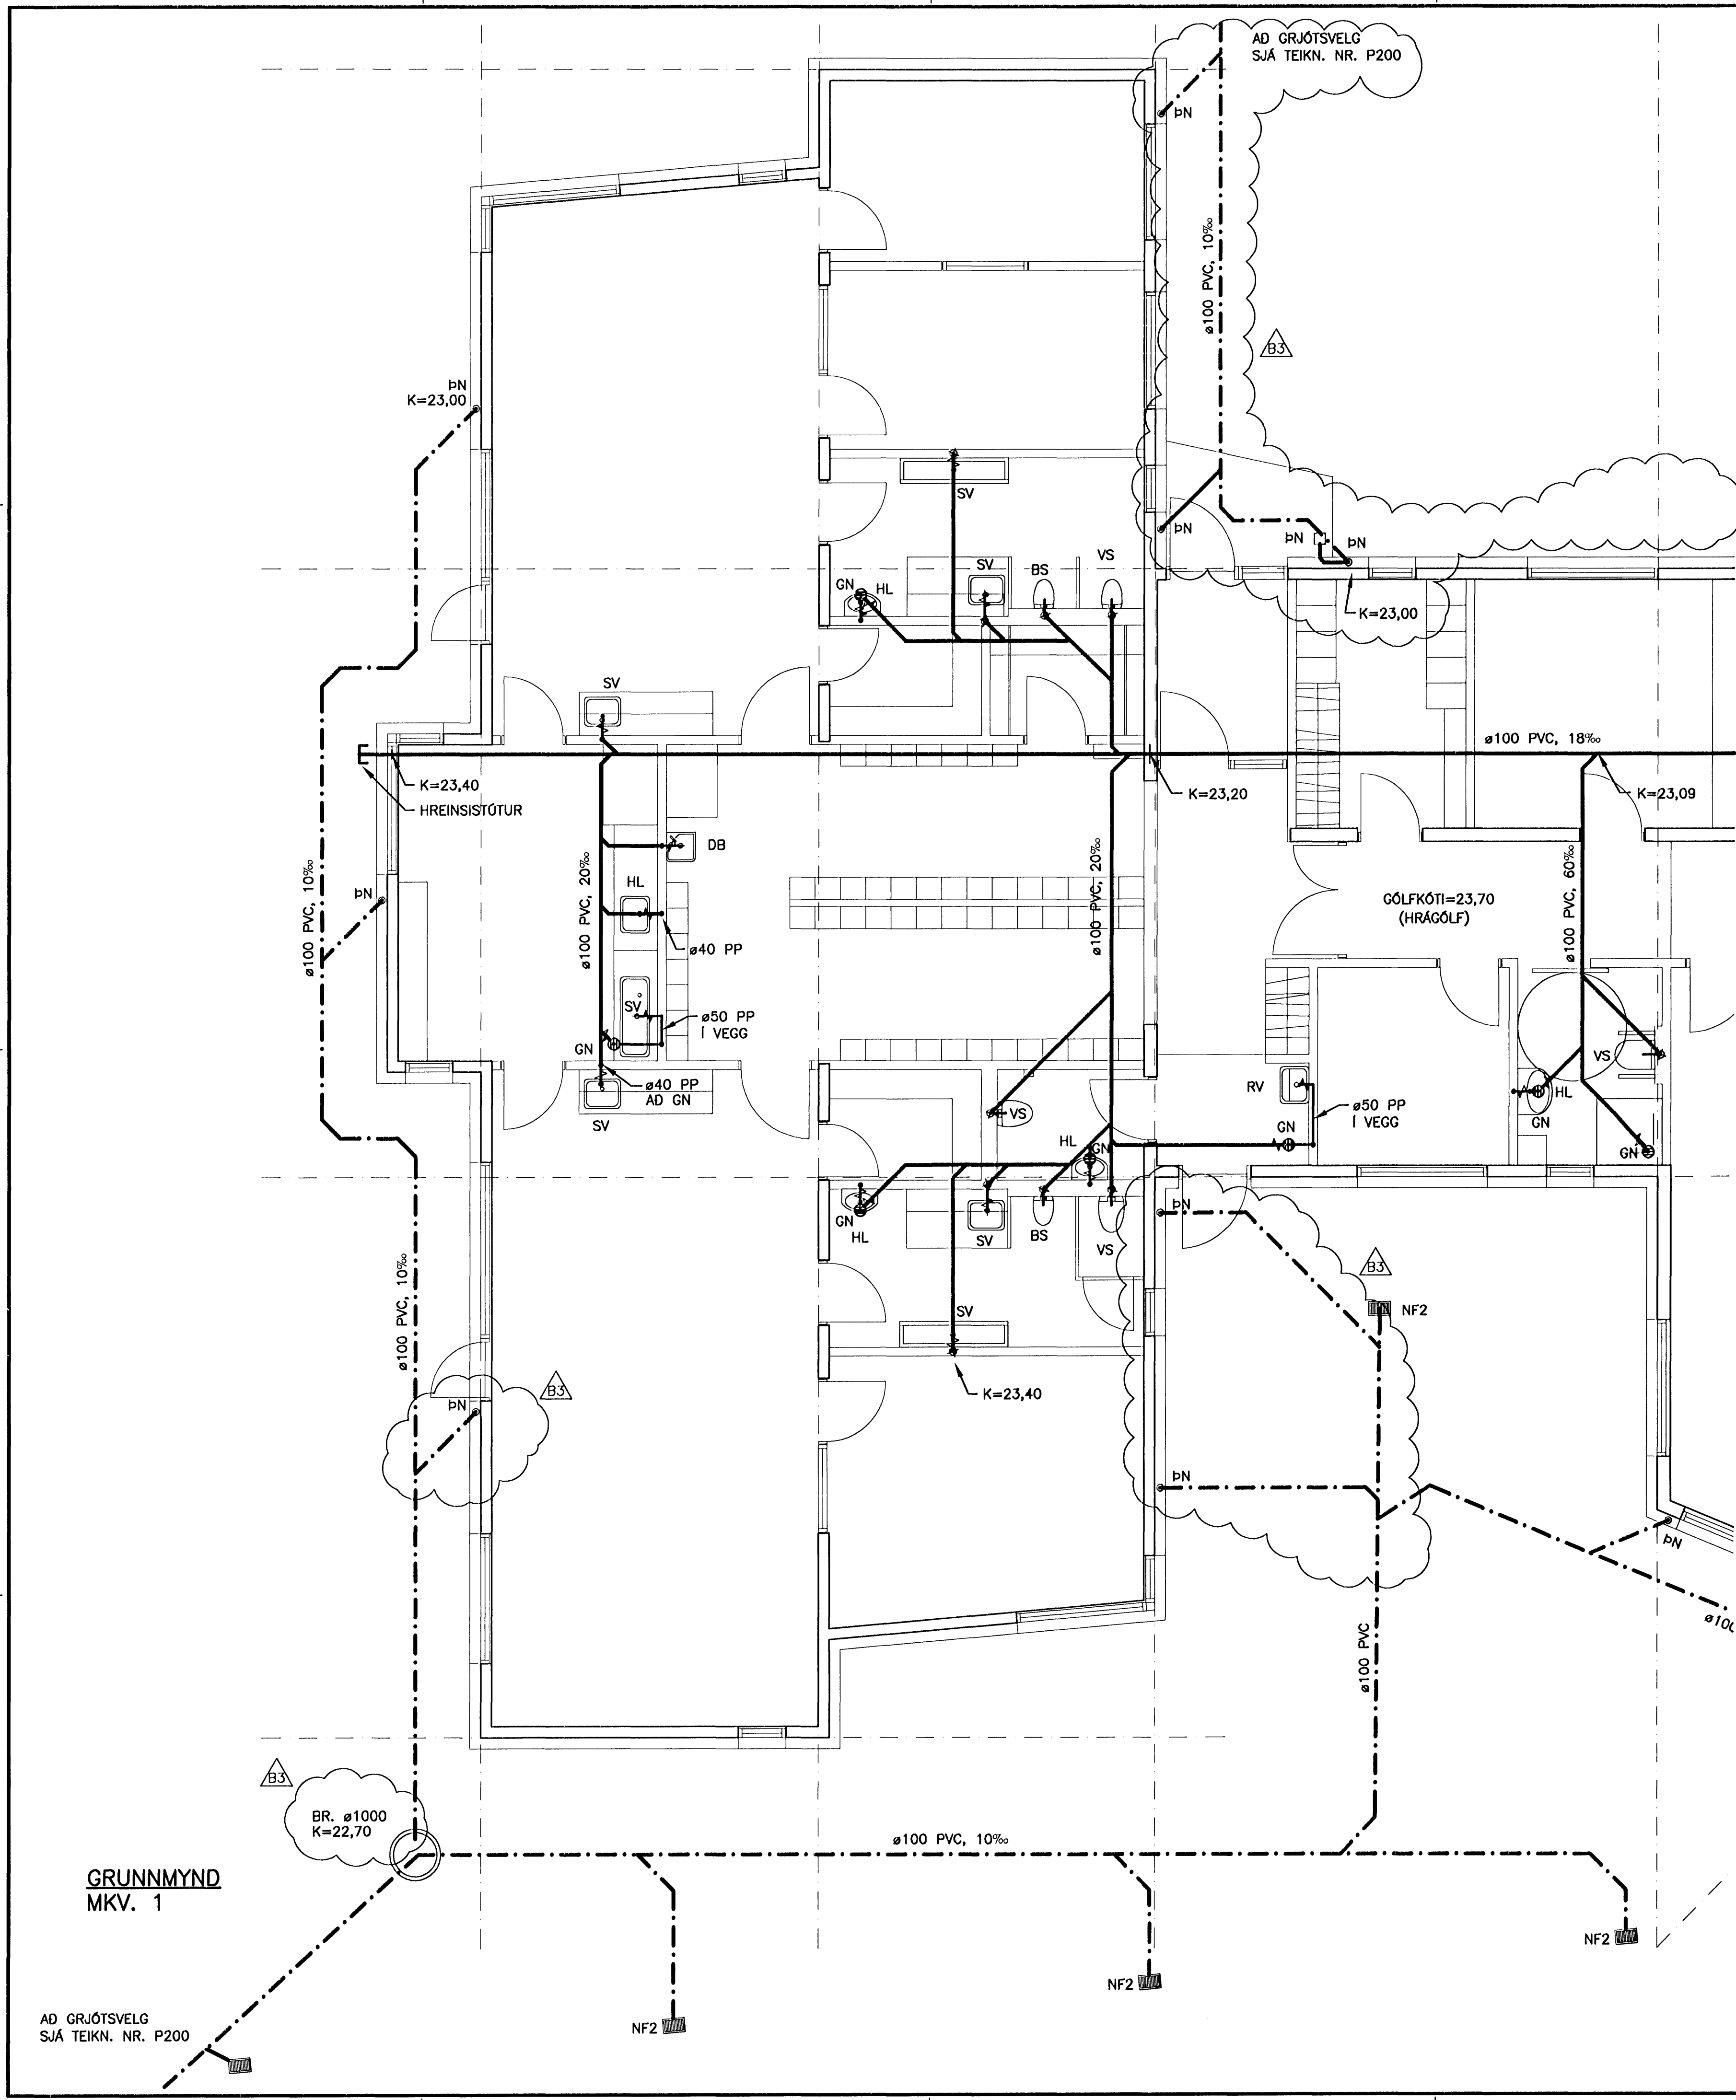


2. HÆÐ. GRUNNMYND
MKV. 1

ÓTGÁFUERILL			
NÚMÉR:	DAGS:	SKYRINGAR:	HÁNNAD:
B1	20.07.2007	BYGGINGARTEIKNING	RGS
B2	19.09.2007	HANDLAUG FERD	RGS
B3	15.10.2007	ÞAKNIDURFÖLLUM BREYTT	RGS

DAGS. UNDRISKRIFAR: NAFN OG KT. SAMRÆMINGARHÖNNUNAR:


UNDRISKRIFT SAMRÆMINGARHÖNNUNAR:

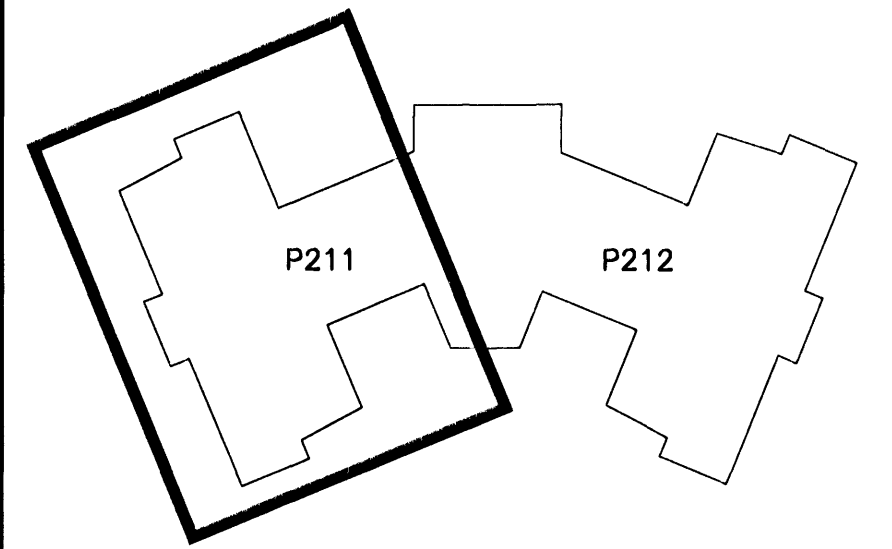

LYKILMYND

Samþykkt þann
29. NOV. 2007
Byggingfulltrúinn í Hafnarfirði
F. h. Sigurbjartur Halldórsson

ALMENNAR SKÝRINGAR SJÁ TEIKN. P201

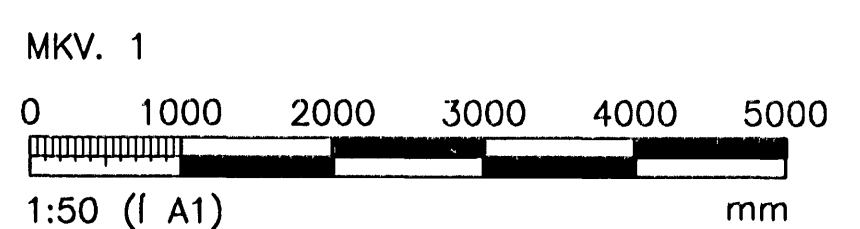

ÖLL AFINOT OG AFTRITUN TEIKNINGAR, AD HELUTA EDA HEILD, ER HÁD SKYRLEGGU LEYTI HÖFUNDA.

VGK HÖNNUN
GRENSÁSVEGI 1 · 108 REYKJAVÍK · Sími: 422 3000 · Fax: 422 3001
VEFFANG: www.vgkhonnun.is · NETFANG: vgkhonnun@vgkhonnun.is

HEITI VERKS:
LEIKSKÓLINN HAMRAVELLIR
HVANNAVELLIR 1, HAFNARFIRÐI

HEITI TEIKNINGAR:
FRÁVEITULÖGN:
GRUNNMYND

MÆLI:	TEIKNAD:	KaPo	DEYMSLUNGMER:	VNR:	3.151.22B
HÁNNAD:	YFIRFARÐ:	PIB	MKV:	NR. TEIKNINGAR:	
DAGS. UNDRISKRIFAR:	NAFN OG KT. HÖNNUNAR:	VGK HÖNNUN hf.	430572-0169	P211	
UNDRISKRIFT HÖNNUNAR:	ÓTGÁFA:			B3	

AD GRJÓTSVELG
SJÁ TEIKN. NR. P200

GRUNNMYND
MKV. 1

BR. ø1000
K=22,70

AD GRJÓTSVELG
SJÁ TEIKN. NR. P200

GÓLFKÓTI=23,70
(HRÁGÓLF)